


NORÐAUSTUR

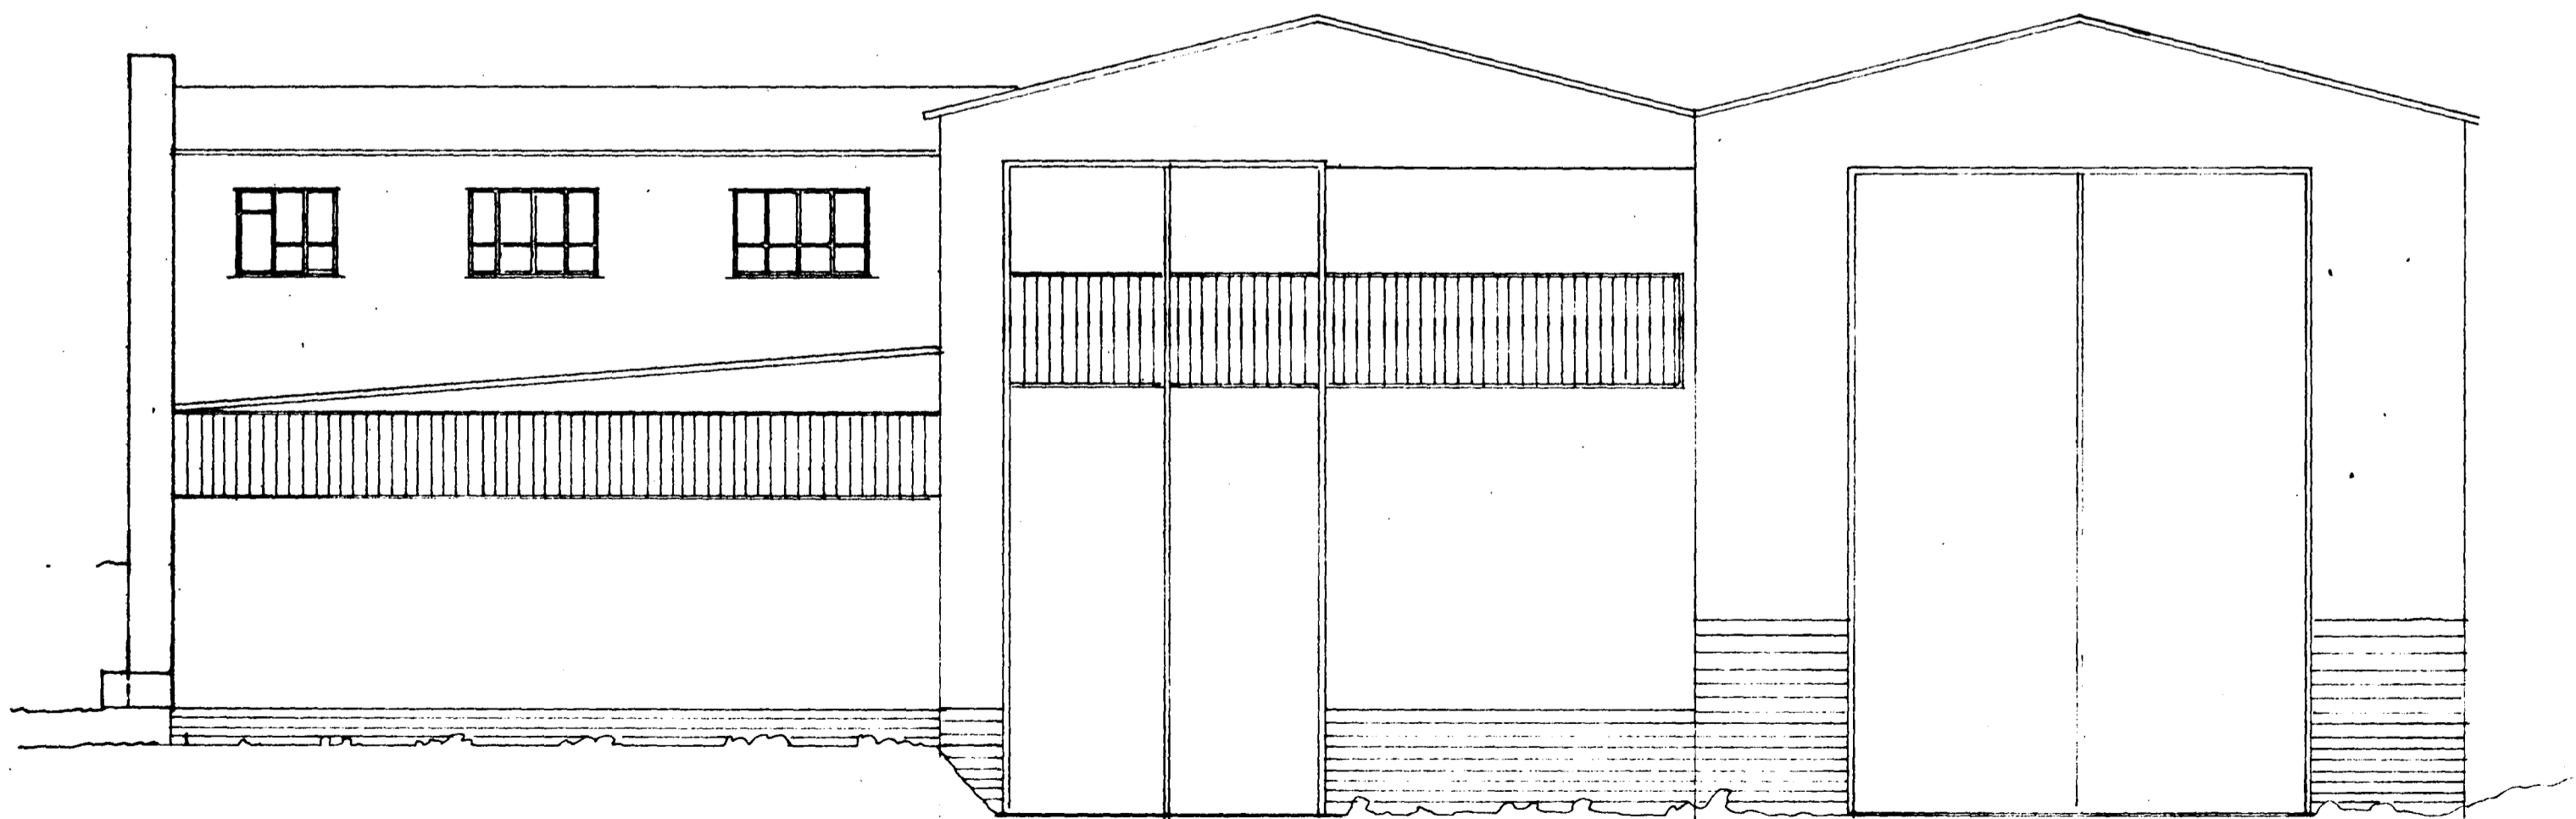

NORÐVESTUR

Samþykkt á fundi bygginga-  
nefndar þ. 21.9.1970

BYGGINGAFULLTRÚINN  
Í HAFNARFIRÐI

*Jón Bergsson*

*Samþykkt með sönnu fyrirstöðu og  
fráttu komna í samþykktu bygginga-  
nefndar 21/9 1970 um lóttuna aftur  
þá verði og gengt því spöna- og  
kubbaágreiðslu í samræði við  
Stökkvæðingarnefnd.*

DAGS.	BREYTING	GJORT
HANNAÐ JB	JÓN BERGSSON DIPL. ING.	VERKFR. M.V.F.I.
TEIKNAD JB	BÁTALÓN	VERK.
YFIRFARIÐ JB	EFNISGEYMSLA	
SAMÞYKKT	ÚTLITSMYNDIR	
	M=1:50	DAGS. ÁG 1970