




HÚS, ÁÐUR TEIKNAD AF KRISTJANI  
OLASVILI ARK.FAI 1. FEB. 1992.

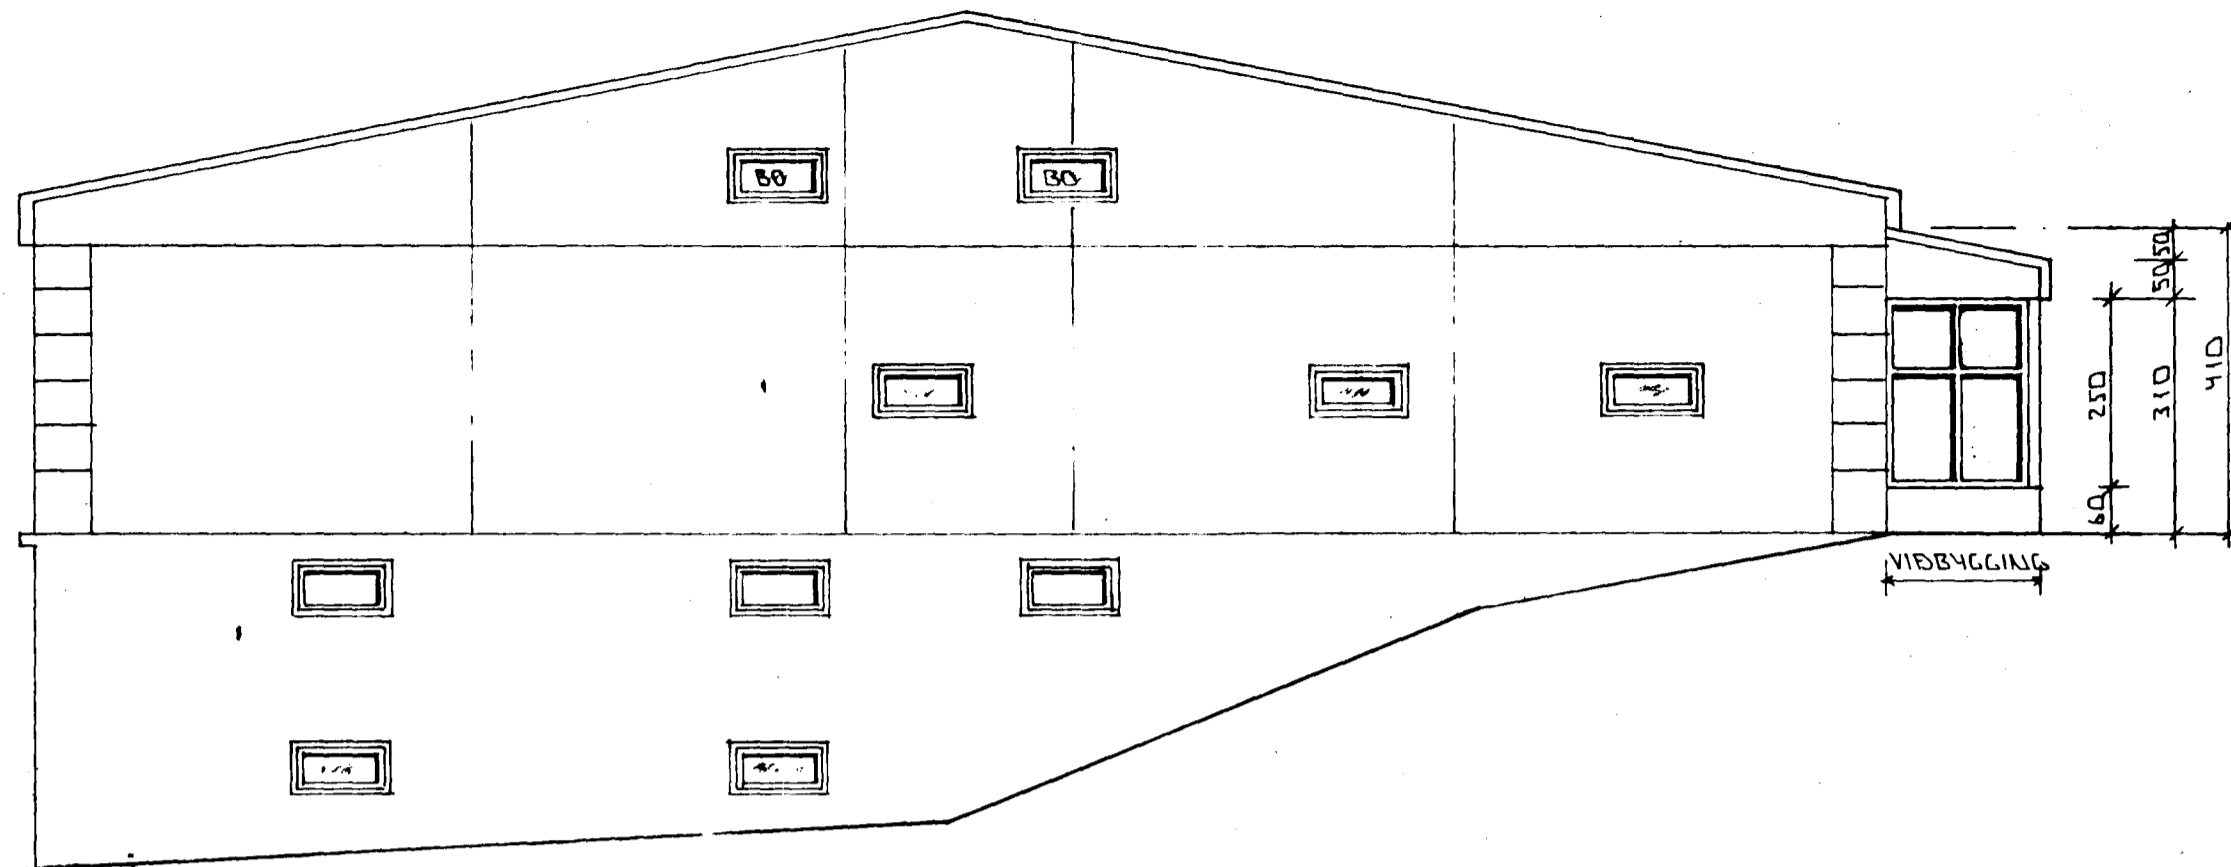

VESTUR

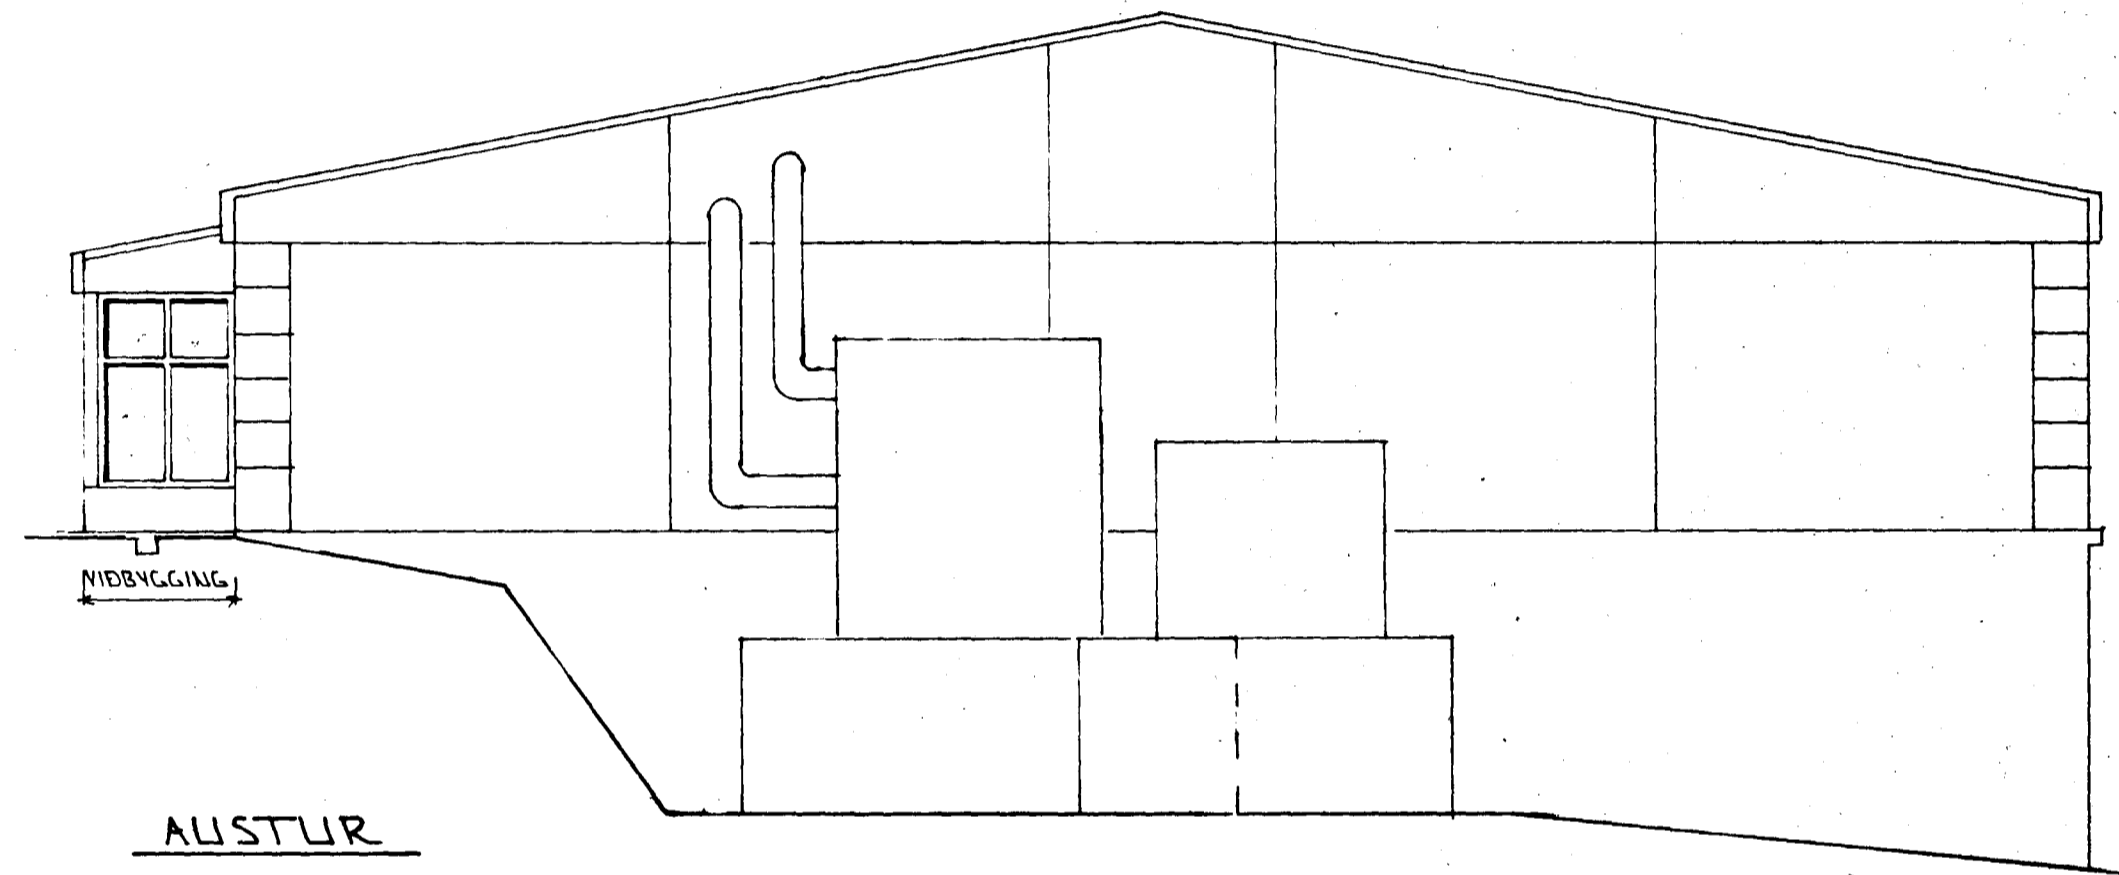

AUSTUR

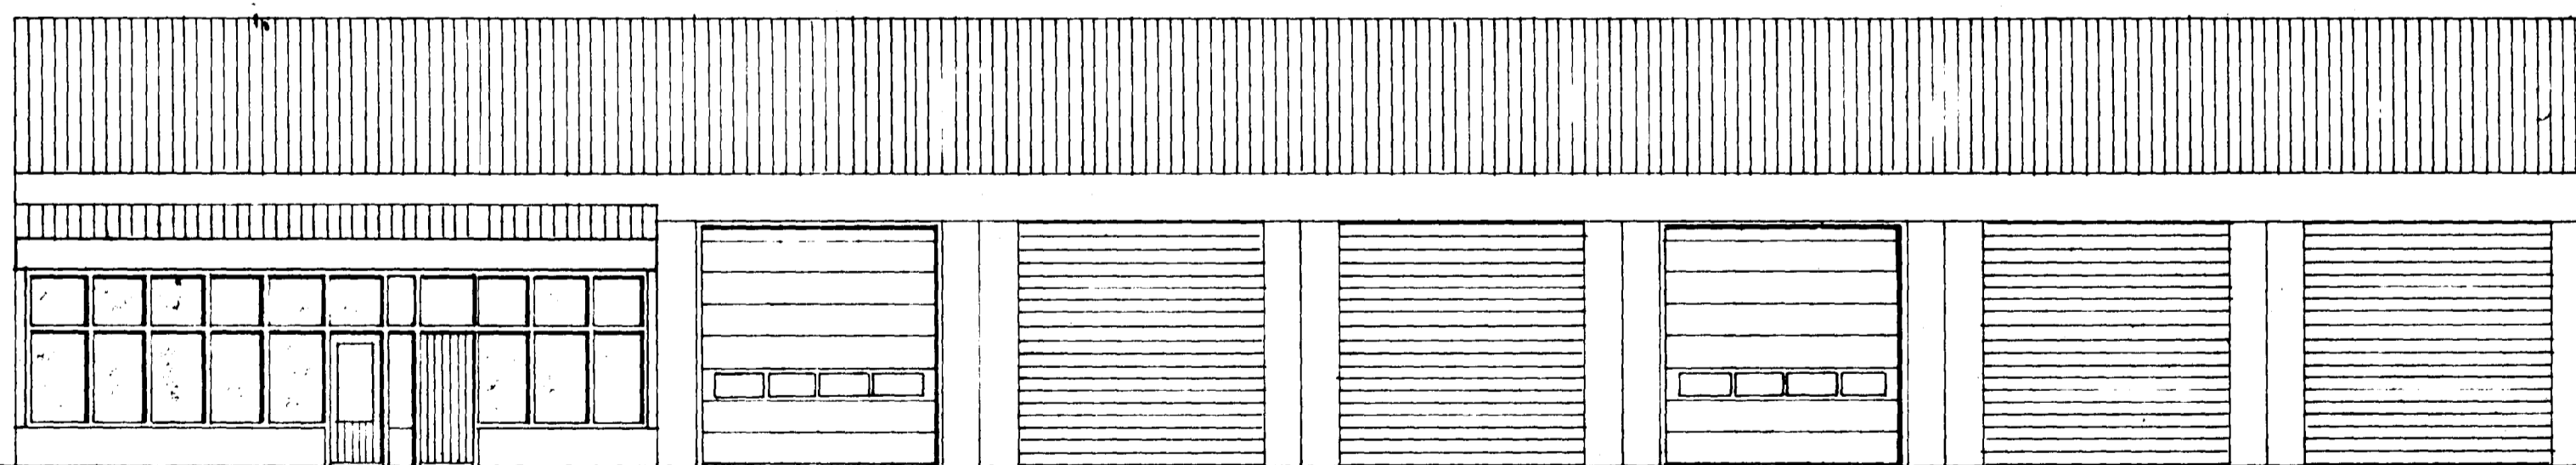

SUÐUR

01 APRÍL '97 BETT VIÐ GULLGUM Á VESTURGAFL *GH*  
BR: DAGS. EDLI BR. SIGN.

HVALEYRARBRAUT 39  
HAFNARFIRÐI

ÚTLIT

NKV \* 1 : 100  
DAGS. SEPT '98  
VERK NR. 9205  
TEIKN NR. 0 - 07  
HANNAD  
TEIKNAD *GH*  
YFIRFARIÐ

*Jh.* 24/5 '98  
HEILBRIGÐISEFTIRLIT'S  
HAFNARFJARDARSVÆÐIS  
Heilsugæslustöðinni Sólvangi  
Pósthólf 440 - 222 Hafnarfjörður  
Sími 565 2600  
*Káll Stefánsson*

**TÆKNI-JÓNUSTA**  
**SIGURDAR ÞORLEIFSSONAR ehf**

STRANDGÖTU 11 - 220 HAFNARFJÖRÐUR - SÍMI 555 4255 - FAX 565 2875