MÆLAGRIND

1:20

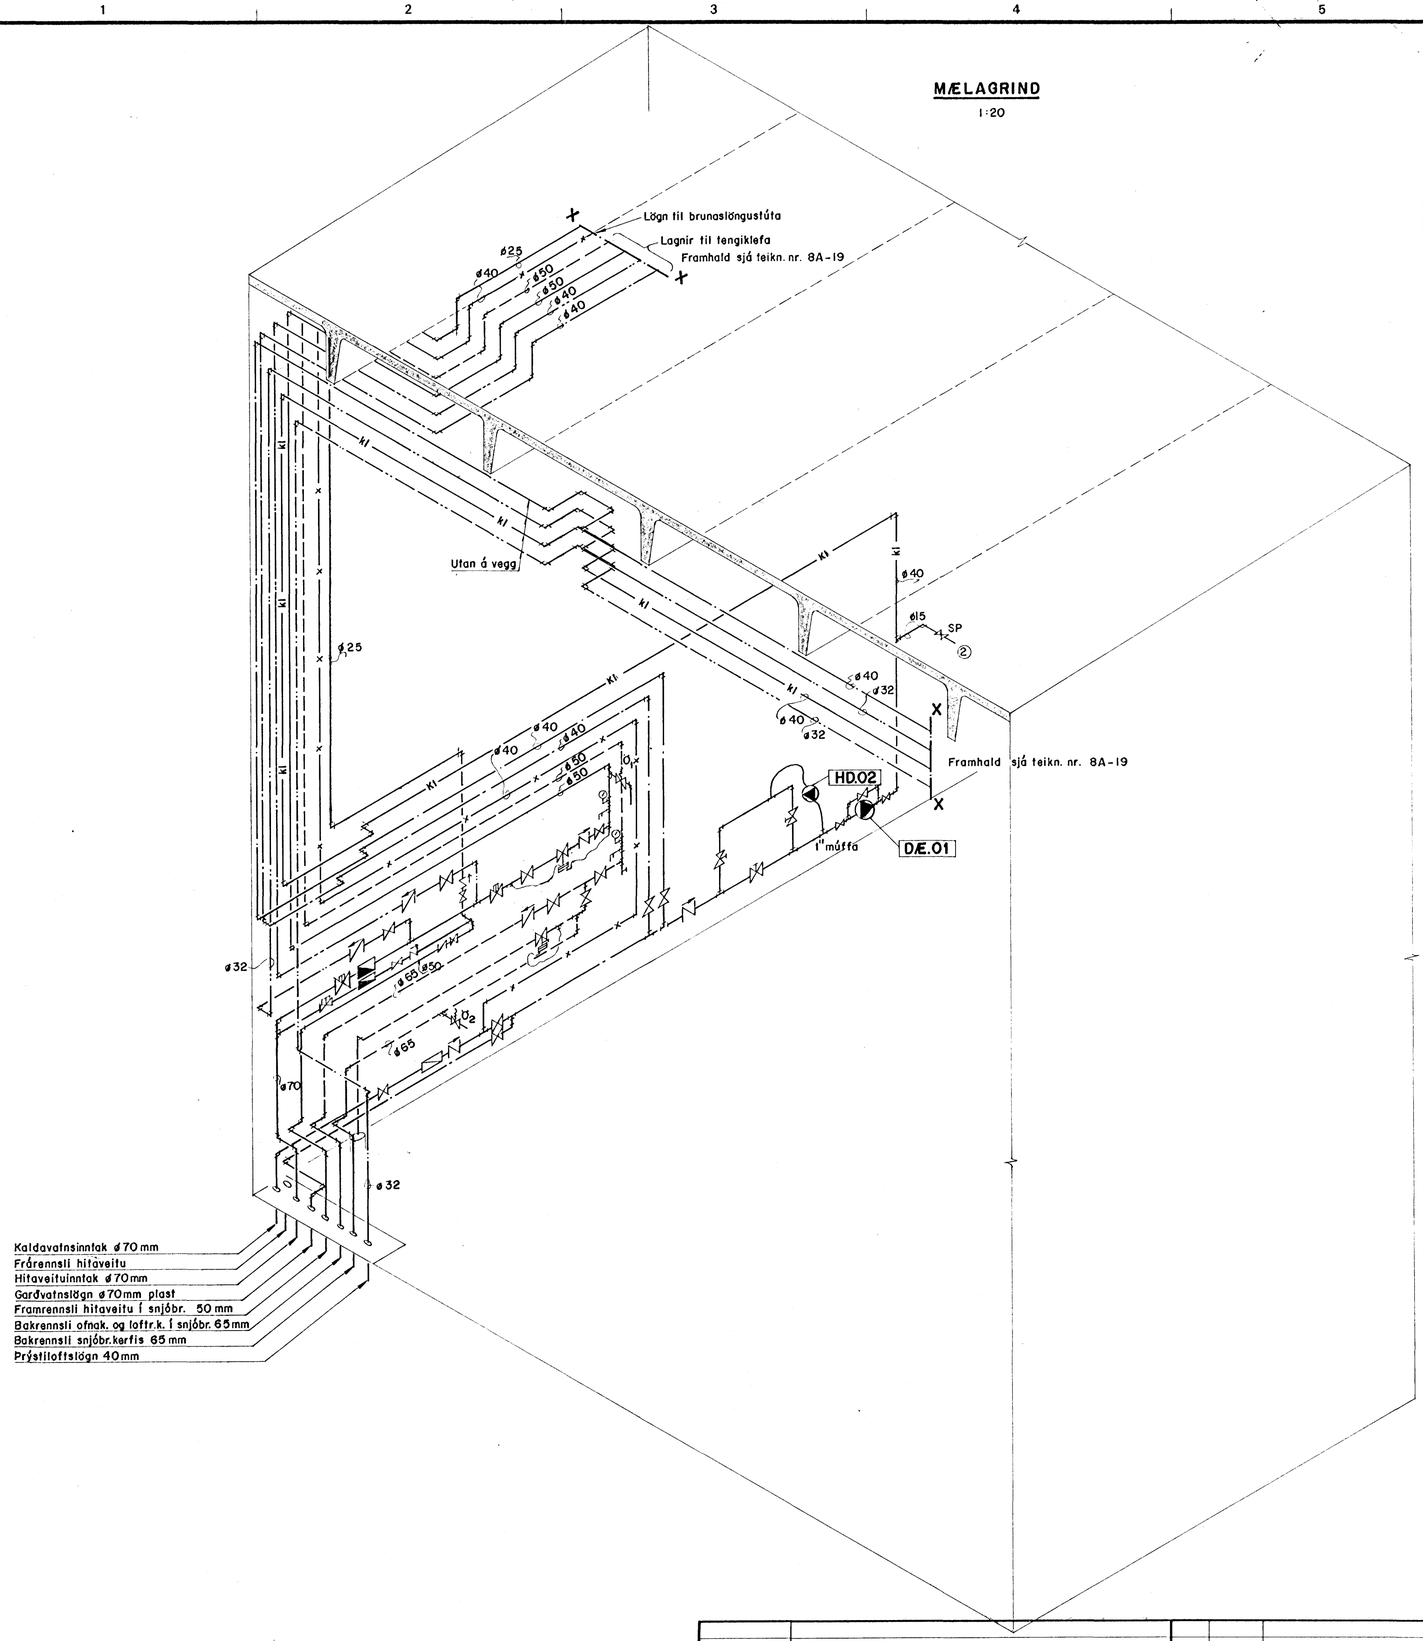

SKEMATISK MYND YFIR SNJÓBRÆÐSLUKERFI Í SKRIÐKJALLARA

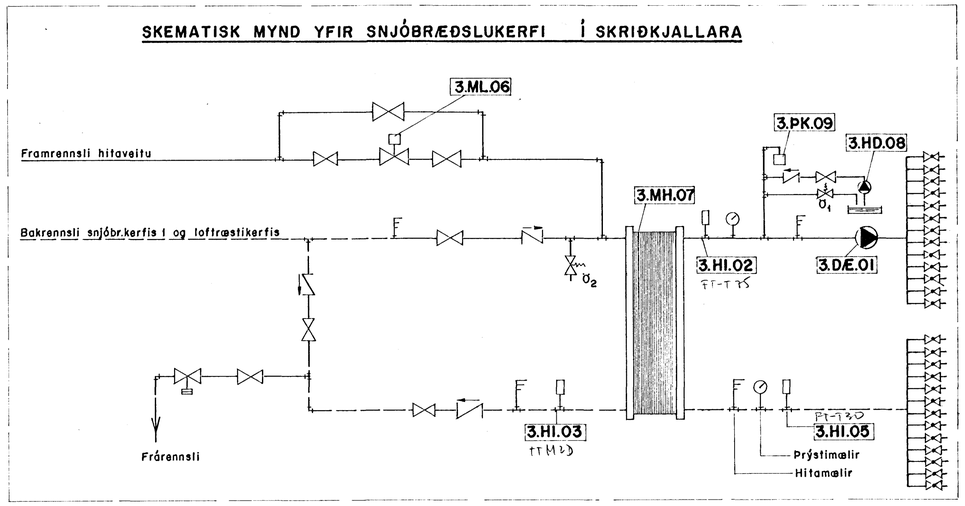

SKÝRINGAR MÆLAGRIND

Þrýstiminnkari Danfoss AVD 25
Slaufuloki Danfoss AVD 25
$Ö_1$: Öryggisloki 13 m³/t, opnist við 6 kg/cm²
$Ö_2$: Öryggisloki 13 m³/t, opnist við 2,5 kg/cm²

Afköst ofnakerfis	40525 W
Afköst loftræstikerfis	208400 W
Afköst snjóbræðslukerfa	320300 W
Samtals	569225 W

DÆ.01 Grundfos háþrýstispúldæla CP-8-200

HD.02 Handdæla

- Hitaveita, framrennsli
- Hitaveita, bakrennsli
- Heitt neysluvatn
- Kalt neysluvatn
- Slökkvilögn
- Klórvatnslögn
- Renniloki
- Einstreymisloki
- Hemill
- Þrýstiminnkari
- Slaufuloki
- Öryggisloki
- Mótorloki
- Dæla
- Mælir
- Þrýstimælir
- Hitamælir
- Aftæming
- Stilliloki

SKÝRINGAR SNJÓBRÆÐSLUKERFIS

3.DÆ.01 Dæla Grundfoss CP 8-30 eða samsvarandi 11,1 m³/t við 15,6 mVs

√ **3.HI.02** Hitaskynjari, hámark, STÄFA FT-T75

√ **3.HI.03** Hitaskynjari, frostvörn, STÄFA TT M2D

√ **3.HI.05** Hitaskynjari, STÄFA FT-T30, stýrir mótorloka

3.ML.06 Mótorloki, STÄFA M3P 15G, kv=3

3.MH.07 Millihitari ALFA LAVAL eða samsvarandi.
PL 22-sería 3 - 159 plötur.
Afköst 231,7 kW. Δt hitaveita 40°C/20°C
Δt frostlagar 15°C/35°C
Δp hitaveita 2,2 mVs
Δp frostlagar 3,0 mVs

3.HD.08 Handdæla

3.ÞK.09 Pensluker FLEXCON 35/0,5

$Ö_1$ Öryggisloki 11 m³/klst, opnar við 2,5 kg/cm²
$Ö_2$ Öryggisloki 10,5 m³/klst, opnar við 6,0 kg/cm²

24. JÚLÍ 1987 HAFNARFJARÐARBÆR BYGGINGAFULLTRÚI FH.

Teikn. nr.	Tilvísun á teikningu	Br.	Dags.	Eðli breytingar	Br.	Yf.	Samþ.

Mkv. 1:20
Vörpun

VERKFRÆÐISTOFA GUÐMUNDAR & KRISTJÁNS hf
VERKFRÆÐIRÁÐGJAFAR FRV
Laufásvegi 12 Pósthólf 5 121 Reykjavík Sími 26022

Hannað	Teiknað	Yfirfarið	Samþykkt	Dags.
RH	SKÞ			5.09.'86

FISKVINNSLUSKÓLINN Í HAFNARF.
RÚMMYND
MÆLAGRIND, KLÓRKERFI

Teikn. nr. 8A-38
Blað nr. 36 af