SNJÓBRÆÐSLUKERFI Í SKRIÐKJALLARA

1:20

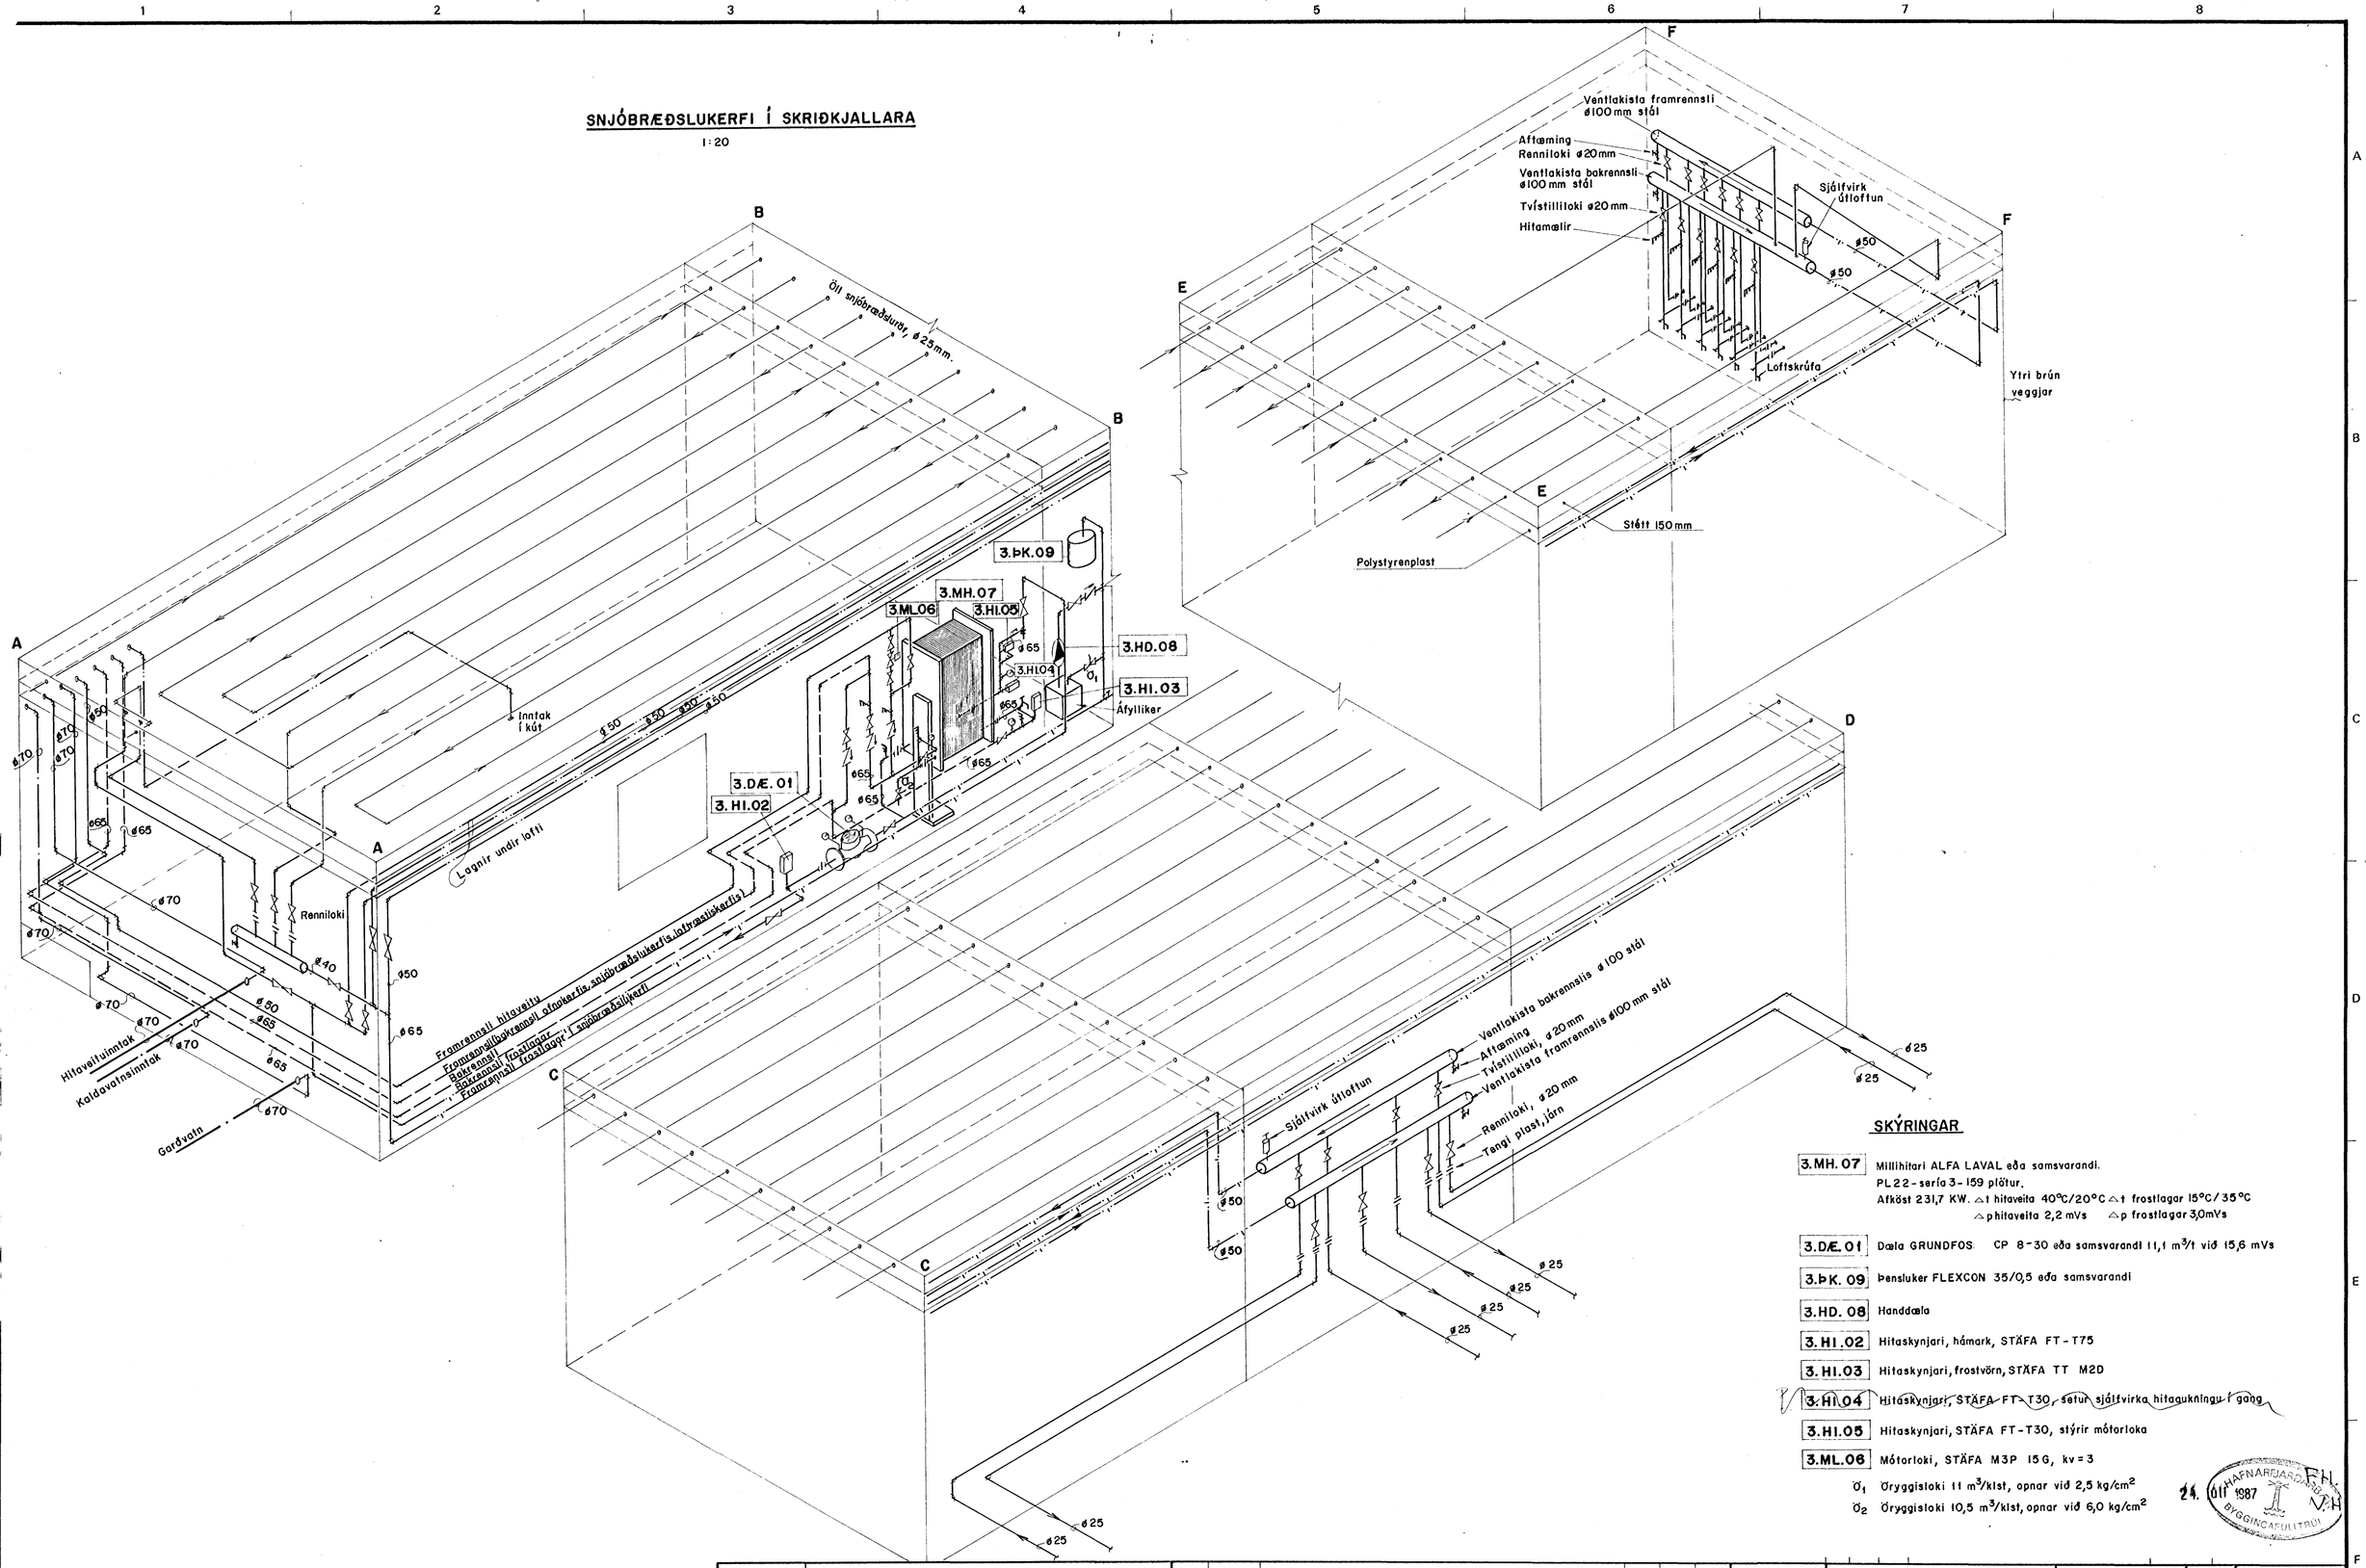

SKÝRINGAR

3.MH.07	Millihitari ALFA LAVAL eða samsvarandi. PL22-sería 3-159 plötur. Afköst 231,7 KW. △t hitaveita 40°C/20°C △t frostlagar 15°C/35°C △p hitaveita 2,2 mVs △p frostlagar 3,0mVs
3.DÆ.01	Dæla GRUNDFOS CP 8-30 eða samsvarandi 11,1 m^3/t við 15,6 mVs
3.ÞK.09	Þensluker FLEXCON 35/0,5 eða samsvarandi
3.HD.08	Handdæla
3.HI.02	Hitaskynjari, hámark, STÄFA FT-T75
3.HI.03	Hitaskynjari, frostvörn, STÄFA TT M2D
3.HI.04	Hitaskynjari, STÄFA FT-T30, setur sjálfvirka hitagukningu í gang
3.HI.05	Hitaskynjari, STÄFA FT-T30, stýrir mótorloka
3.ML.06	Mótorloki, STÄFA M3P 15G, kv=3
Ö1	Öryggisloki 11 m^3/klst, opnar við 2,5 kg/cm^2
Ö2	Öryggisloki 10,5 m^3/klst, opnar við 6,0 kg/cm^2

24. OKT 1987 HAFNARFJARÐARBÆR BYGGINGAFULLTRÚI

Teikn. nr.	Tilvísun á teikningu	Br.	Dags.	Eðli breytingar	Br.	Yf.	Samþ.

Mkv. — Vörpun

VERKFRÆÐISTOFA GUÐMUNDAR & KRISTJÁNS hf
VERKFRÆÐIRÁÐGJAFAR FRV
Laufásvegi 12 Pósthólf 5 121 Reykjavík Sími 26022

Hannað	Teiknað	Yfirfarið	Samþykkt	Dags.
RH.	GS.			2.9.'86

FISKVINNSLUSKÓLINN Í HAFNARF.

RÚMMYND
SNJÓBRÆÐSLUKERFI OG LAGNIR Í SKRIÐKJALLARA

Teikn. nr. 8A-36 — Blað nr. 34 af