

RÖMMYND
FALLSTAMMI F1 1:50

GRUNNMYND FRÁRENNISLAGNIR 1:50

10.5.2000
HEILBRIGÐISEFTIRLIT'S
HAFNARFJÁRDAR-
OG-KÖPAVOGSSVÆÐIS
Garðatúgi 7-210 Garðabæ
Kau Stefánsson

ATH : STEYPT RÖR I ÚTSOGLÖGN
SKAL ÞETTA MED GÜMMI-
HRINGJUM, LÖGN SKAL VERA
MED VIDUM BEYGGJUM

OLU- OG SANDSKILJA FRÁ BORGARPLAST
RÓMTAK OLU 3.5 m³, SANDUR 1.0 m³
BK=1.90, LK=5.20


ÓTLOFTUN FRÁ OLÍUSKILJU
GALV. STÁLROÐR Ø50 mm
RÖR SKAL VERA MINNST
5 m FRÁ HÚSI OG STANDA
4 m UPP ÚR JÖRD

NR. DAGS. BREYTING

SKÝRINGAR

SKÝRINGAR SJÁ TEIKNINGU L 001
AFSTÖÐUMYND SJÁ TEIKNINGU L 002
VATNSINNTÖK SJÁ TEIKNINGU L 002

*Samp með fyrirvæ
um að affell hitaríku
flugst í regnrotulögn*

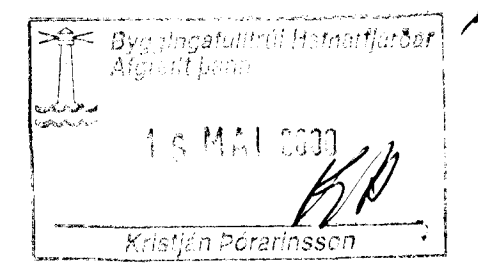

10/5 '00
SEMUNDUR EIRÍKSSÓN 261249-2949

HVALEYRARBRAUT 22

220 HAFNARFJÖRDUR



KLÖPP ARKITEKTAR-VERKFRÉÐINGAR EHF
NETHYL 2, PÓSTHÓLF 10050, 110 REYKJAVÍK
SÍMI 577 2277, 699 7747 FAX 577 2280

HEITI TEIKN. FRÁRENNISLAGNIR
GRUNNMYND

MÆLIKVARDI 1:50 DAGS. 30.04.00

TEIKNING F 002 VERK V99-201

BREYTING YFIRFARID S.E.