Samþykkt þann
16 MARS 1999
Byggingafulltrúinn í Hafnarfirði
Erlendur Hjálmarsson

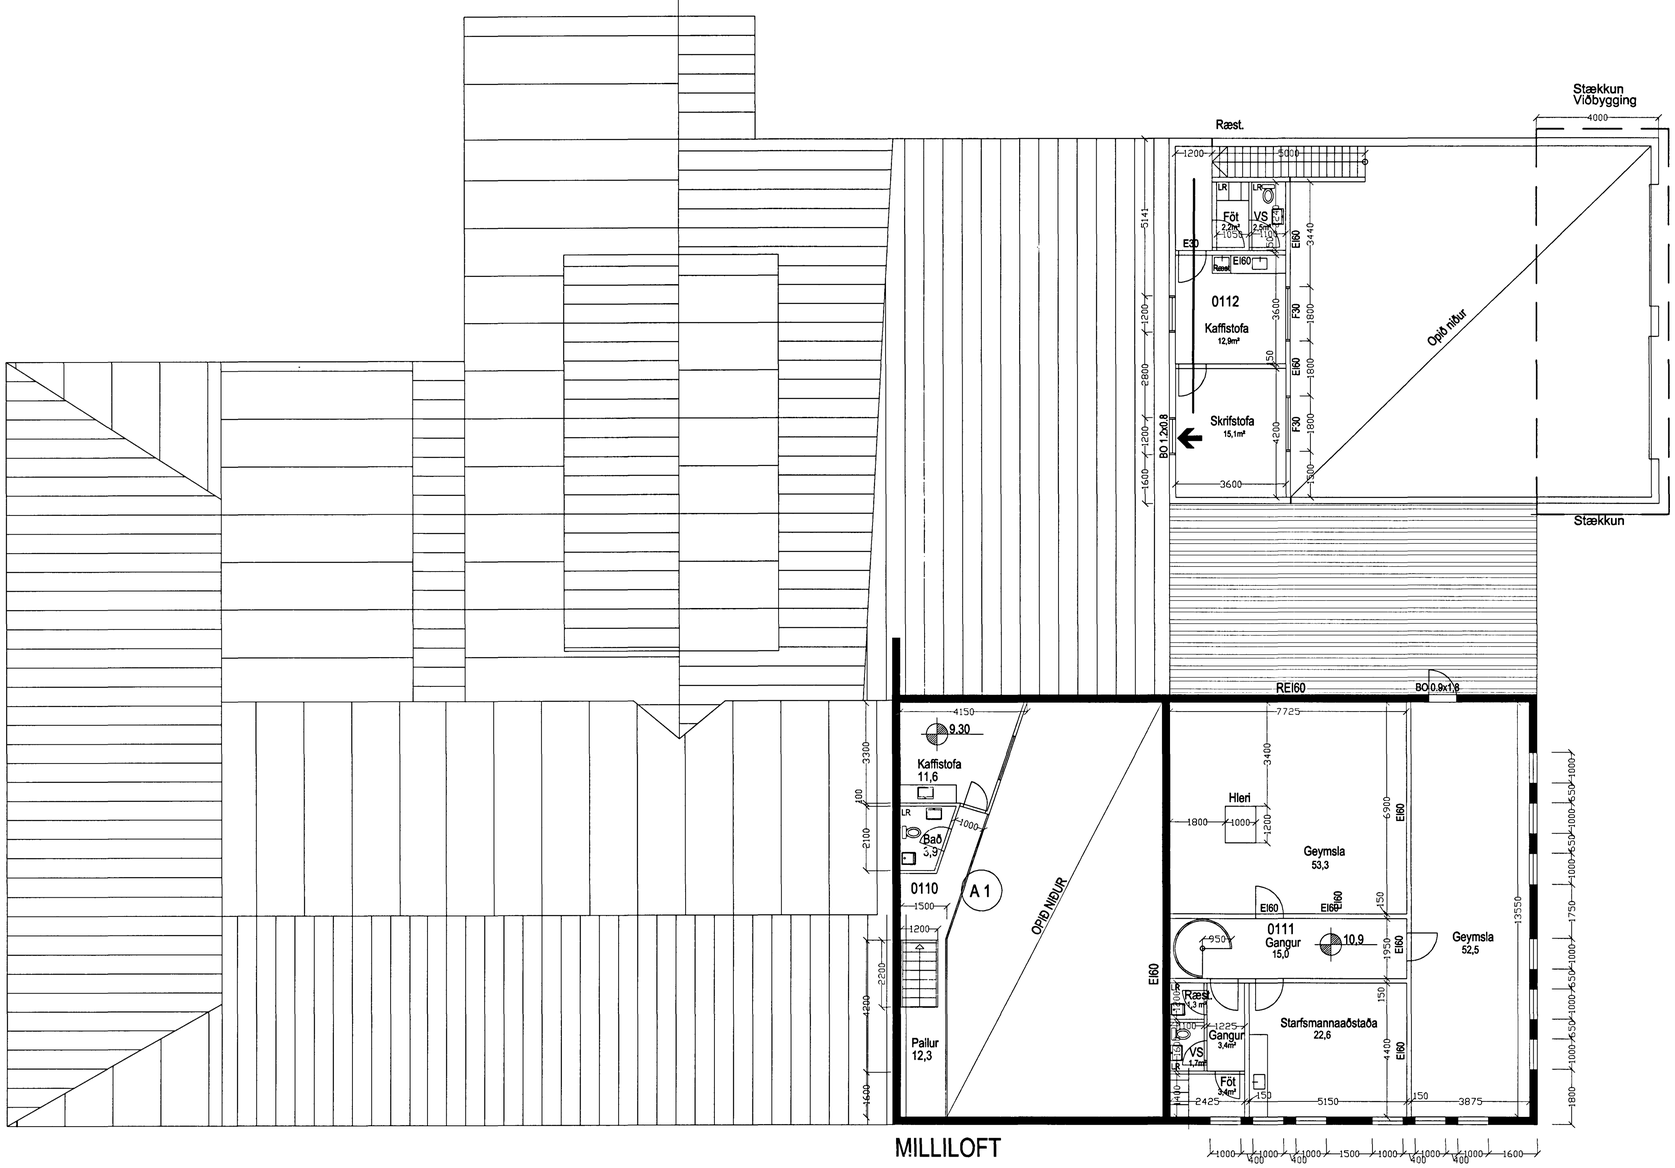

HVALEYRARBRAUT 22 102

BREYTT:	DAGS:	LÝSING:
FF	12.10.98	Innraskipulagi í eigninni 0104 breytt og milligólf sett
FF	12.10.98	Innkeyrsludyr settar á vesturgafl á eigninni 0104
FF	12.02.99	Rými 0106 stækkað til norðurs, innraskipulagi breytt og milliloft sett

ÞRIÐJA HÆÐIN, ARKITEKTAR – FRIÐRIK FRIÐRIKSSON ARK. FAÍ
GRUNNMYND 2 HÆÐ

STRANDGÖTU 28 220 HAFNARFIRÐI
SÍMI: 565 36 70 FAX: 565 48 31
KT:211256-4519
NETFANG: friark@ islandia.is

10.03.99 Friðrik Friðriksson
TEIKNAÐ: FF DAGS: 30.07.1998 MKV: 1/100 VERKNR: 9998 NR.