Lónsbraut nr. 24 Hafnarfirði uppteikning af áður byggðu húsi m. 1:100

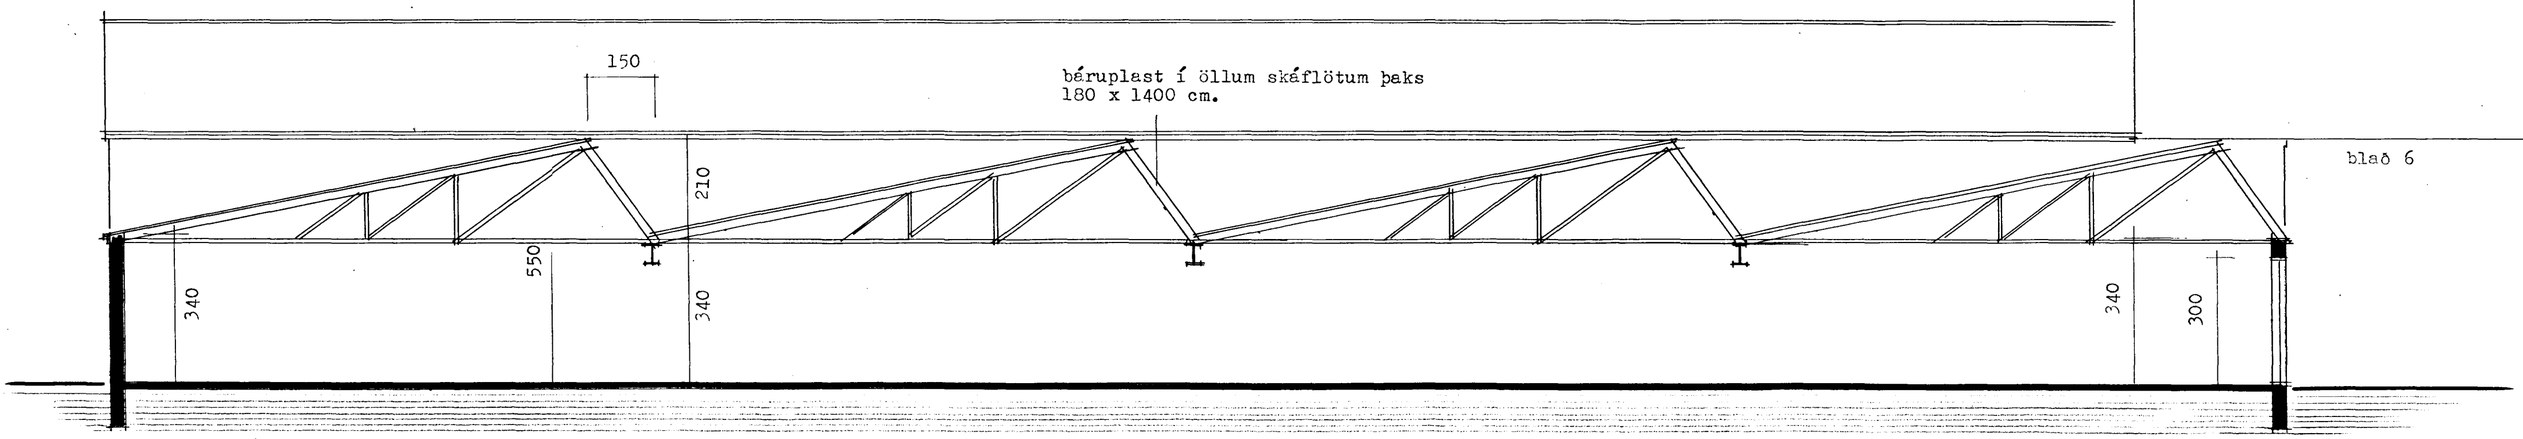

blað 6

snið a-a

stærðir: flatarmál húss 807,50 m^2
rúmmál húss 3,593,39 m^3

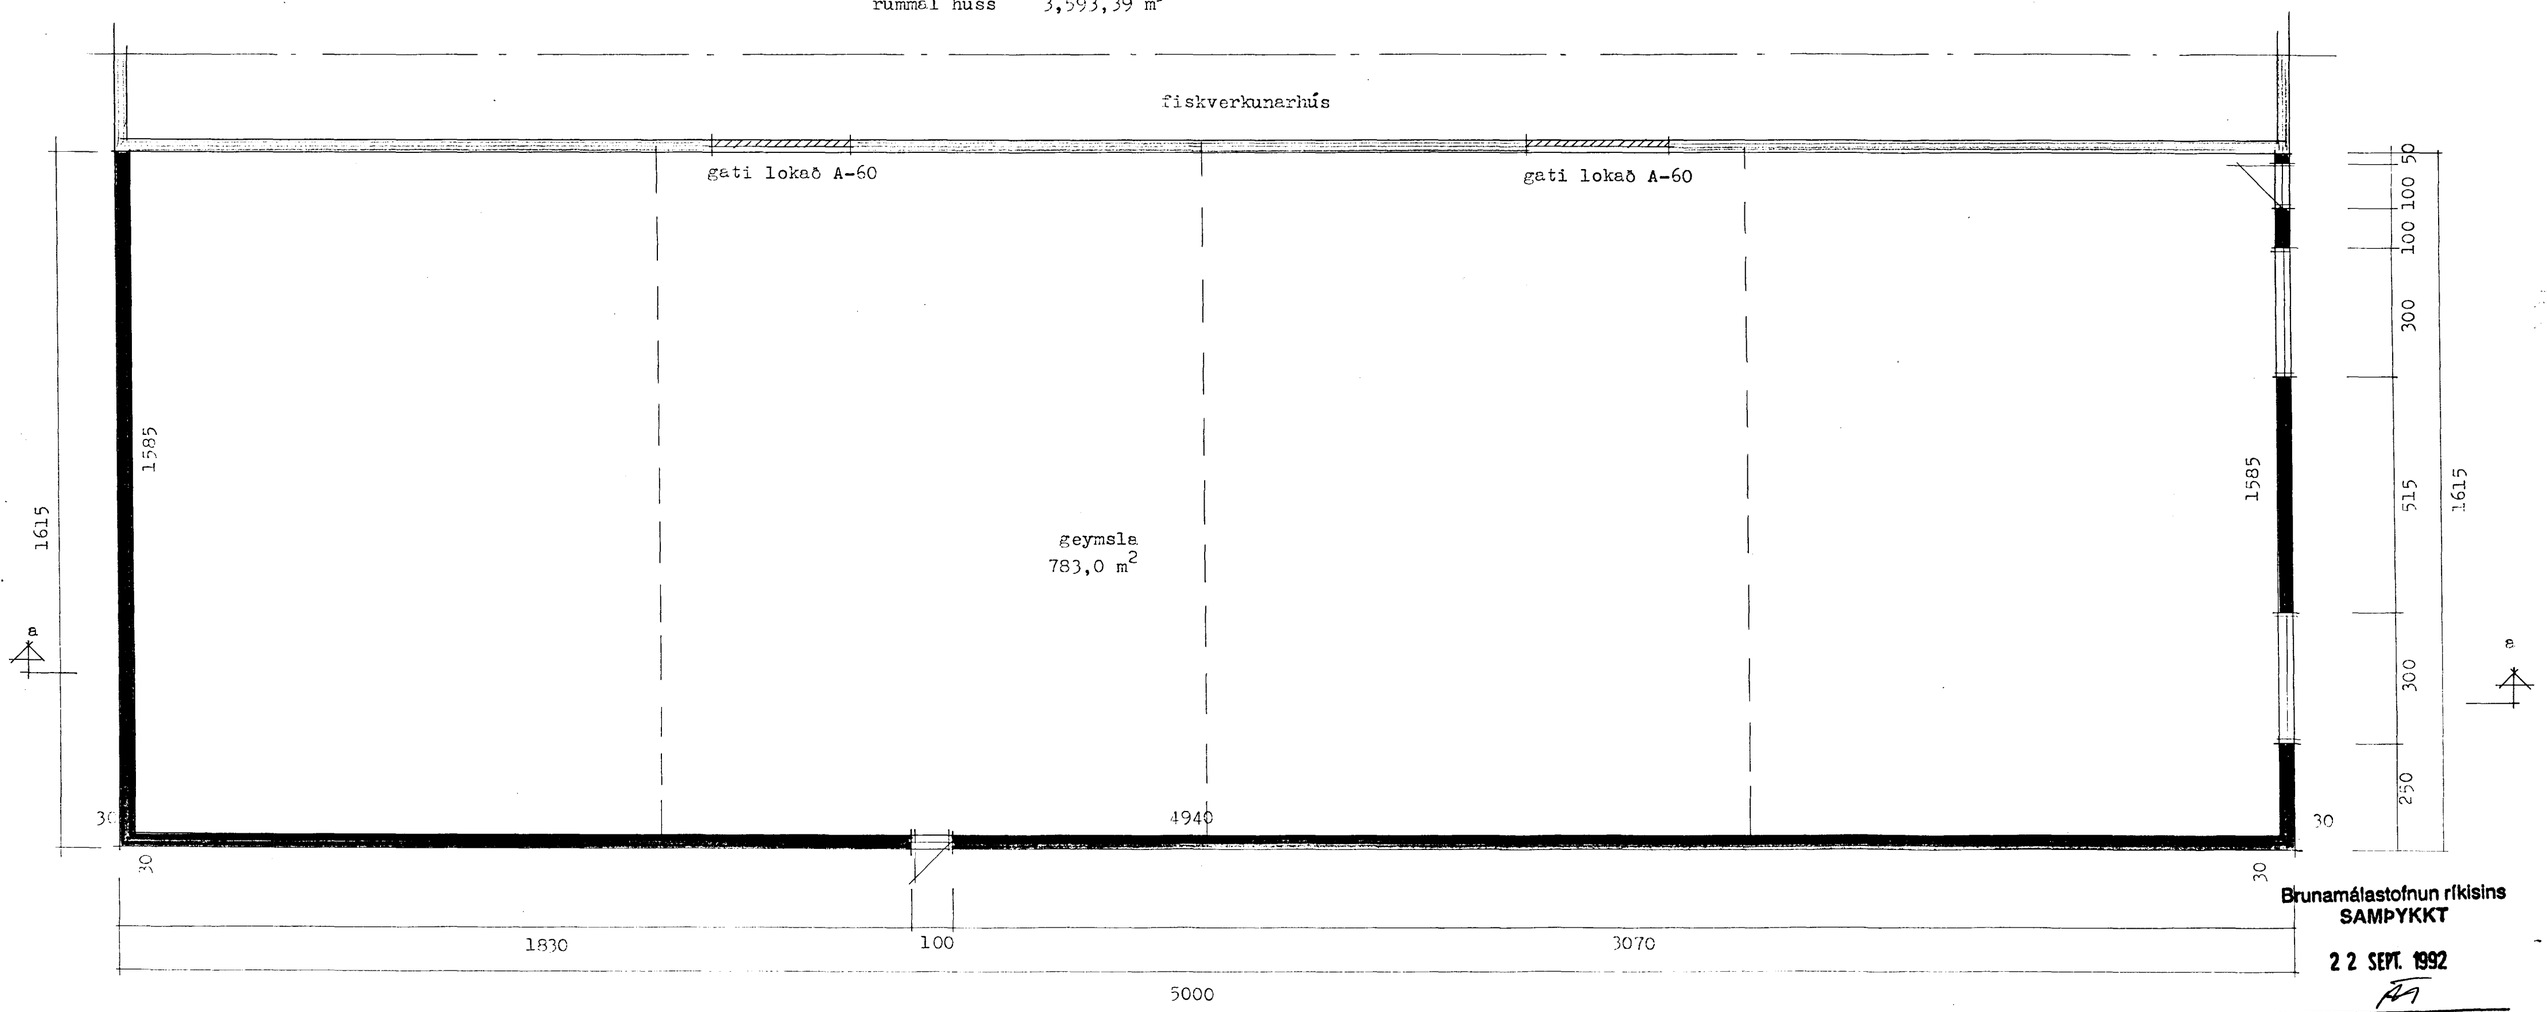

Brunamálastofnun ríkisins
SAMÞYKKT
22 SEPT. 1992

es TEIKNISTOFAN BORGARTÚNI 18 RVÍK S. 626930
SIGURÐUR KJARTANSSON
DAGS. sept.1992
BREYTT.