





SUÐ - AUSTURHLIÐ. 1:100

Úr Gildi

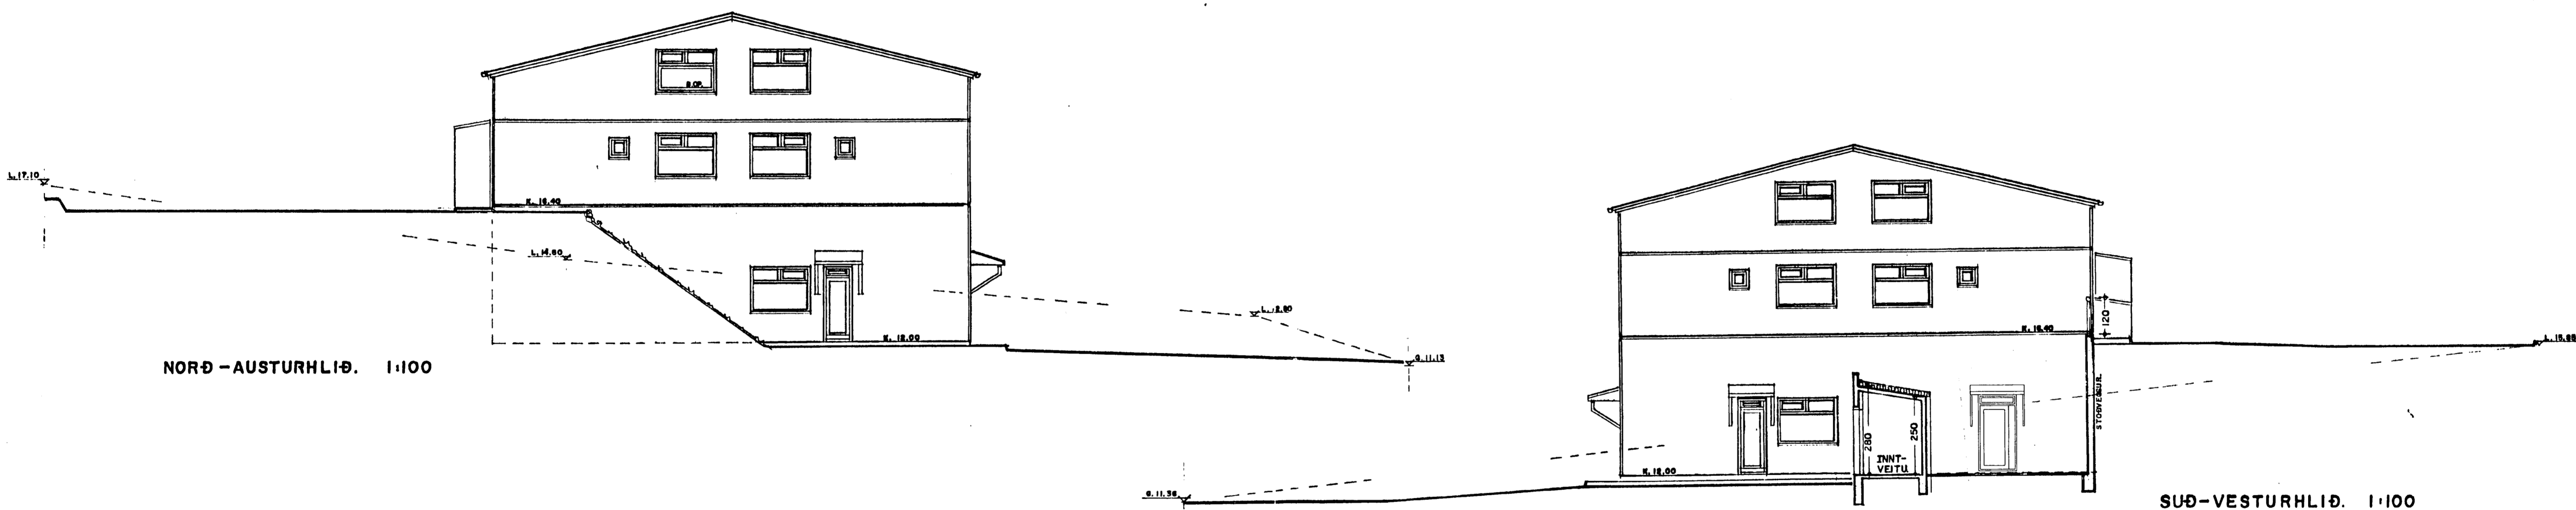

NORÐ - AUSTURHLIÐ. 1:100

SUÐ - VESTURHLIÐ. 1:100

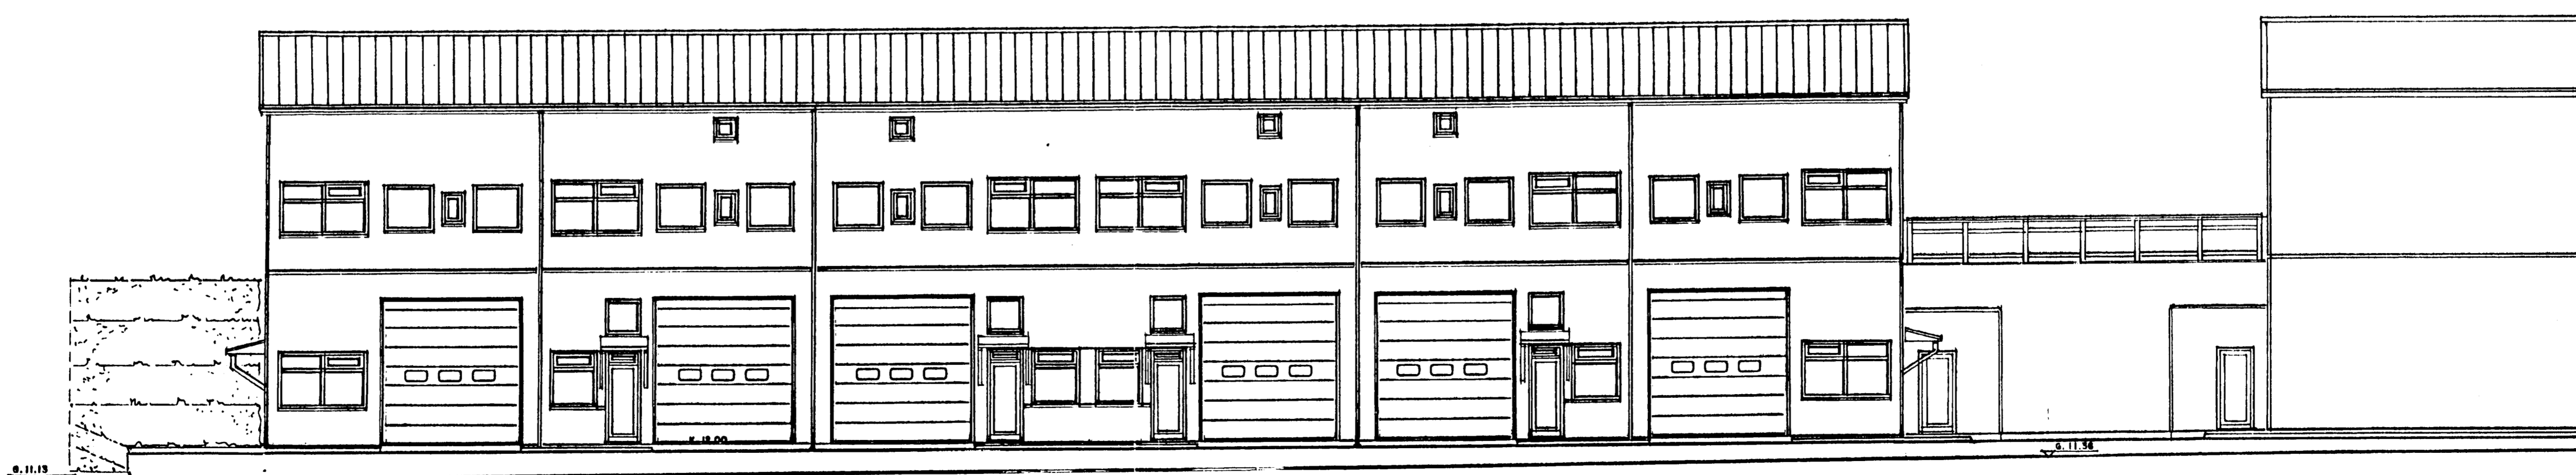

NORÐ - VESTURHLIÐ. 1:100

HURÐ BÆTT Á SUÐ-VESTURHLIÐ  
01.06.2005  
PALLI VALDIMASSON  
ET. 210362-2519

BREYTT SETT SYGNL YFIR ÚTGANGA  
Á 1. HÆÐ. 12.-6.-2003  
Jón Guðmundsson  
STAÐSETTUR LOFTPRESSUKASSI VIÐ  
SUÐ-AUSTURHLIÐ. 19.-6.-2002  
BREYTT ÚTLITI Á SUÐ-AUSTURHLIÐ. 21.-2.-2002

BREYTT STÆRÐ Á INNTANSKLEFA. 22.-6.-2001

BREYTT STÖÐVEGG MILLI HÚSANNA.  
8.-6.-2000

HVALEYRARBRAUT 27 HAFNARFIRÐI. ÚTLIT.

VERK. NR. 207  
TEIKN. NR. 04

DAÐS. 9.-4.-1999 MÁL. 1:100  
BREYTT.

JÓN GUÐMUNDSSON ARKITEKT  
VINNUSTOFA. SKÚLAGÓTU 63 REYKJAVÍK. Sími. 662 6066