





SUÐ - AUSTURHLIÐ. 1:100

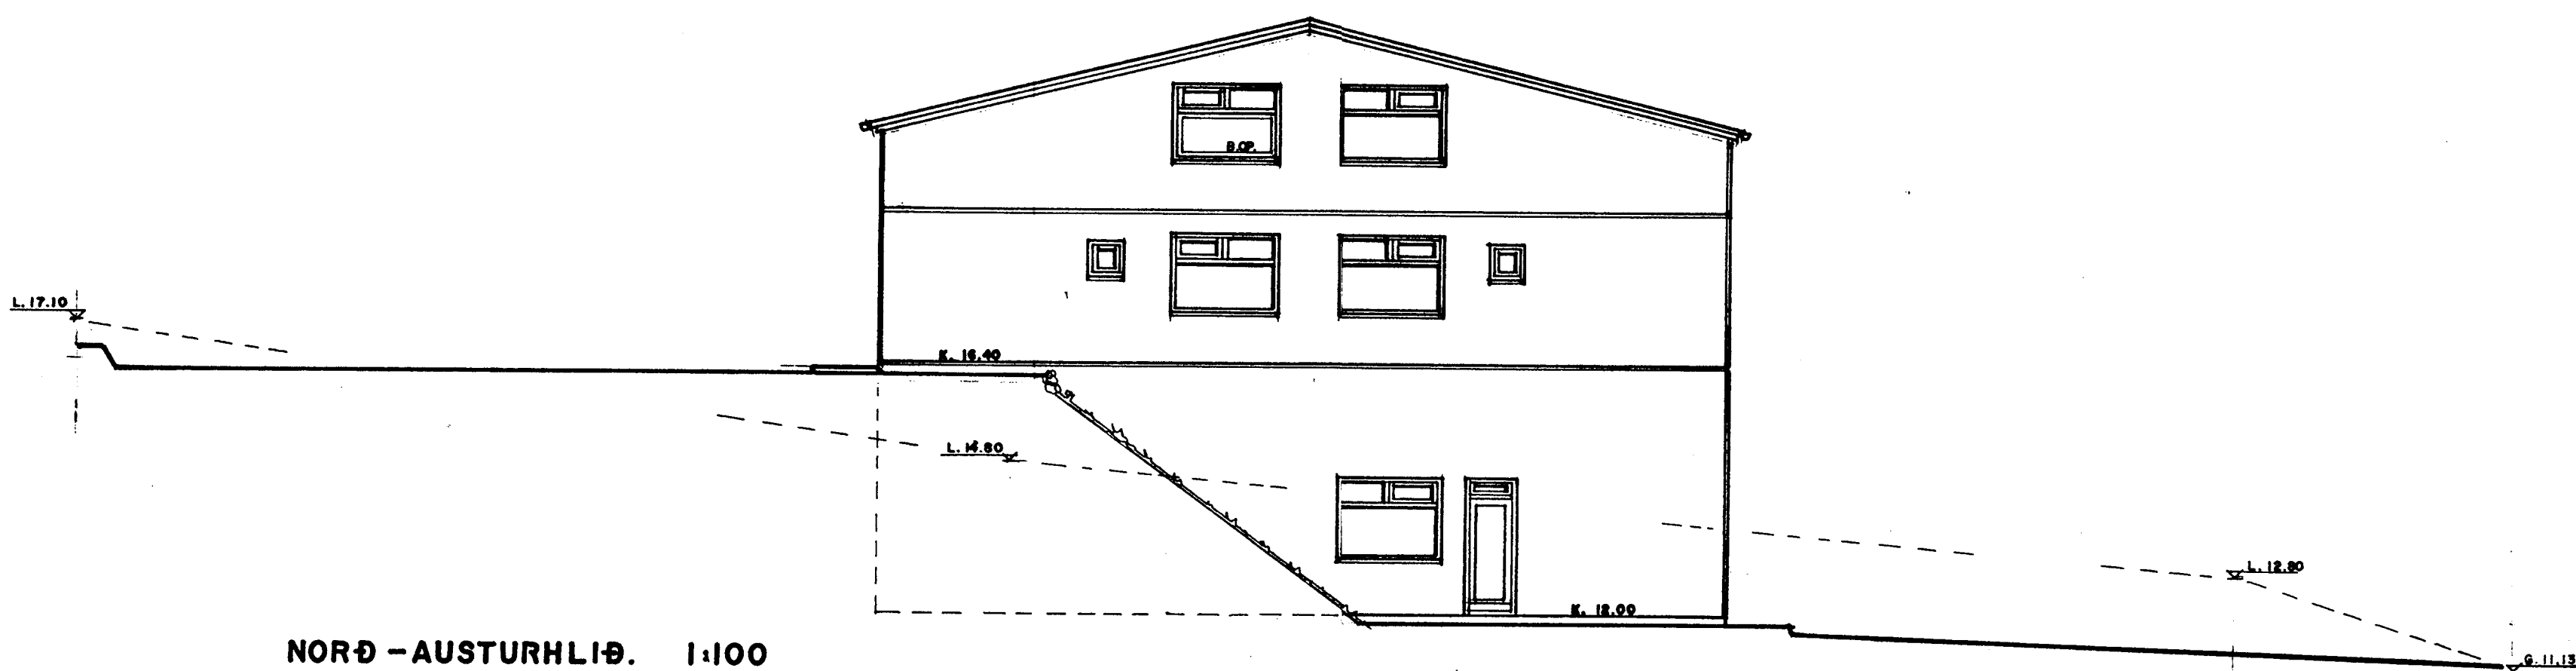

NORÐ - AUSTURHLIÐ. 1:100

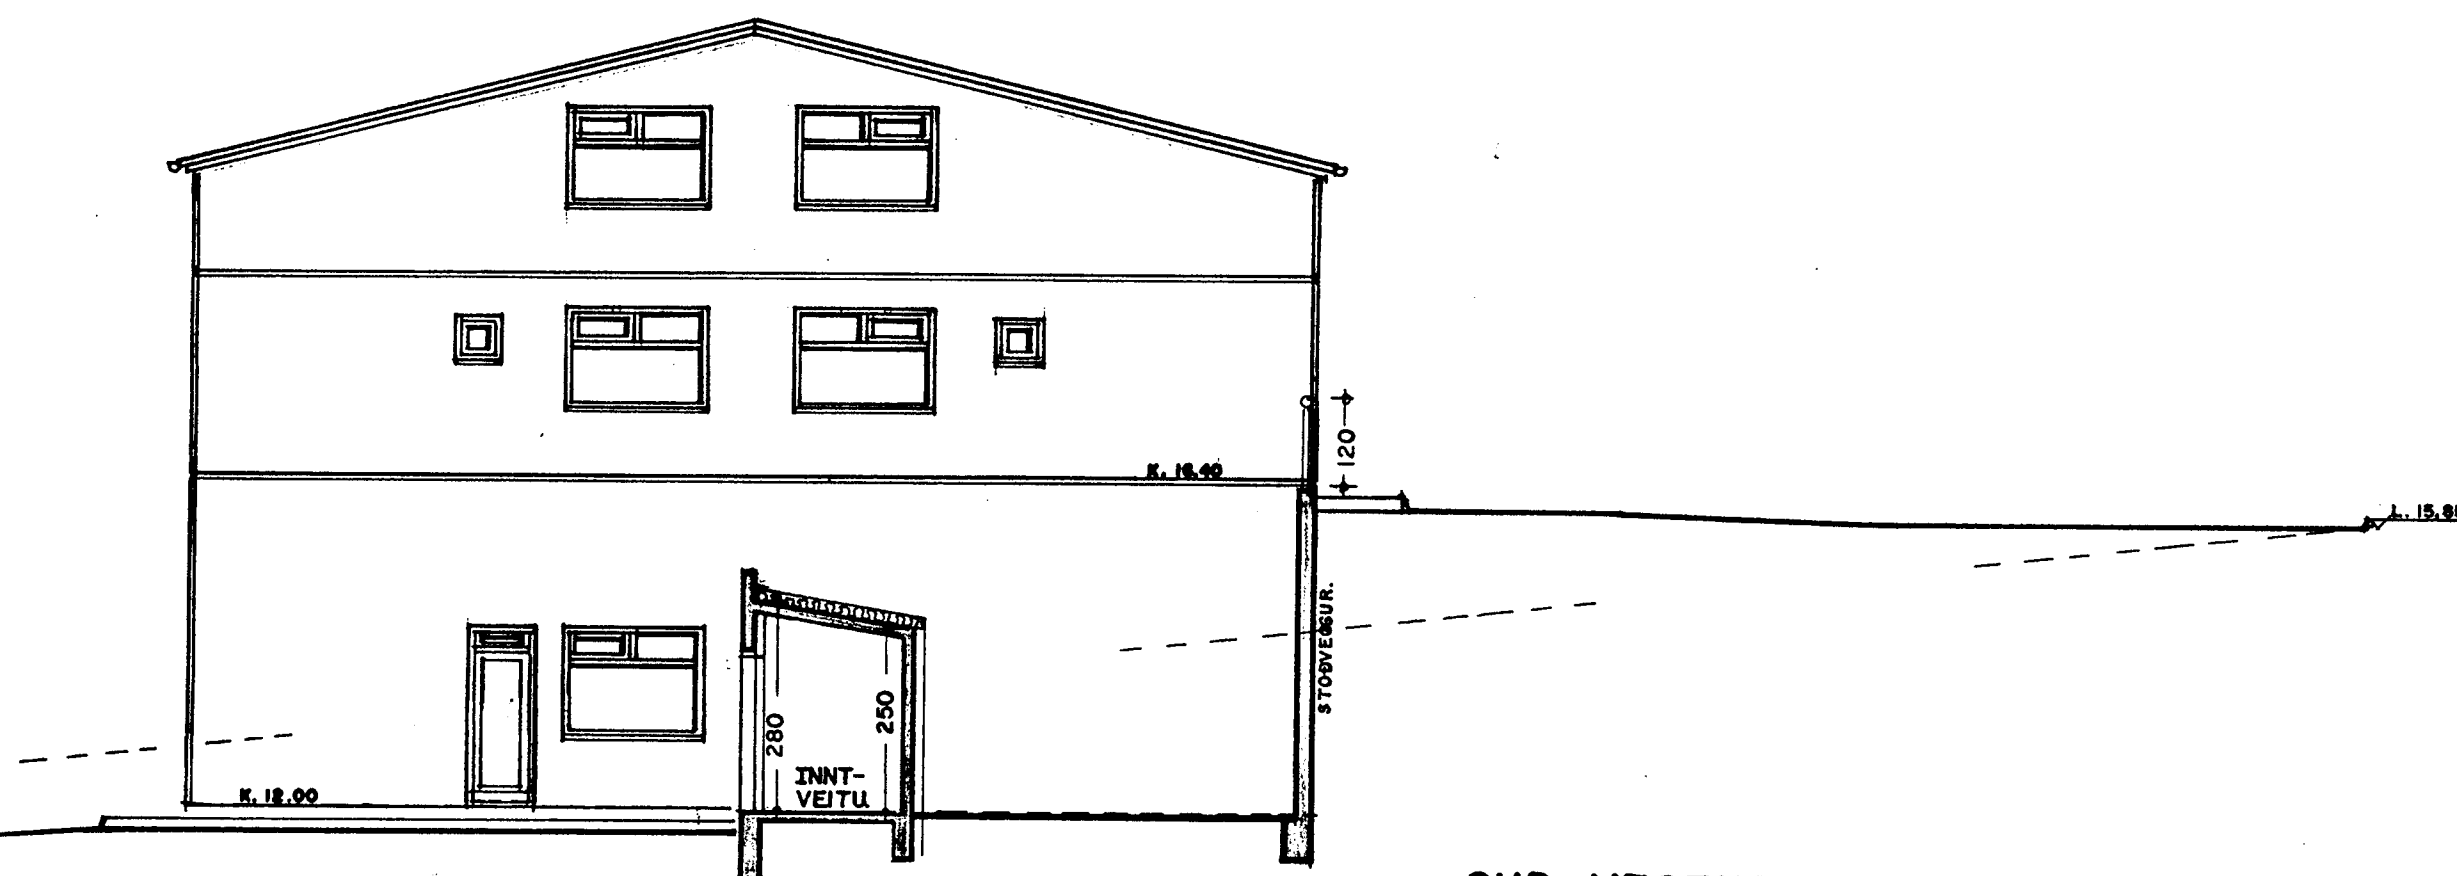

SUÐ - VESTURHLIÐ. 1:100



NORÐ - VESTURHLIÐ. 1:100

BREYTT STÆÐ Á INNTAKSLEFA. 22.-6.-2001

BREYTT STÖPVEGG MILLI HÚSANNA.  
8.-8.-2000

BREYTT ÚTLIT Á SUÐ-AUSTURHLIÐ. 21.-2.-2002  
*Jón Guðmundsson*

HVALEYRARBRAUT 27 HAFNARFIRÐI. ÚTLIT.

VERK NR. 207  
TEIKN. NR. 04

DAGS. 9.-4.-1999 MÁL. 1:100  
BREYTT.

JÓN GUÐMUNDSSON ARKITEKT

VINNUSTOFA. SKÓLAGÓTU 63 REYKJAVÍK. Sími. 552 5055

KT. 11001