



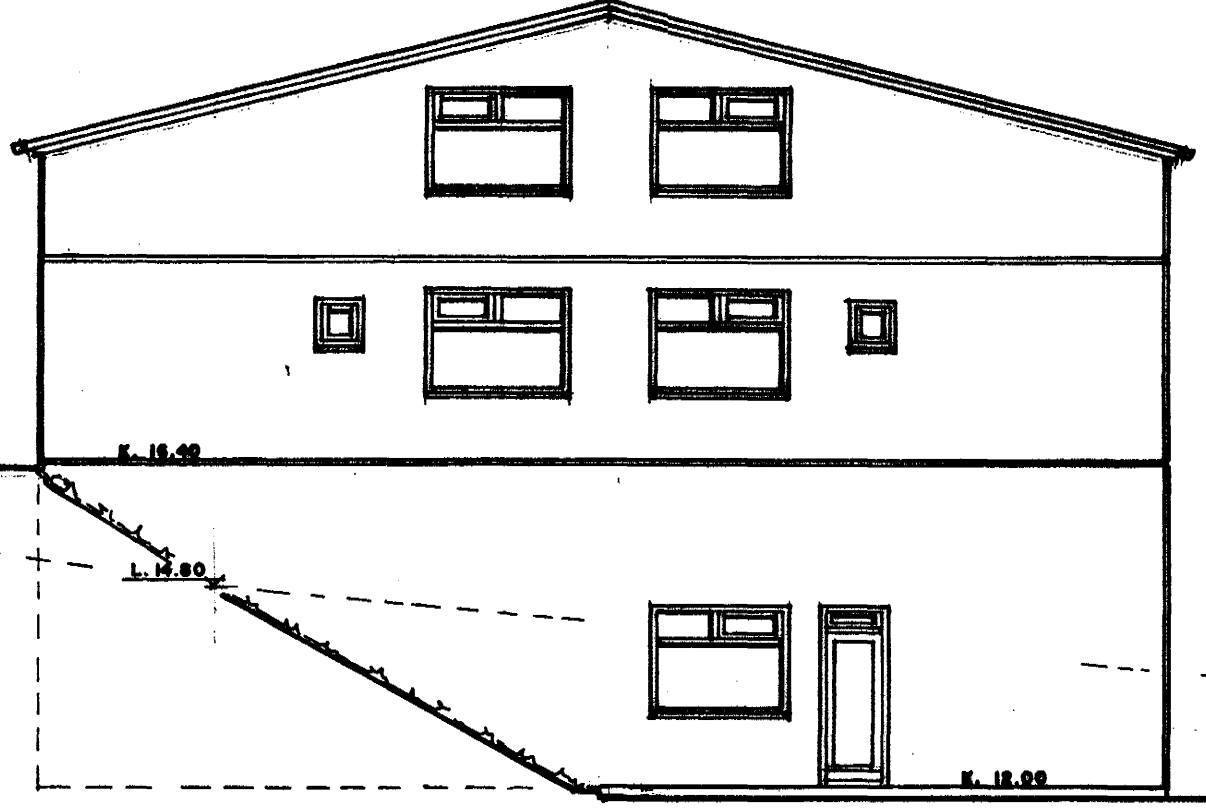


SUÐ - AUSTURHLIÐ. 1:100



NORÐ - AUSTURHLIÐ. 1:100

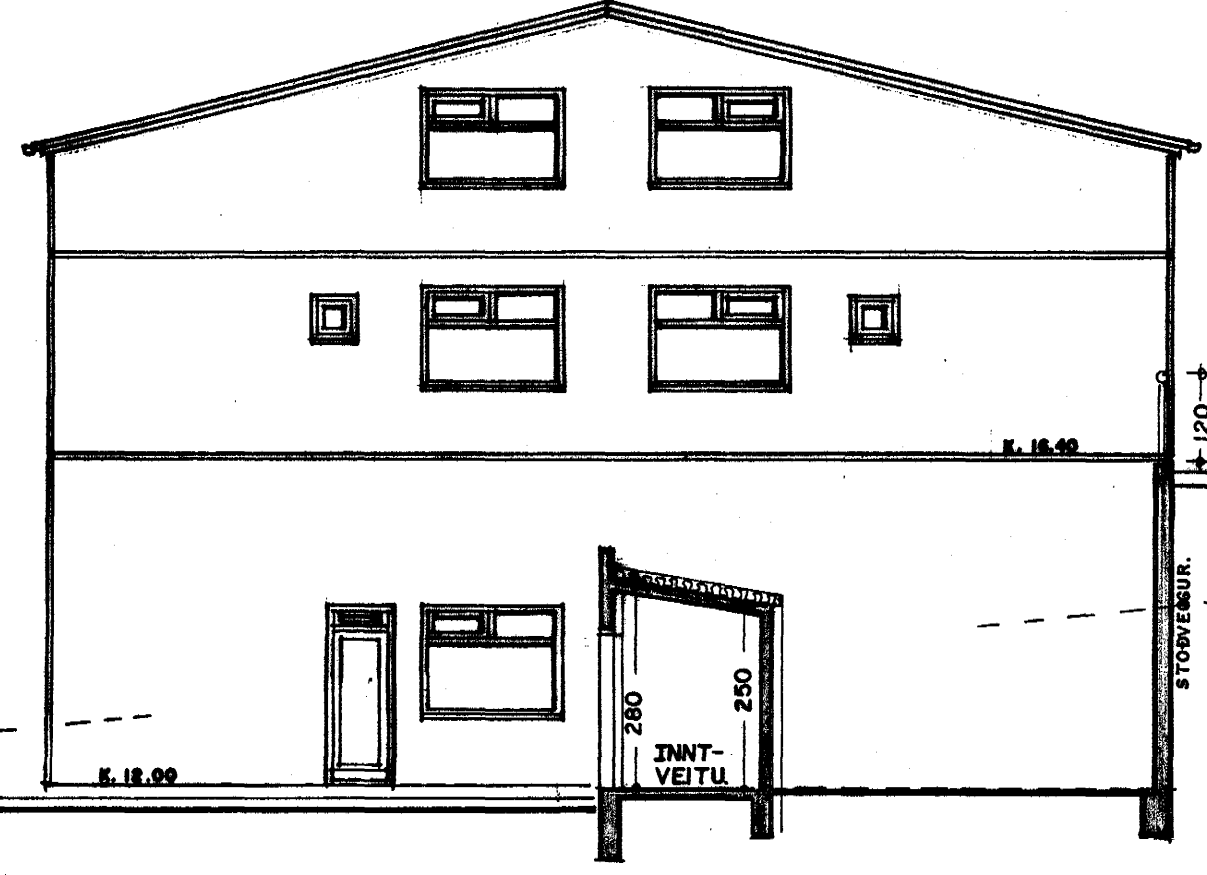

SUÐ - VESTURHLIÐ. 1:100

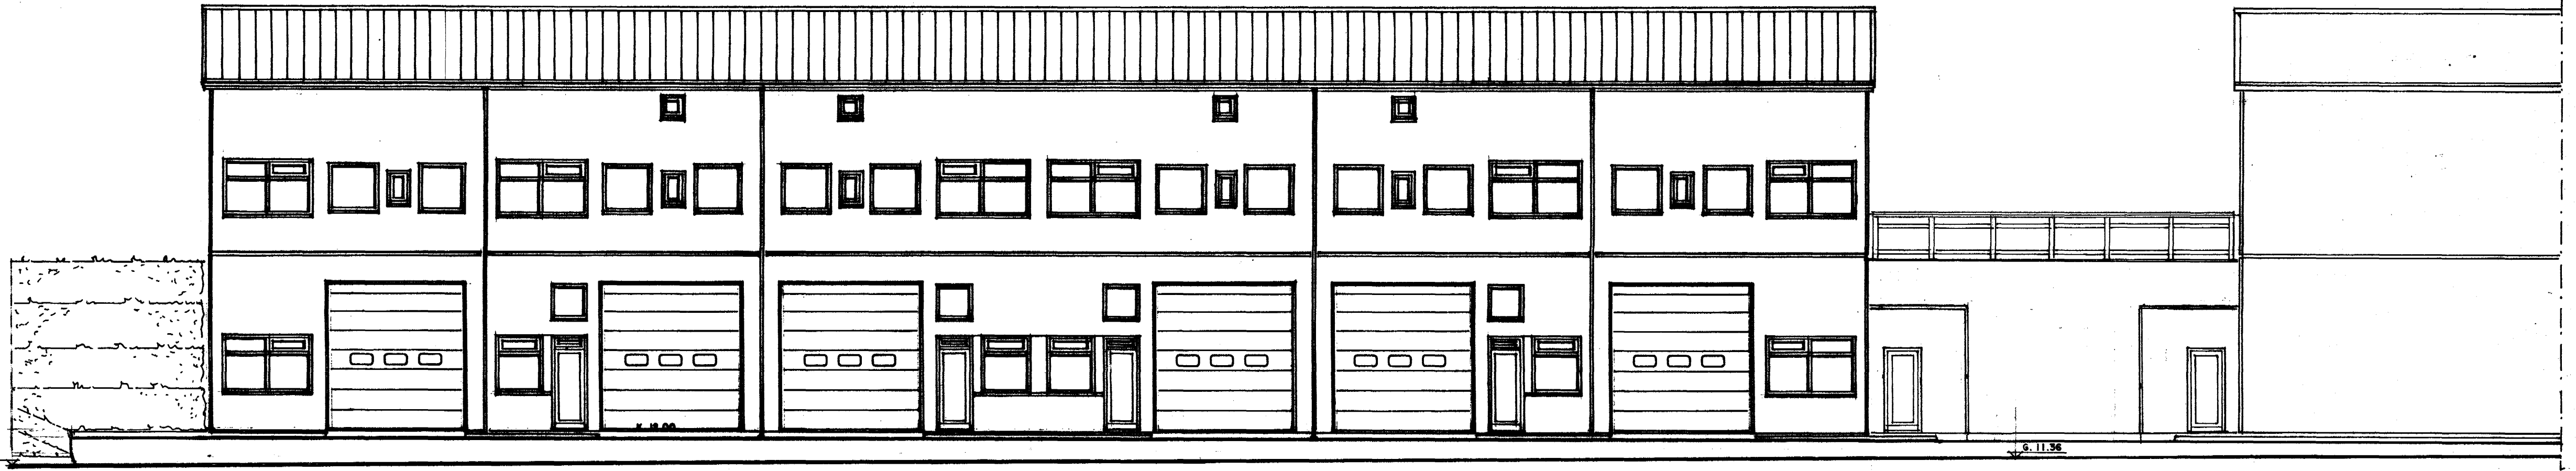

NORÐ - VESTURHLIÐ. 1:100

BREYTT STAÐIÐ Í INNTAKSLEFA. 22-6-2001
Jón Guðmundsson
BREYTT STÖÐVEGG MILLI HÚSANNA.
8.-8.-2000

HVALEYRARBRAUT 27 HAFNARFIRÐI. ÚTLIT.
VERK NR. 207
TEKNI. NR. 04
DAGS. 9.-4.-1999 MÁL. 1:100
BREYTT.
JÓN GUÐMUNDSSON ARKITEKT
VINNUSTOFA. SKÓLAGÖTU 63 REYKJAVÍK. Sími. 582 8088