



Samykkt á fundi bygginga-  
nefndar þ. 15. 6. 1977  
BYGGINGAFULLTRÚINN  
Í HAFNARFIRÐI  
*[Signature]*


Áskilið er samþykkt  
á Heilbrigðisráðið í Hafnarfirði

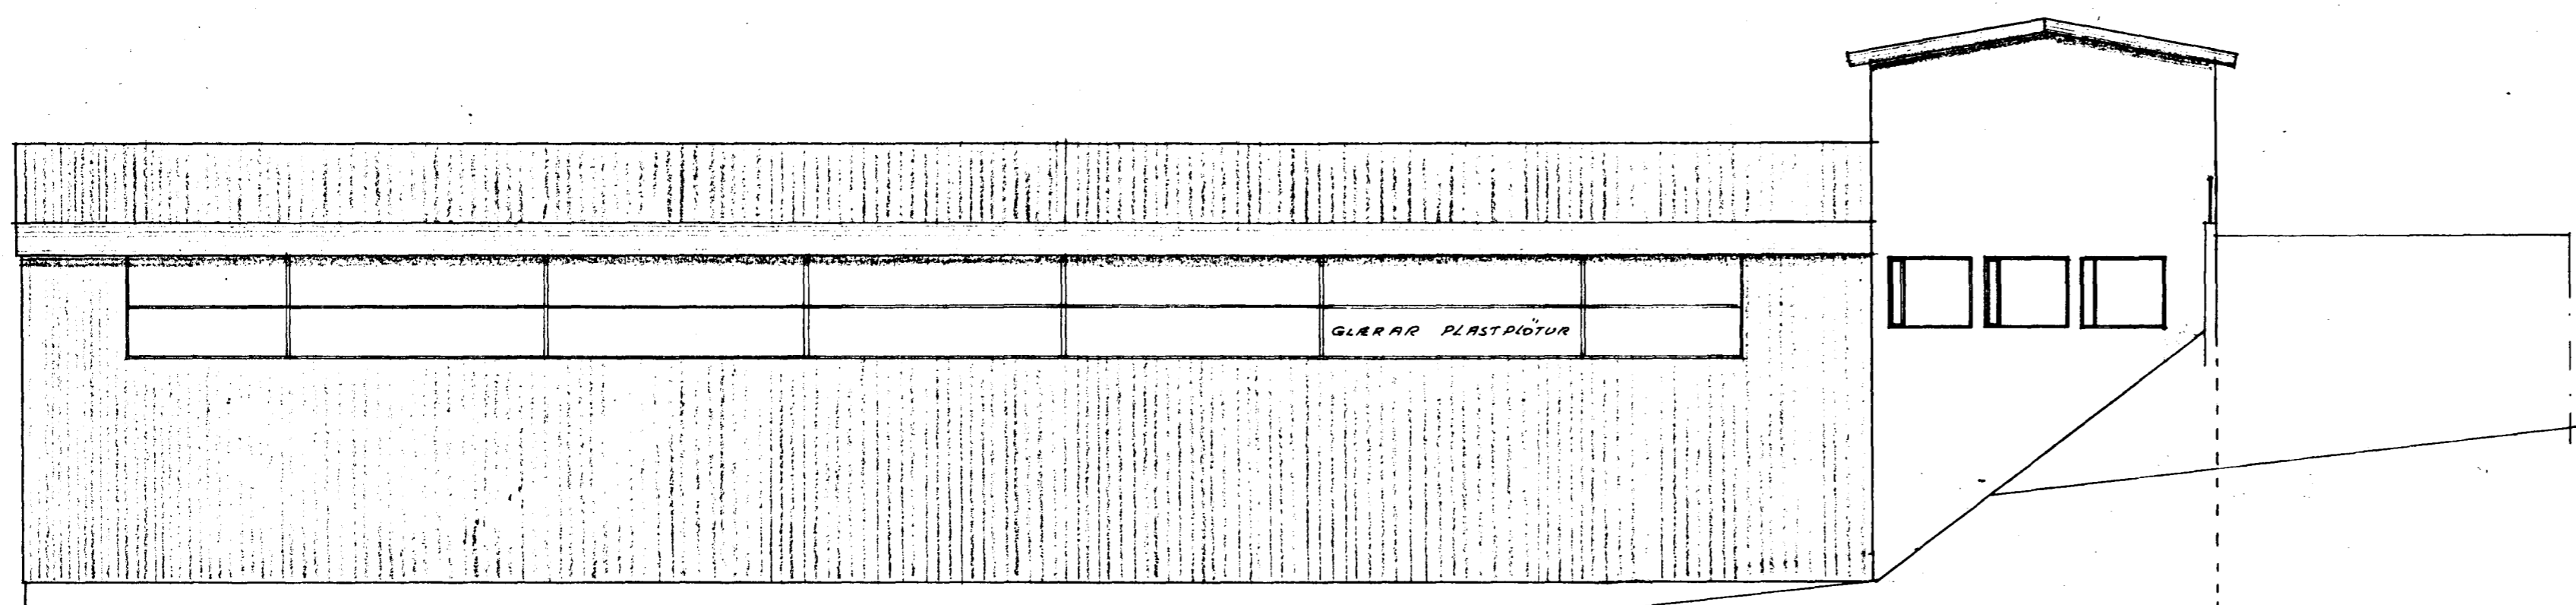


SUDVESTURHLID

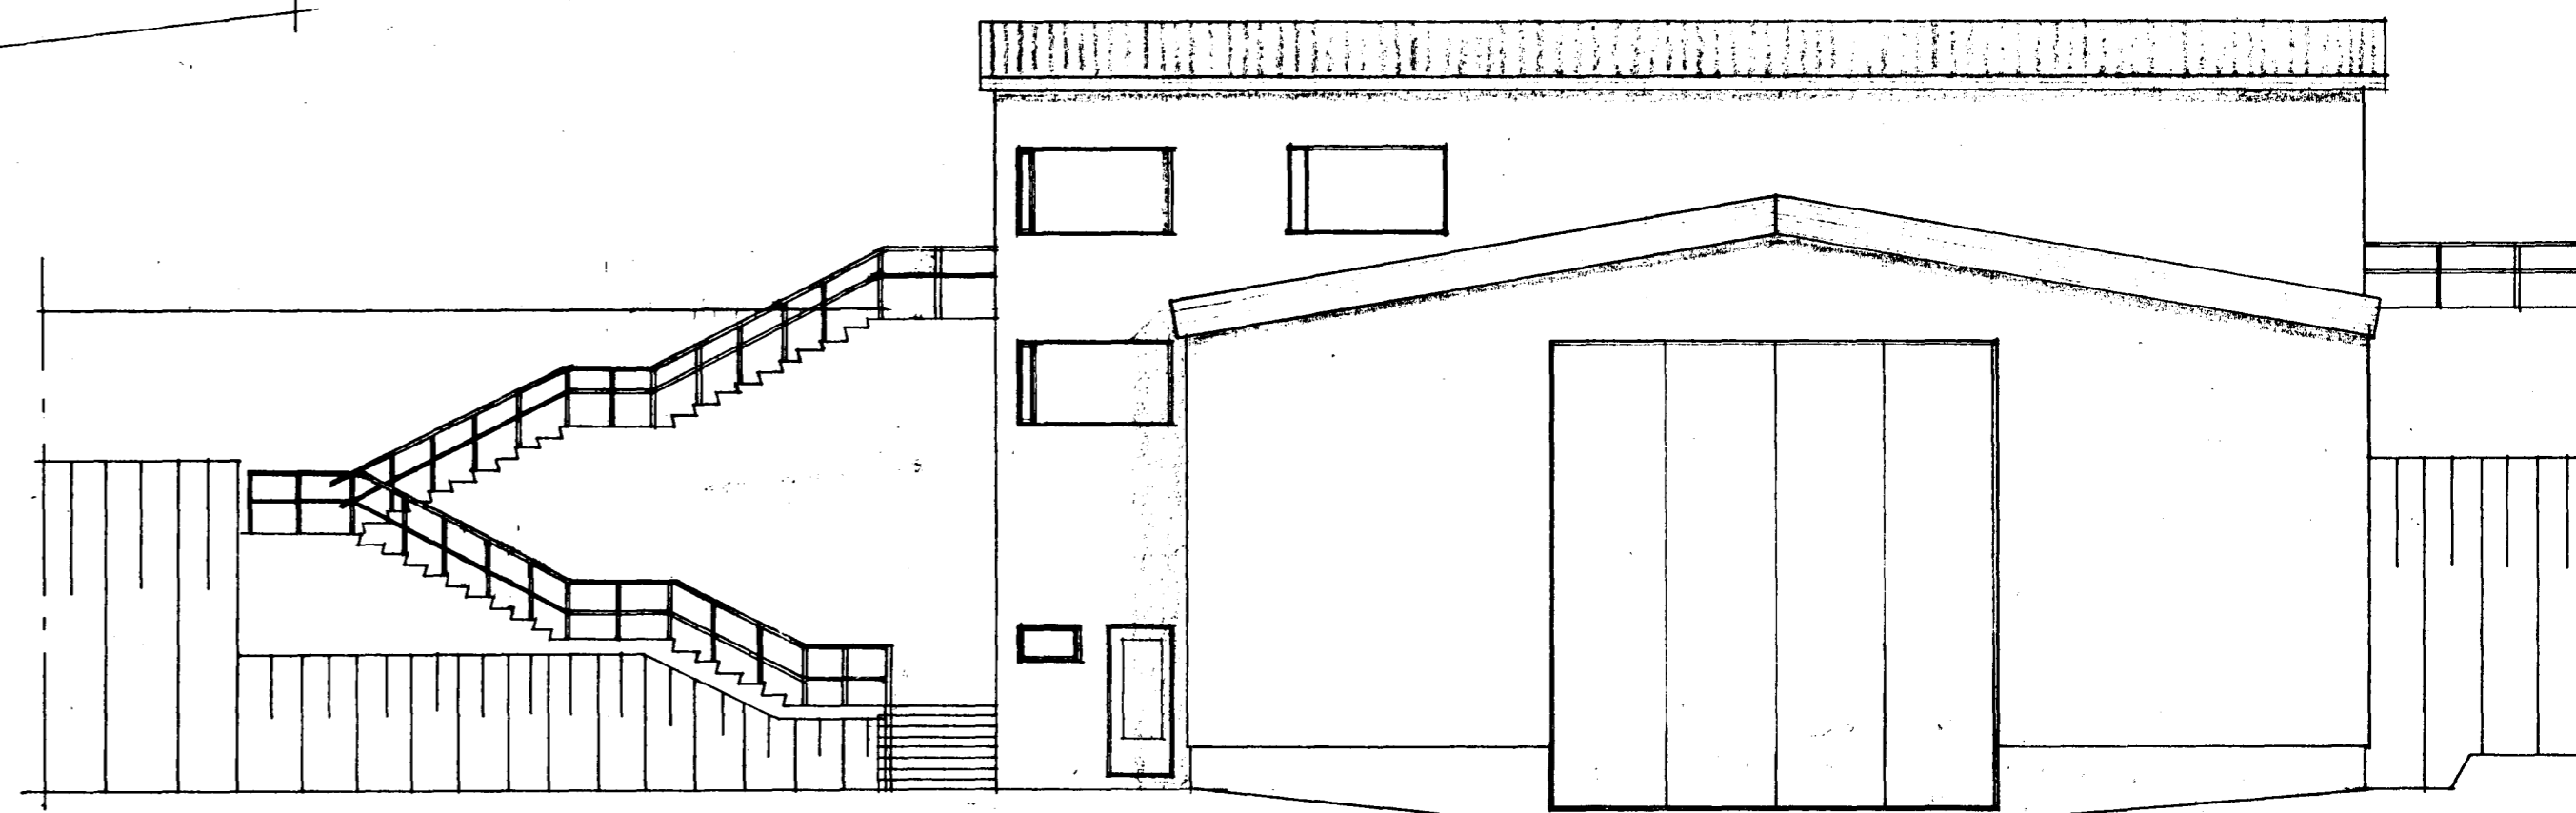


NORVESTURHLID

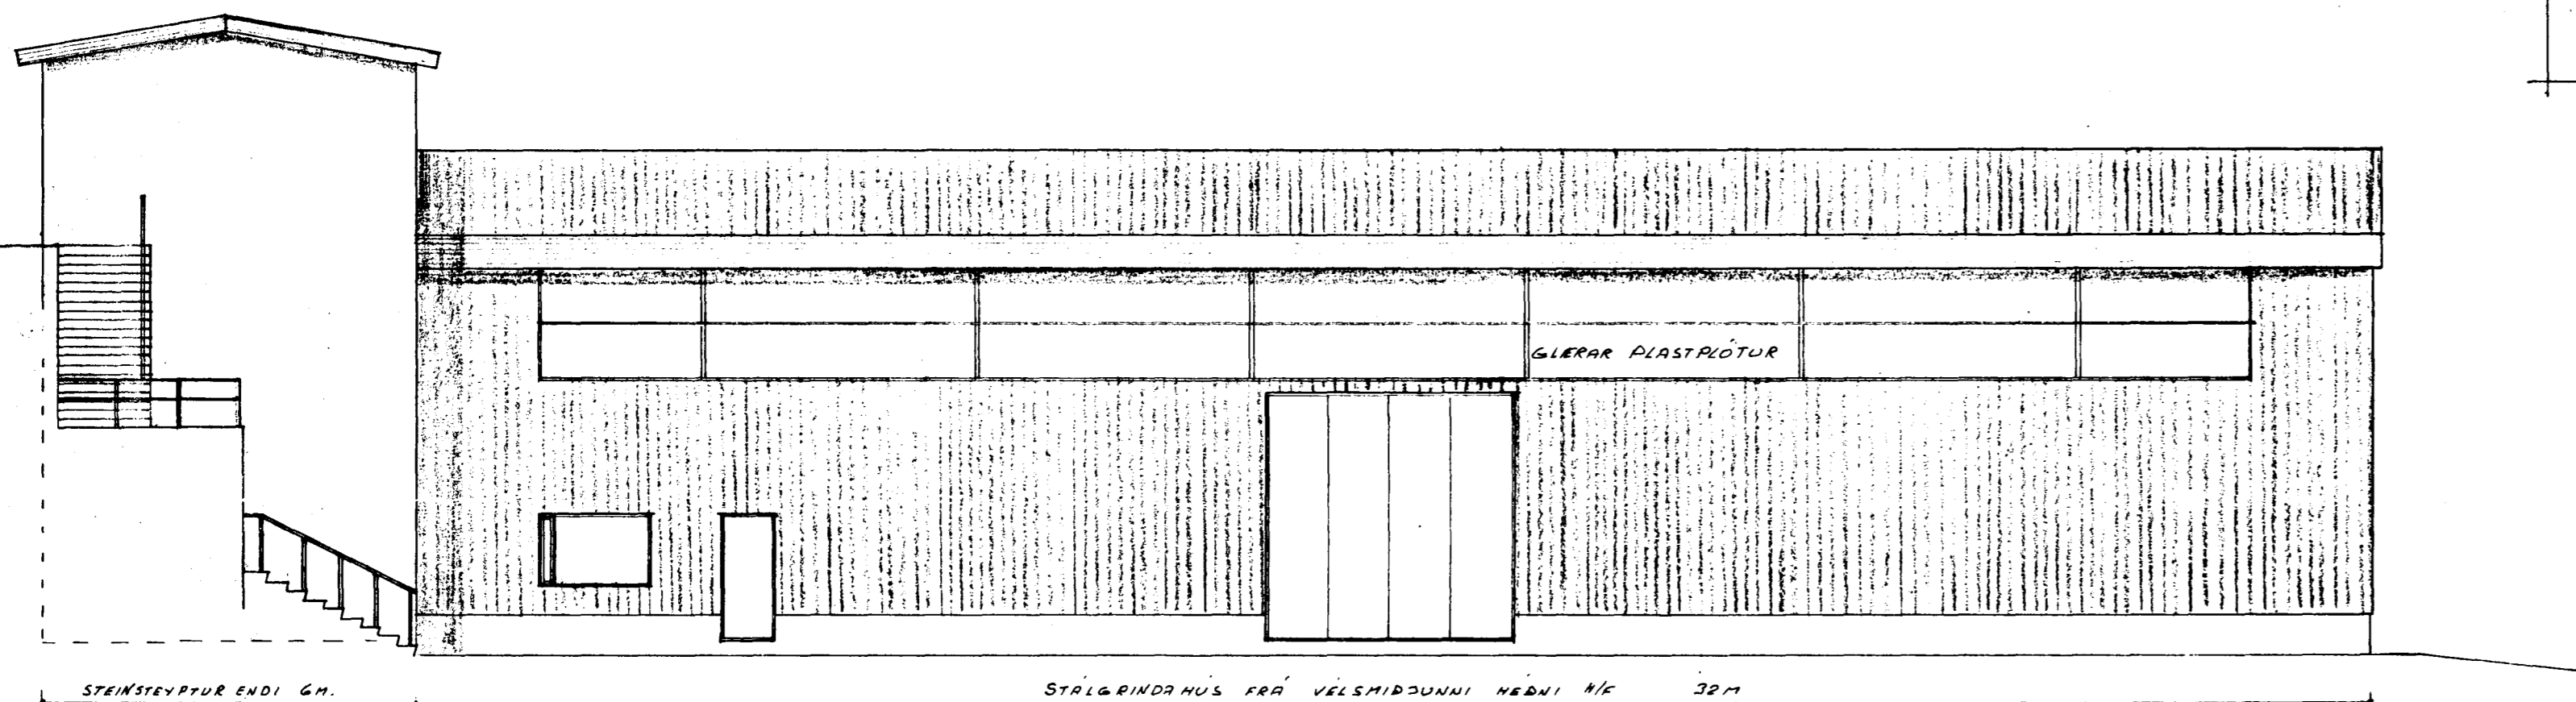


NORÐAUSTURHLID

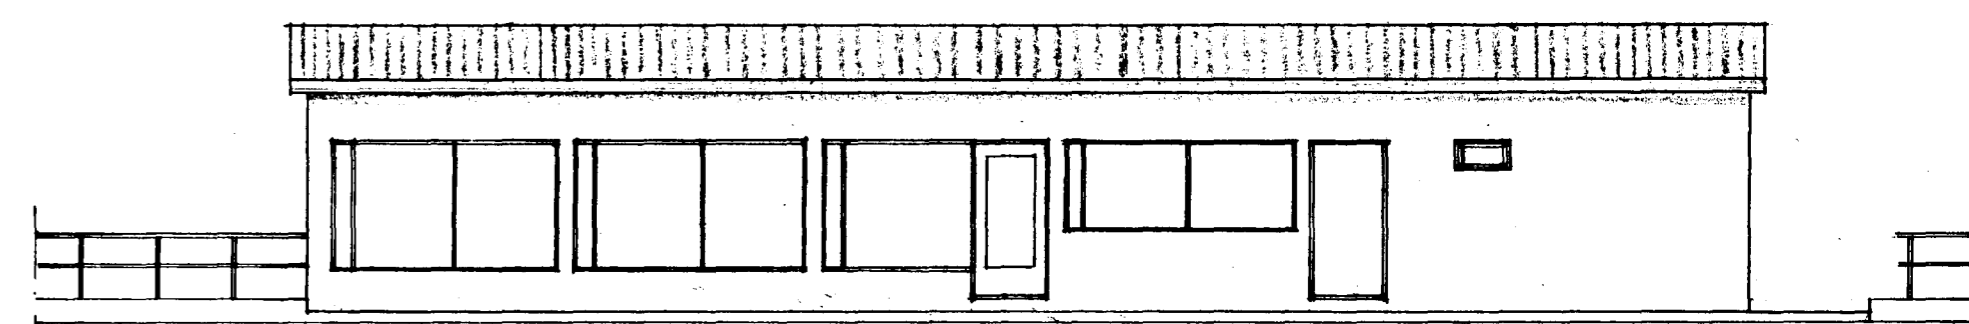

SUDRUSTURHLID

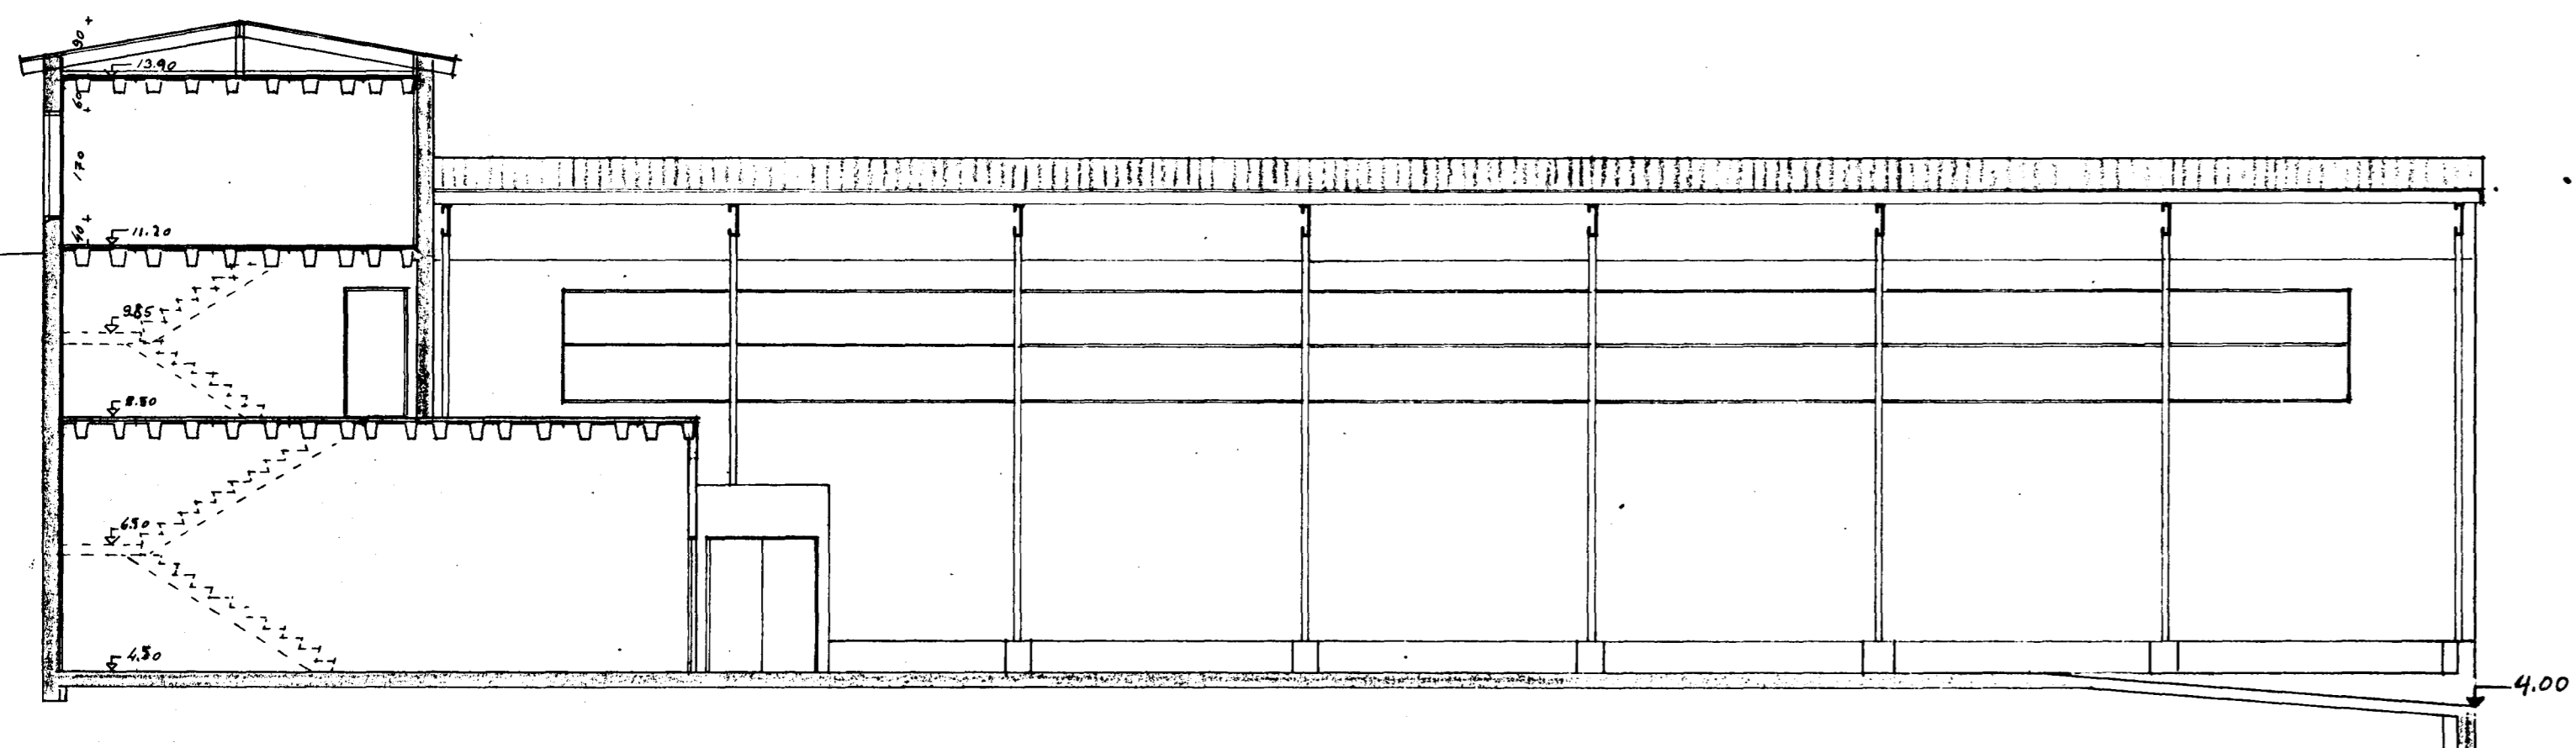

SNEIDING A-A

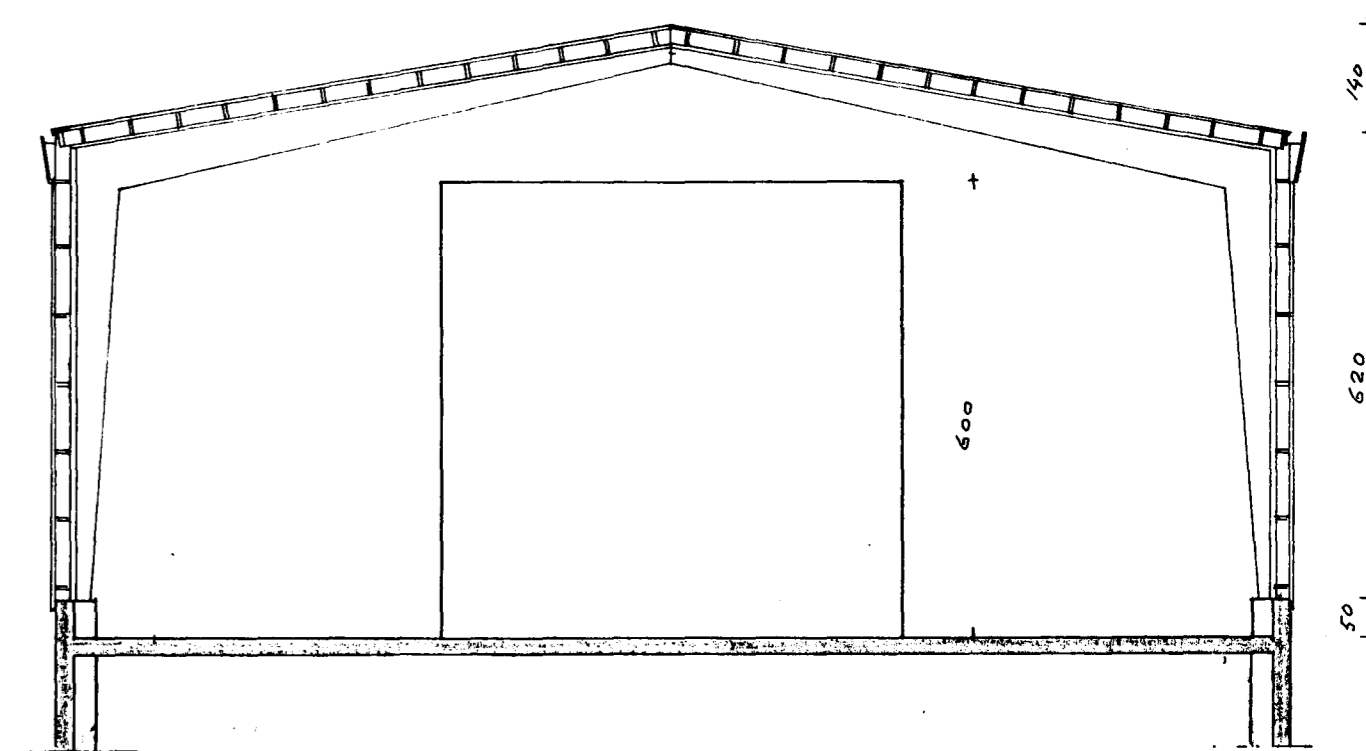

SNEIDING B-B

GOLFKÖTA O.F.L. BREYTT NOV. '77

ÞÓRHALLUR JÓNSSON VERFBRINGUR  
HAFNARBORG 7. KODAVOGI, Sími 42200

HVALEYRARBRAUT 28

HAFNARFIRÐI

SKAÐA:	1/100	BÁSAR H/F
TEIÐ:	24. 11. 77	SKIPASMIÐASTÖÐ
		ÚTLIT OG SNEIBINGAR
VERÐ NR:	77-02-01	DRÖG:
		MR. 1977