Samþykkt á fundi byggingarnefndar þ. 6/6 1977
BYGGINGAFULLTRÚINN
Í HAFNARFIRÐI
F. Ingimundarson

Áritlið er samþykkt
heilbrigðisráðs Hafnarfjarðar

Áritlið er samþykkt
Brunamálastofnunar ríkisins

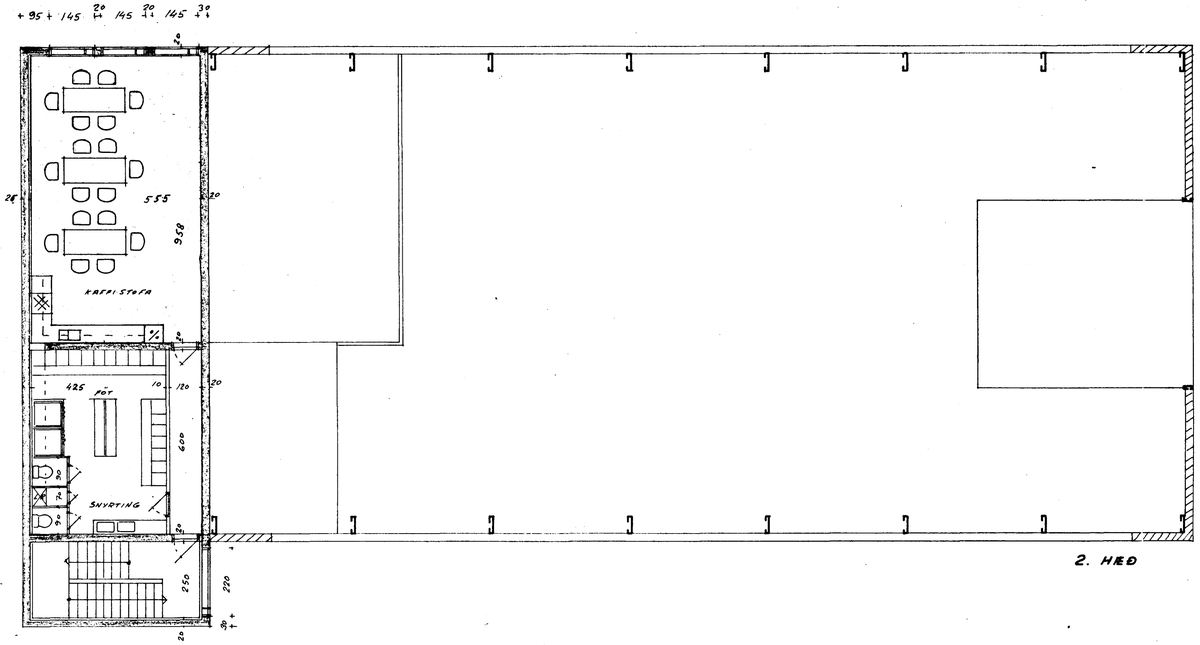

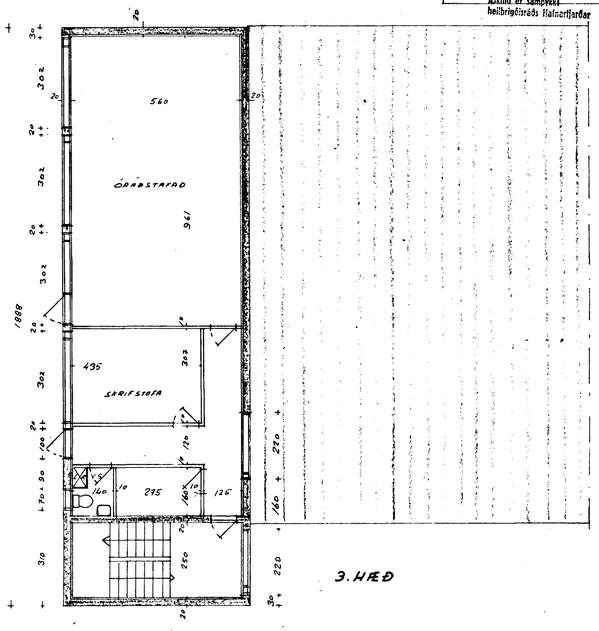

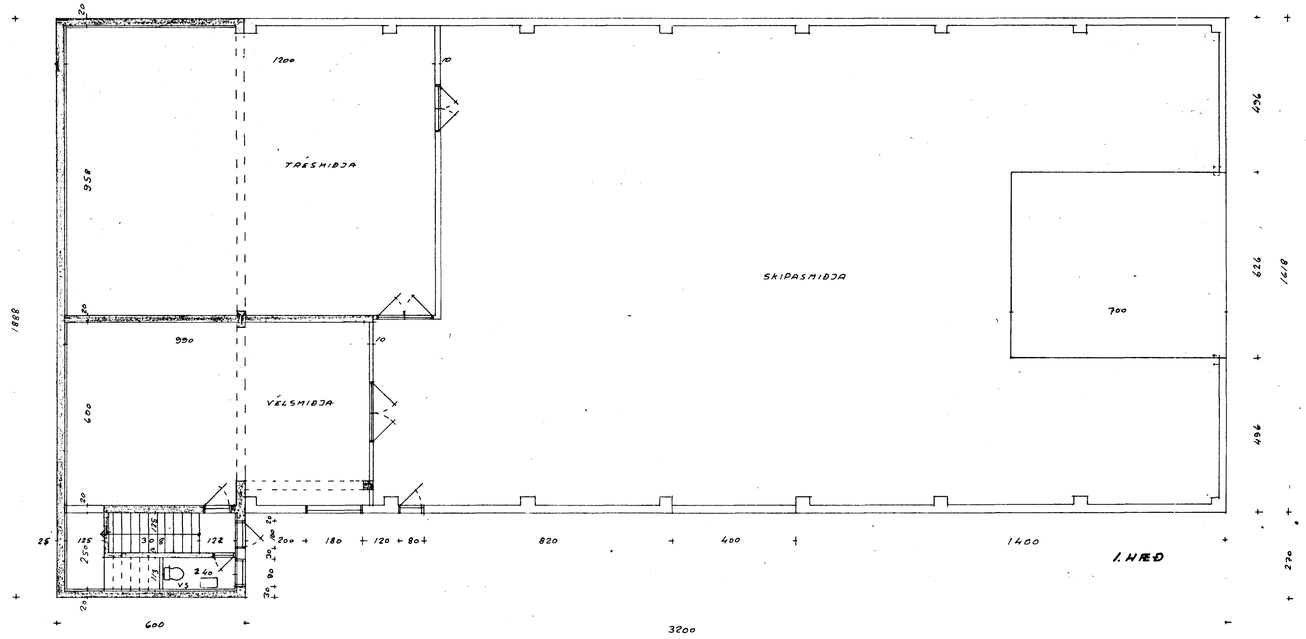

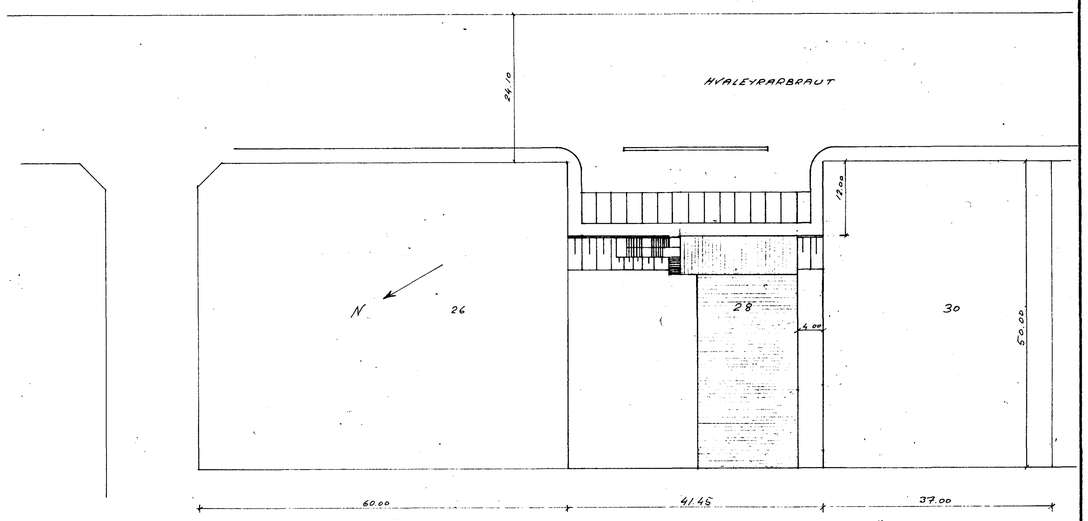

AFSTÖÐUMYND 1:500

STEYPTUR EINDI:	1. HÆÐ	113.3 m²	453.2 m³
"	2. HÆÐ	113.3 "	305.9 "
"	3. HÆÐ	113.3 "	305.9 "
"	þak		~~61.1~~ 62.3
SKEMMA		517.8 "	3831.4 "
"			
		857.7	~~4917.1~~ 4958,7

KJALLARA SLEPPT, GÓLFKÖTUM ÞREVTT NÓV. '77

ÞÓRHALLUR JÓNSSON. VERKFRÆÐINGUR
HAMRABORG 7. KÓPAVOGI, SÍMI 42200

HVALEYRARBRAUT 28
HAFNARFIRÐI

KVARÐI: 1:100 1:500		BÁSAR H/F SKIPASMÍÐASTÖÐ GRUNNMYNDIR
TEIKN: ÞJ	ENDURSKOÐAÐ: Júní '77 ÞJ	
		VERK NR. 77-02-02
		DAGS. MAÍ 1977