GRUNNMYND 1:50

TÁKN FYRIR LAGNIR

SKOLPLÖGN
REGNVATNSLÖGN
JARÐVATNSLÖGN
JARÐVATNS + REGNVATNSL.
NEYSLUVATN
BAKRENNSLI HITAVEITU

Fráveitulagnir undir botnplötu og utan með húsi skulu vera úr PVC.
Áður en byrjað er á lagningu röra skal jafna undirlagið vandlega en undir og umhverfis rörin skal vera minnst 150 mm sandlag. Leggja skal rör með vandvirkni á sandlagið þannig að engar skemmdir verði á rörinu og það fái jafnan stuðning.
Skeyta skal rör með þar til gerðum þéttihring.
Þess skal gætt að rör geti þanist eðlilega.

Þar sem ekki er getið halla á lögnum skal vera lágmarkshalli 2,0%

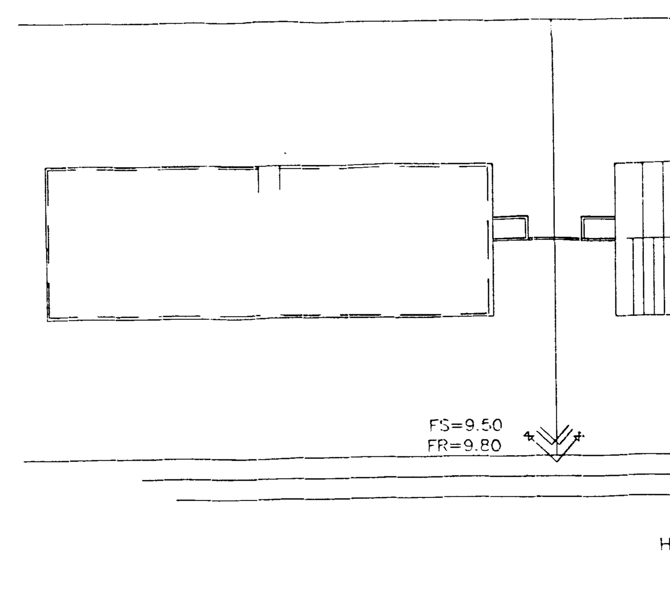

AFSTÖÐUMYND 1:500

Mengunarvarnabúnaði verði komið fyrir á fráveitulögn eftir fyrirmælum heilbrigðiseftirlitsins

7/7 2000 SYNJAÐ

HEILBRIGÐISEFTIRLIT HAFNARFJARÐAR- OG KÓPAVOGSSVÆÐIS
Garðatorgi 7 - 210 Garðabæ

BR.	DAGS.	EÐLI BREYTINGA	SIGN.

HVALEYRARBRAUT 29
HAFNARFIRÐI

GRUNNMYND GRUNNLAGNA
AFSTÖÐUMYND

Samþykkt þann
08 DES. 2000
Byggingafulltrúinn í Hafnarfirði
F.h. Sigurbjartur Halldórsson

MKV. 1:50 1:500
DAGS. júní 2000
VERK NR. 9970
TEIKN. NR. 2-01
HANNAÐ SIG ÞORLEIFSS. KT. 241148-3009
TEIKNAÐ G.H.
YFIRFARIÐ

TÆKNIÞJÓNUSTA SIGURÐAR ÞORLEIFSSONAR ehf.
STRANDGÖTU 11 220 HAFNARFIRÐI
SÍMI 555-4255 FAX 565-2875
E-mail taeknithjonusta@islandia.is