





SUÐ - AUSTURHLIÐ. 1:100

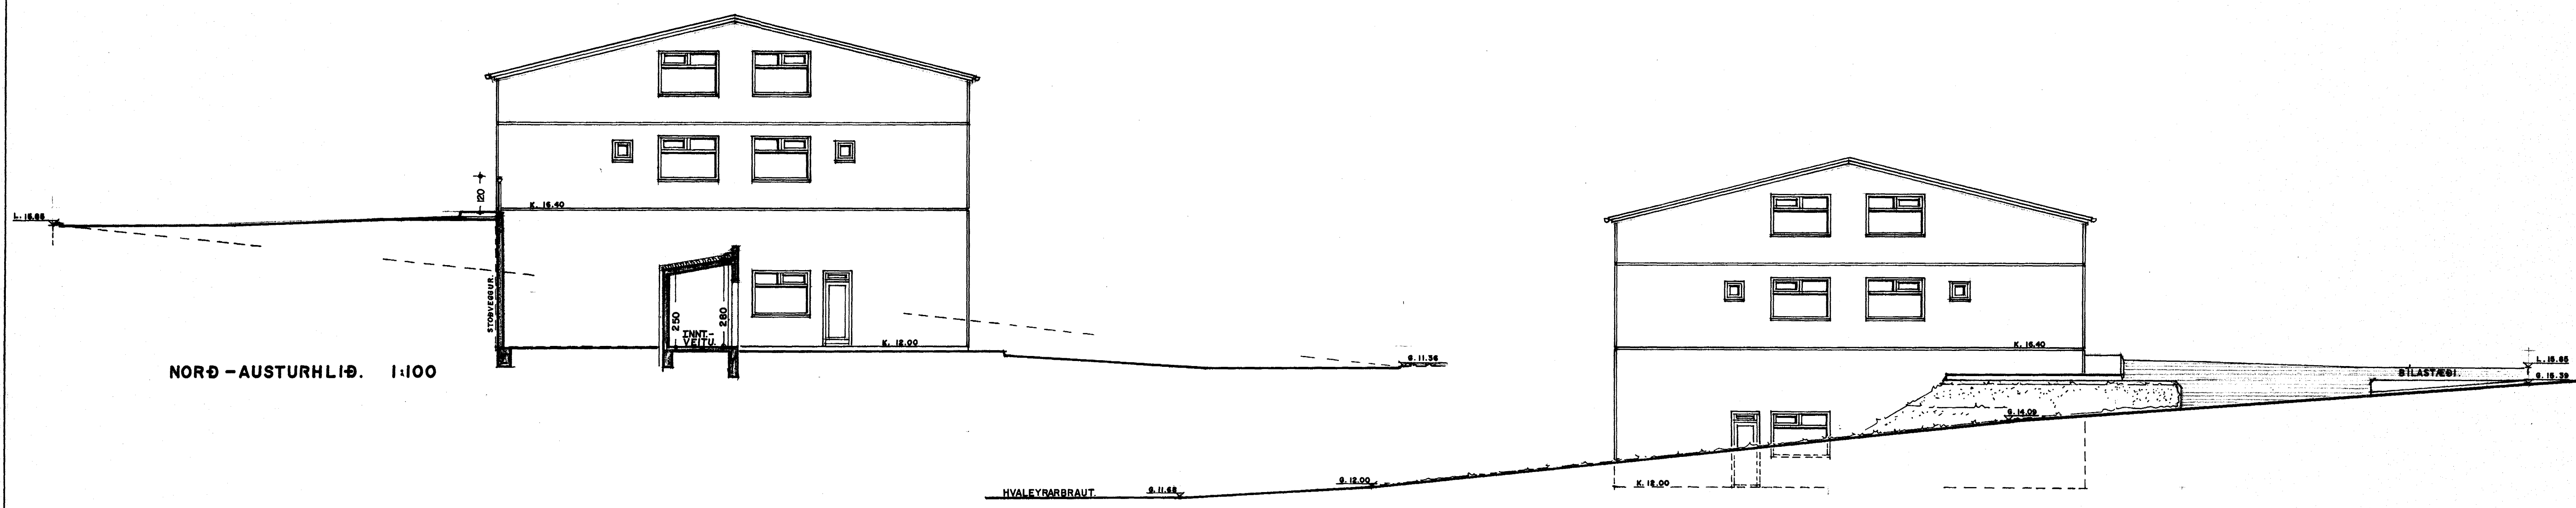

NORÐ - AUSTURHLIÐ. 1:100

SUÐ - VESTURHLIÐ. 1:100

SNEIÐING GEGNUM BREKKUTRÖÐ.

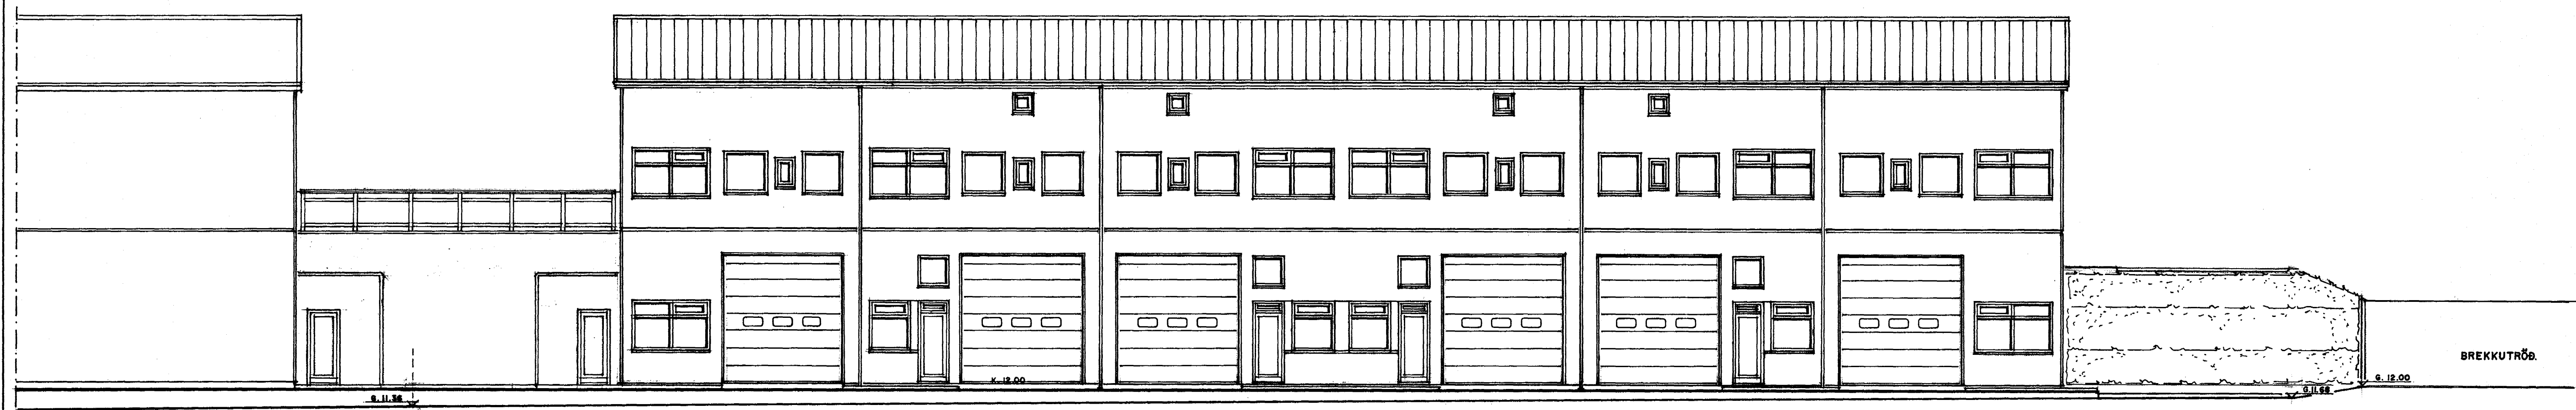

NORÐ - VESTURHLIÐ. 1:100

BREYTT STÆRÐ & INNTAKSKLÉFA. 22.-6.-2001  
*Jón Guðmundsson*  
BREYTT STÖBVEGG MILLI HÚSANNA.  
8.-8.-2000

HVALEYRARBRAUT 29 HAFNARFIRÐI. ÚTLIT.  
VERK. NR. 207  
TEIKN. NR. 04  
DAGS. 9.-4.-1999 MÁL. 1:100  
BREYTT.  
JÓN GUÐMUNDSSON ARKITEKT  
VINNUSTOFA, SKÚLAGÖTU 63 REYKJAVÍK. Sími. 662 6066