


RÚMMYND OFNALAGNIR

SKÝRINGAR
 Lagir í ofna svart einangrist síðan með 2 cm glerullarhólkum, vefjist með plastborða.
 Á ofna komi retúrókar og stíllíé.
 Á mælagrind komi slaufubúki og þrýstijafnari.
 Neysluvatnslagnir galv. sáslappi nast röri einangrist síðan með 2 cm glerullarhólkum vefjist síðan utan með plastborða.

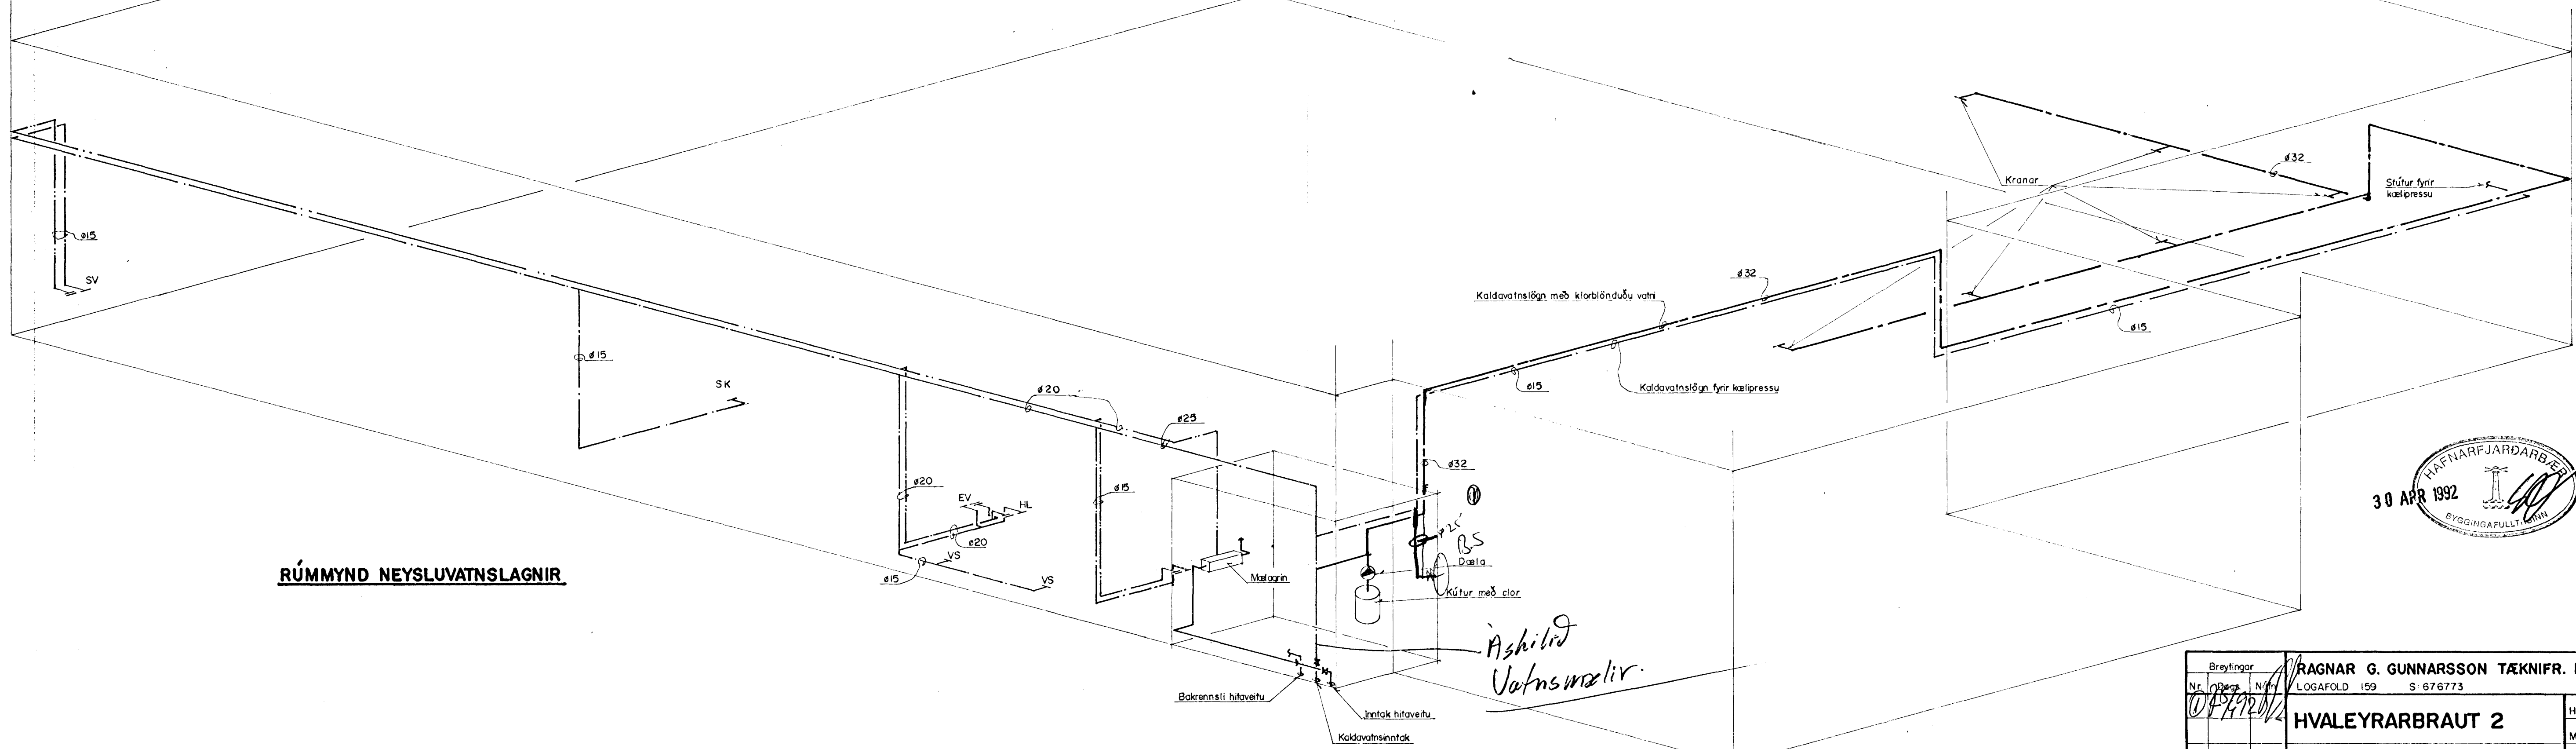

RÚMMYND NEYSLUVATNSLAGNIR

30 APR 1992
 RAGNAR GUNNARSSON
 BYGGINGAFLUTUN

Breytingar	RAGNAR G. GUNNARSSON TÆKNIFR. MTFI		H.	T.	S.
Nr.	LOGAFOLD 199	S 676773			
Nr.	HVALEYRARBRAUT 2				
	RÚMMYND 01-03				
	OFNA- OG NEYSLUVATNSLAGNIR				
					2 of 2

Svein Þorsteinsson