


**RÚMMYND OFNALAGNIR**

**SKÝRINGAR**

Lagnir fofna svart einangrist síðan með 2 cm glerullarhólkum, vefjist með plastborða. Á ofna komi retúrlakar- og stíllit. Á matlagind komi slaufuloki og þrýstjafnari. Neysluvatnslagnir galv. síslappi næst röri, einangrist síðan með 2 cm glerullarhólkum vefjist síðan utan með plastborða.

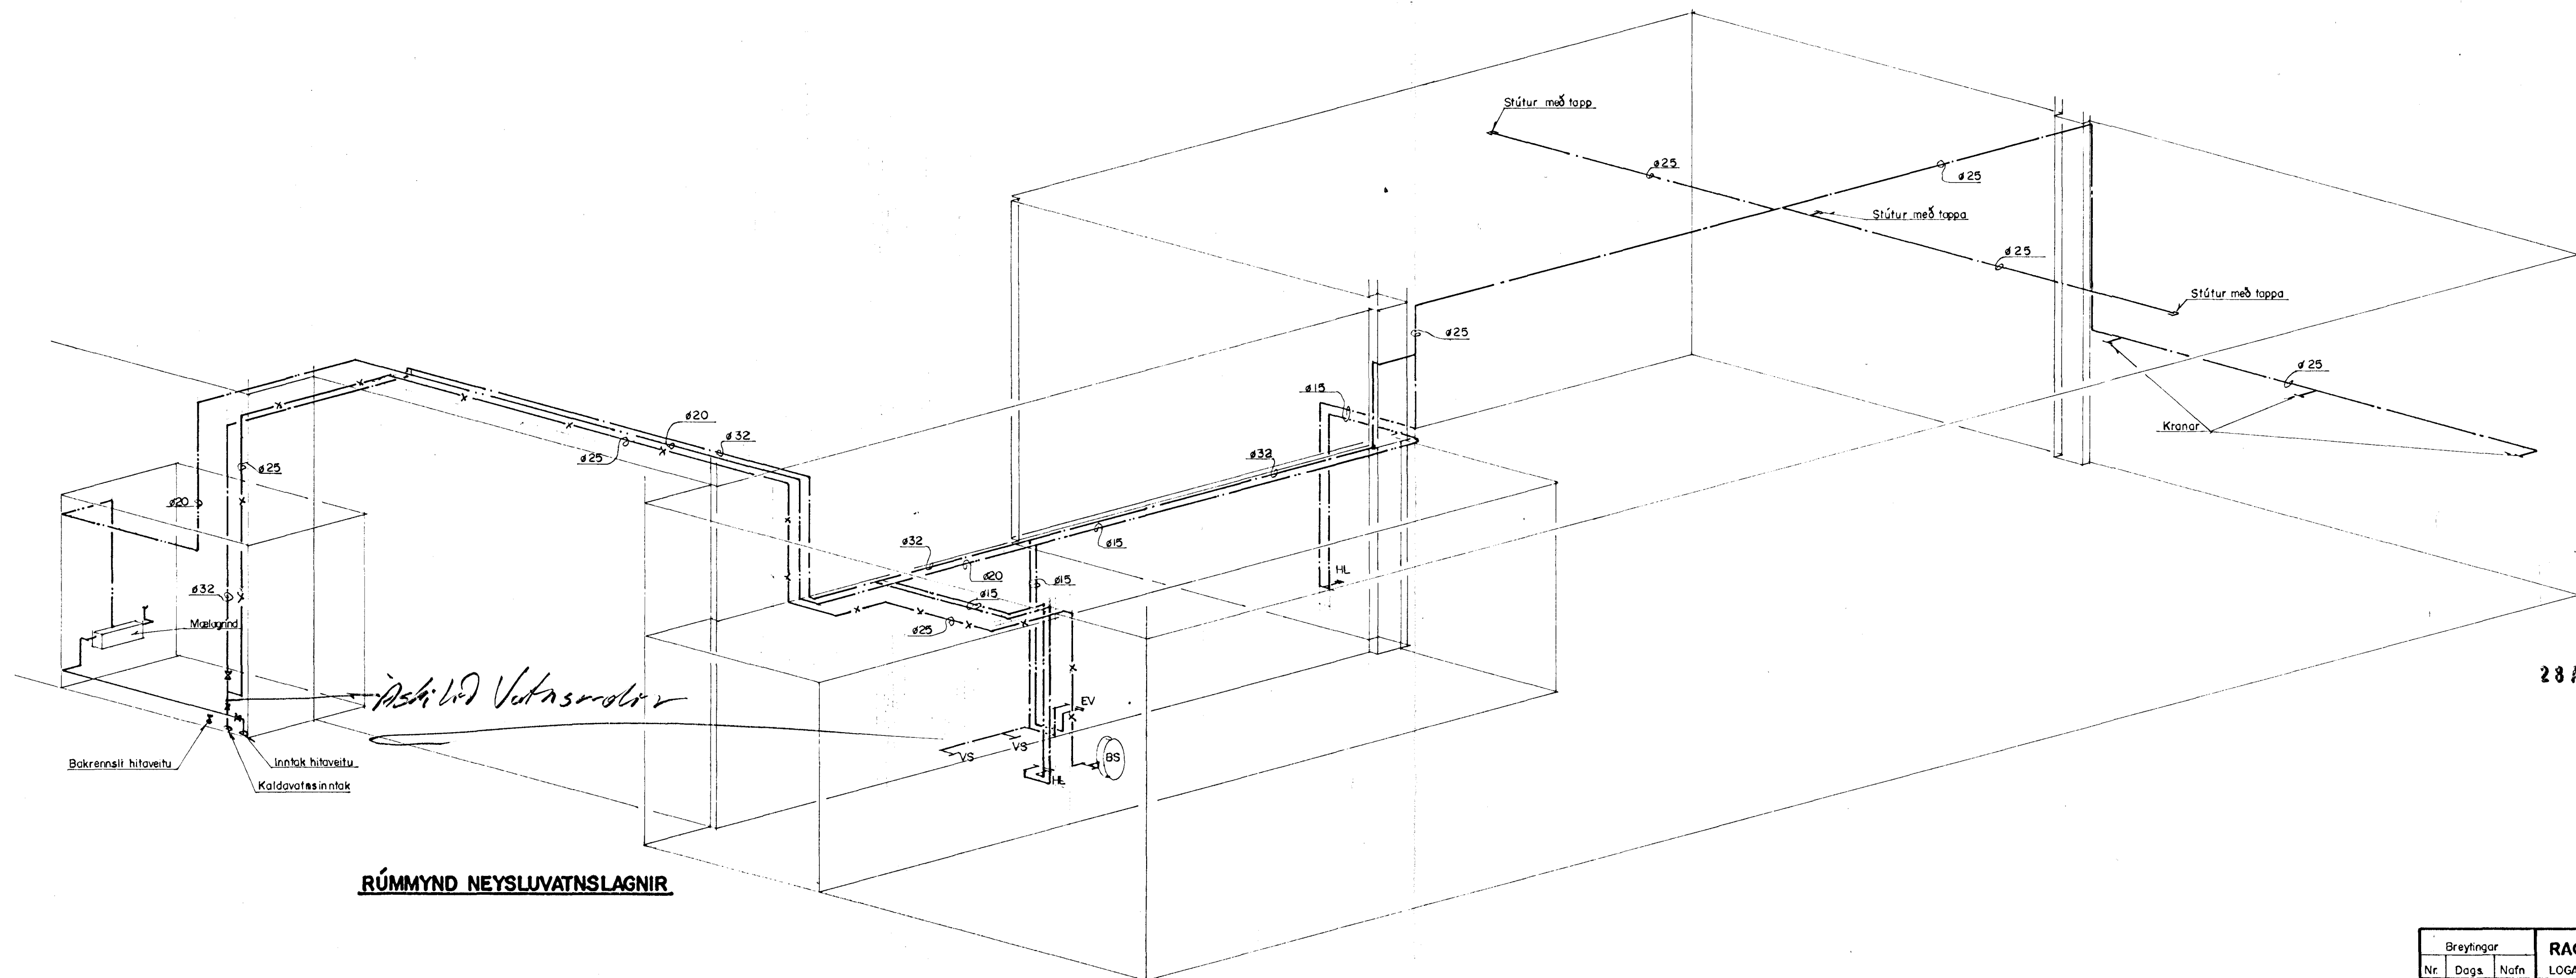

**RÚMMYND NEYSLUVATNSLAGNIR**

28 APR 1992  
 RAGNAR GUNNARSSON  
 BYGGINGAFLUTRÚNN

Breytingar	RAGNAR G. GUNNARSSON TEKNIFR. MTFI	H. IT IS
Nr. Dags. Nafn.	LOGAFOLD 159 S. 676773	M. 1:50
	<b>HVALEYRARBRAUT 2</b>	Nr. 2/1992
	RÚMMYND 01-04	Dags. 1-92
	OFNA- OG NEYSLUVATNSLAGNIR	Ka.../...