



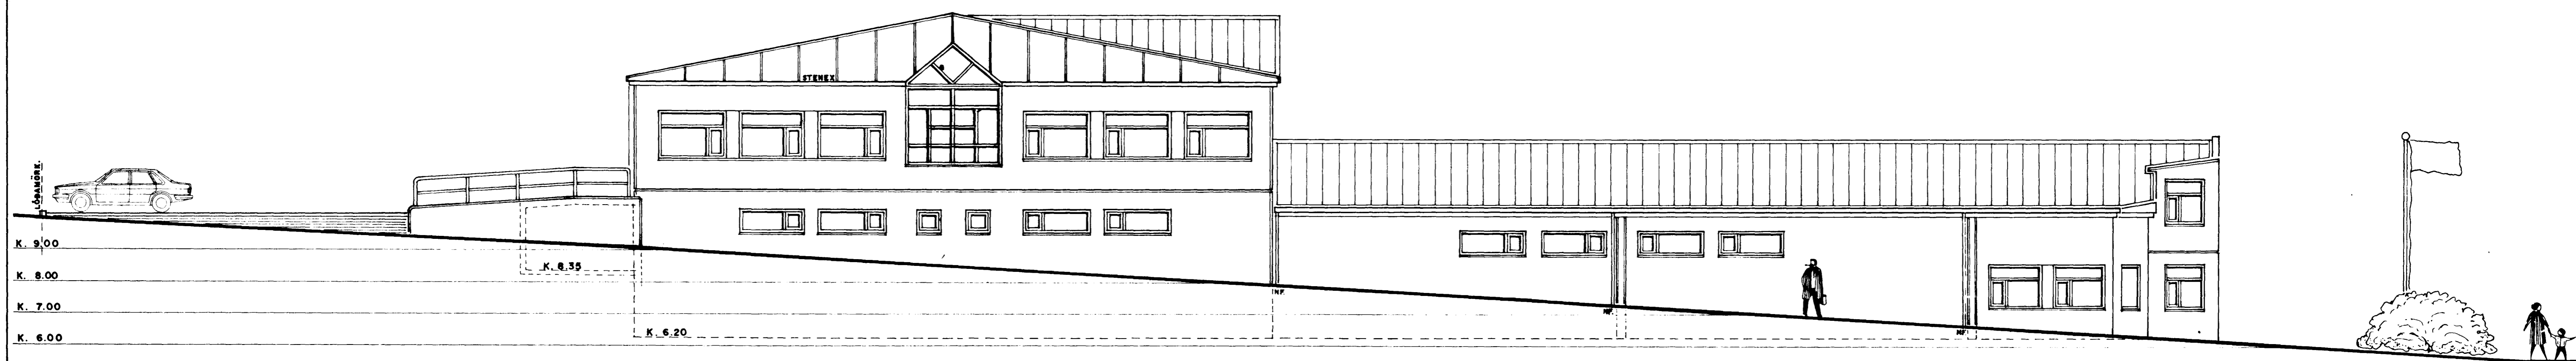

VESTURHLIÐ. 1:100

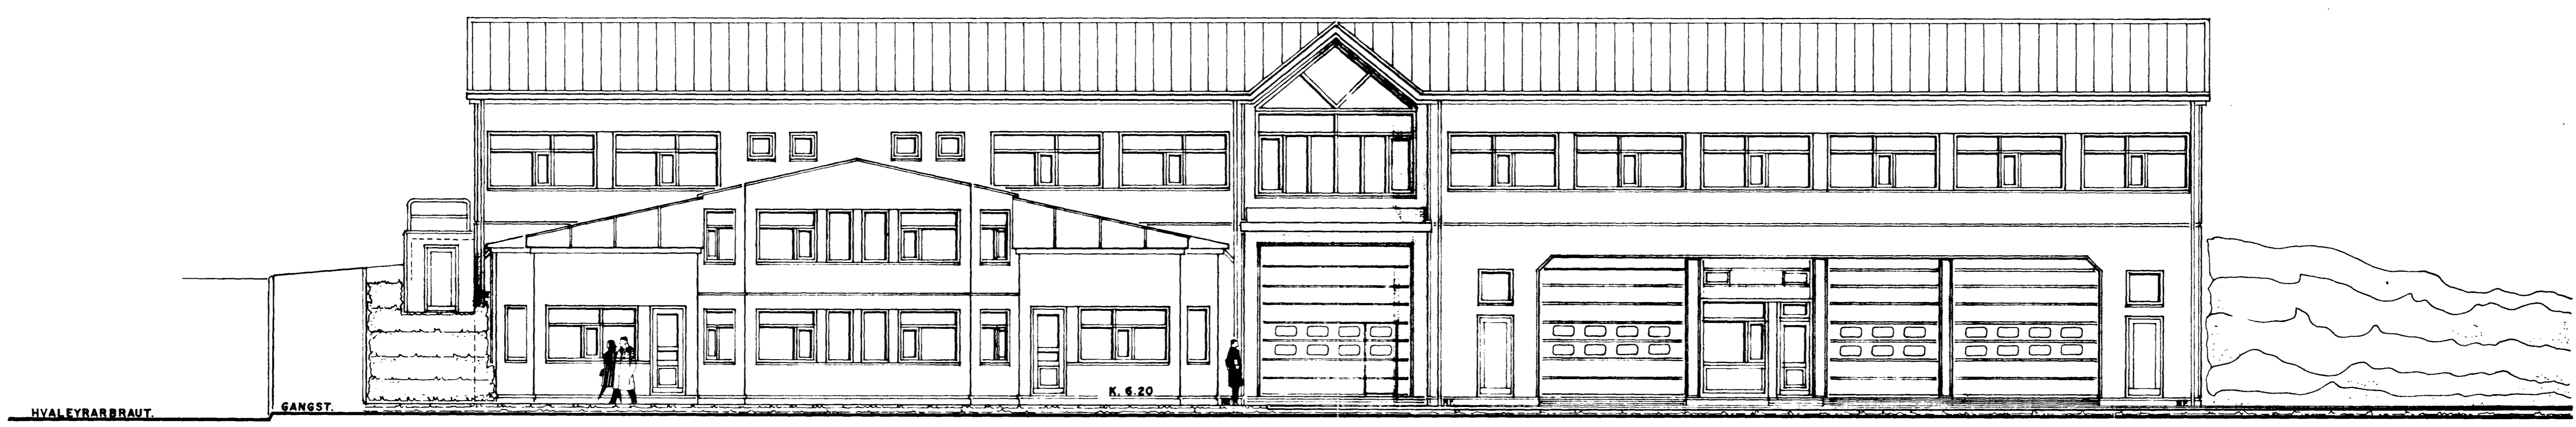

SUÐURHLIÐ. 1:100 AÐ HVALEYRARBRAUT.



AUSTURHLIÐ. 1:100 AÐ FORNUBÚÐUM.

BREYTT VÖRUHURÐUM Á VESTURHLIÐ 24.07.91  
 BREYTT ÚTLITI Á AUSTURHLIÐ. 24.07.91

**HVALEYRARBRAUT 2 HAFNARFIRÐI. ÚTLIT**

VERK.NR. 61      DAGS. 12.-5.-90 MÁL. 1:100  
 TEIKN.NR. 08      BREYTT. 12.-7.-90

**JON GUÐMUNDSSON** ARKITEKT *Jon Guðmundsson*  
 VINNUSTOFA. REYKJAVÍKURVEGI 68 HAFNARFIRÐI. SÍMI. 53766