


Gambykki á fundi byggingar-
nefndar h. 2.8.1991
BYGGINGAVALTÖNN
Í HAFNARFIRÐI
Sigrún Björnsdóttir

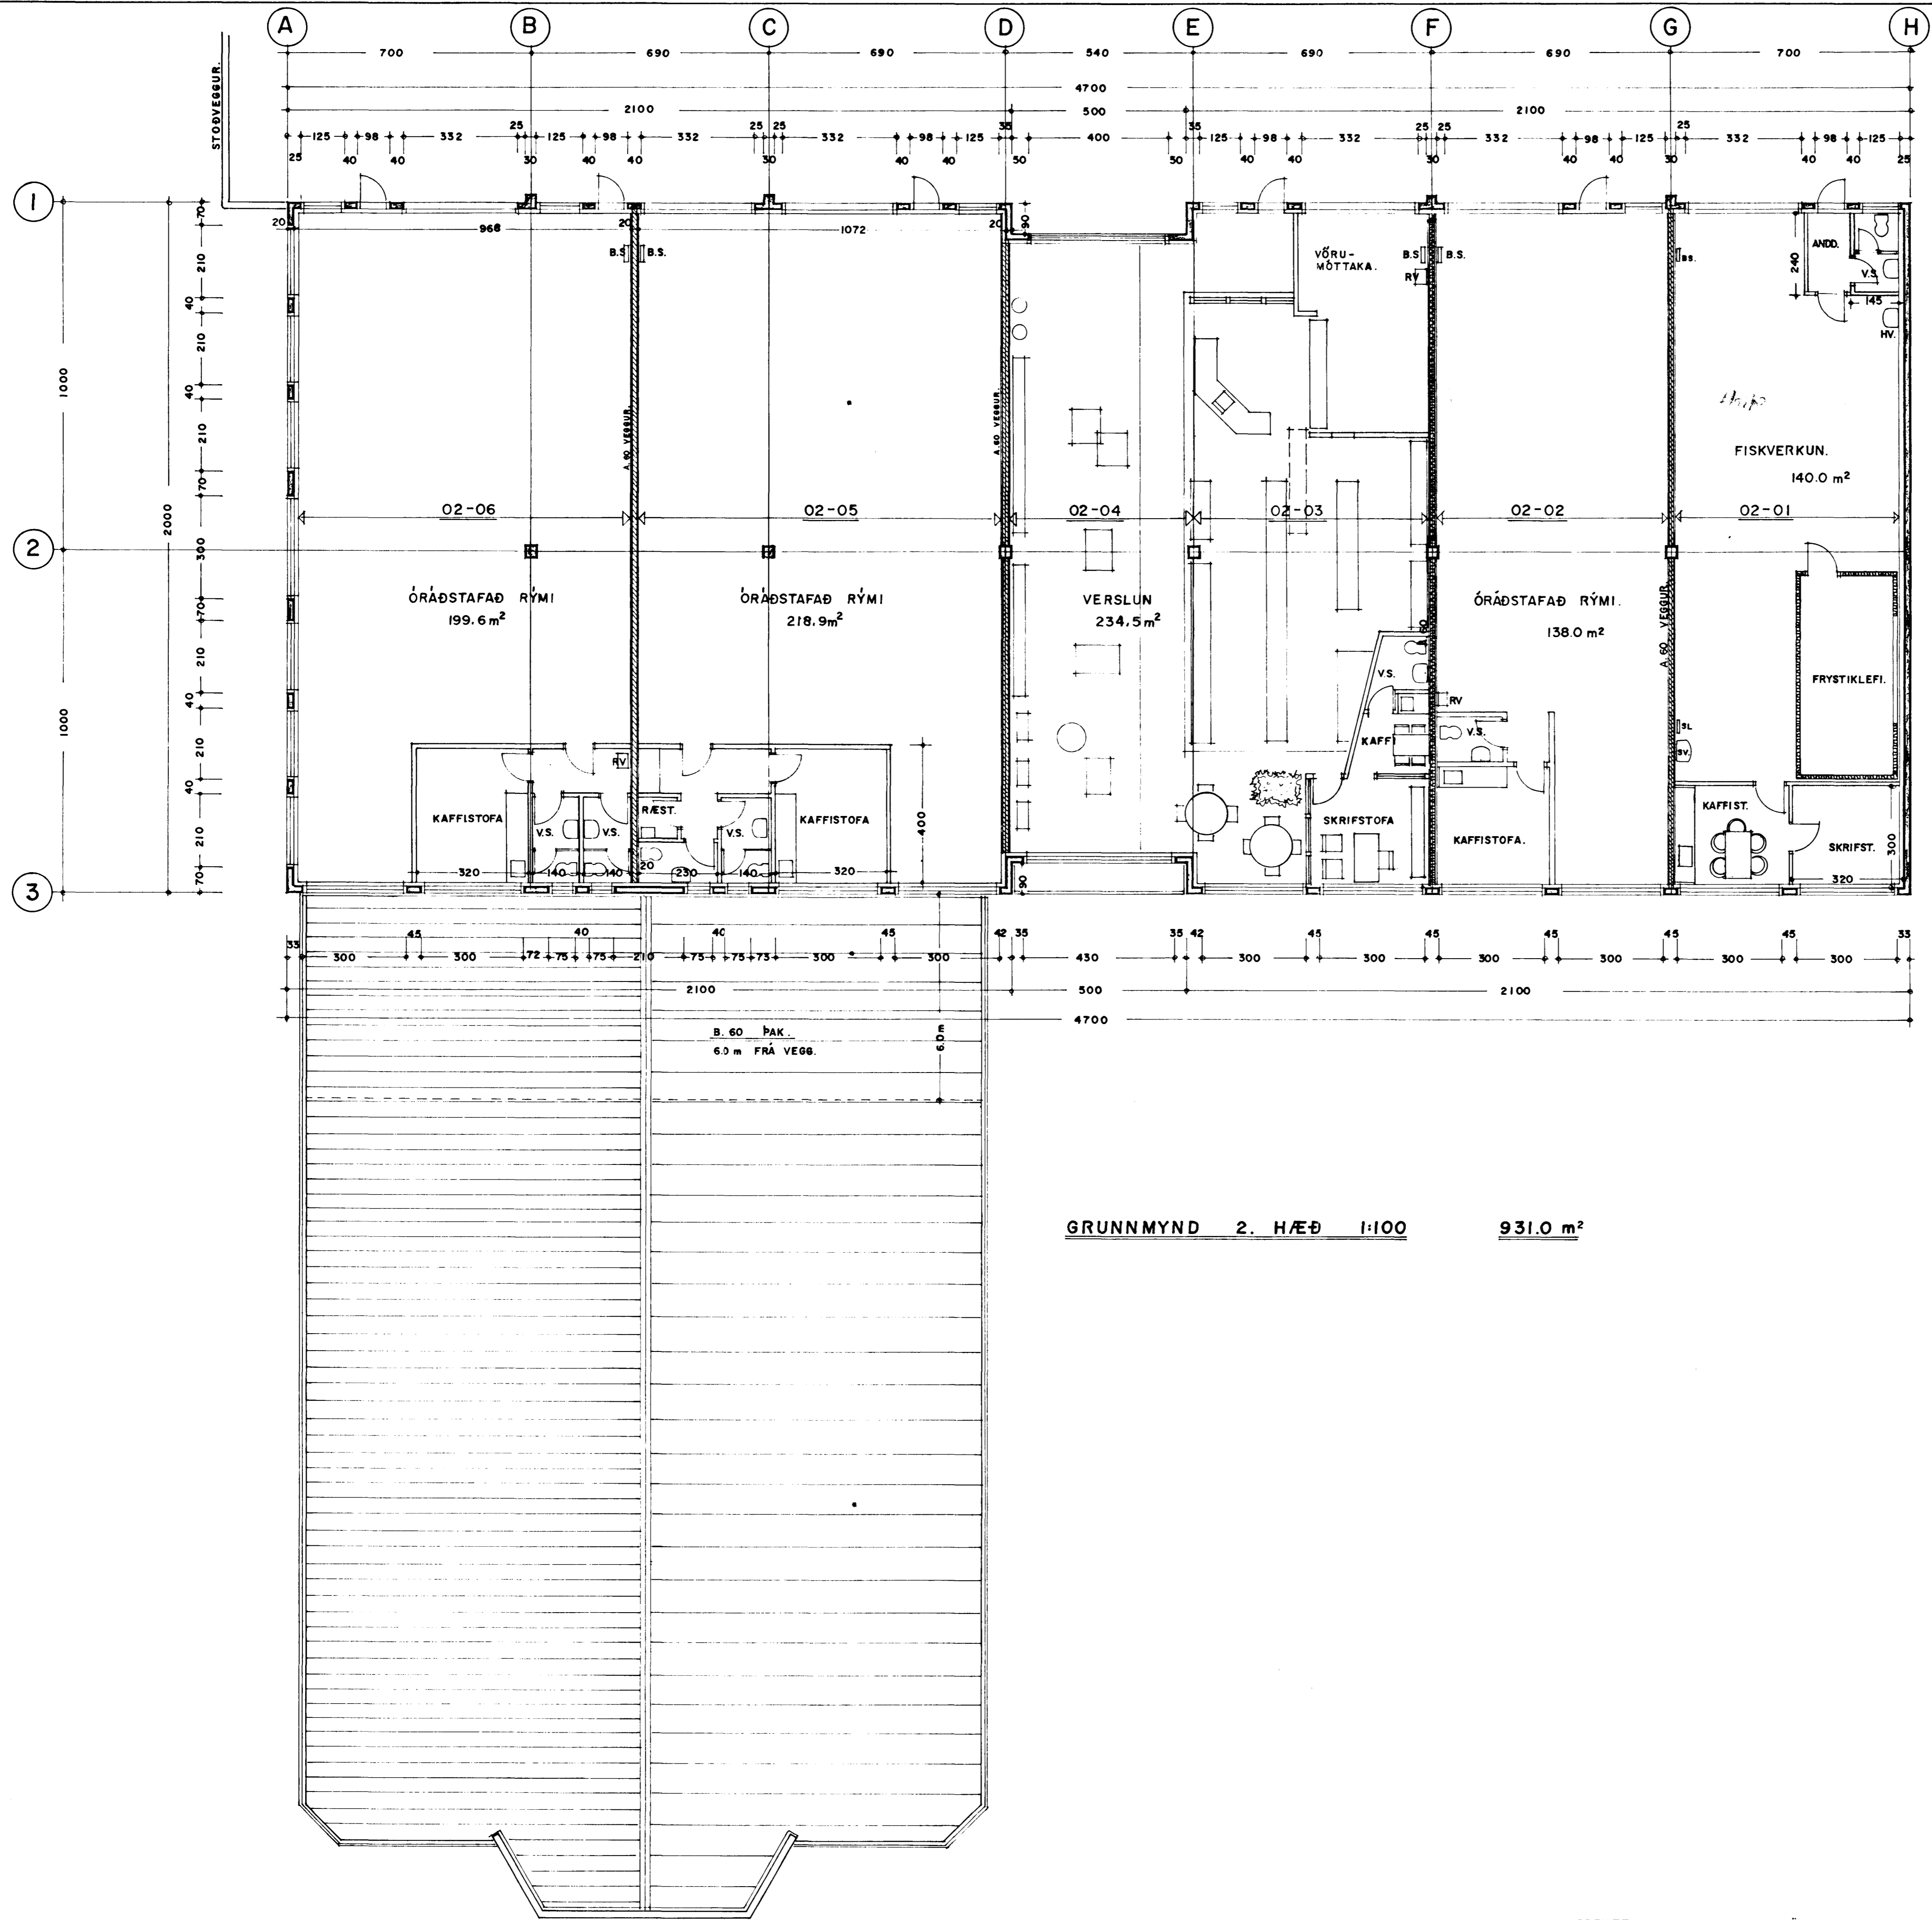

SKÝRINGAR:

ENDANLEGT SKIPULAG VERÐUR FÆRT INN
Á GRUNNMYNDIR, ÞEGAR INNRA SKIPULAG
HEFUR VERIÐ ENDANLEGA ÁKVEÐIÐ.

BRUNASLÖNGUR SKAL STAÐSETJA Í SAMRÁÐI
VIÐ SLÖKKVISTJÓRA HAFNAFJARÐAR.

Í ÖLL GLUGGALOUS RÝMI SKAL KOMA FYRIR
VÉLRÆNNI LOFTRÆSTINGU.

GRUNNMYND 2. HÆÐ 1:100 931.0 m²

BREYTT INNRA SKIPULAG OG VÖRUHURÐIR 24.07.91