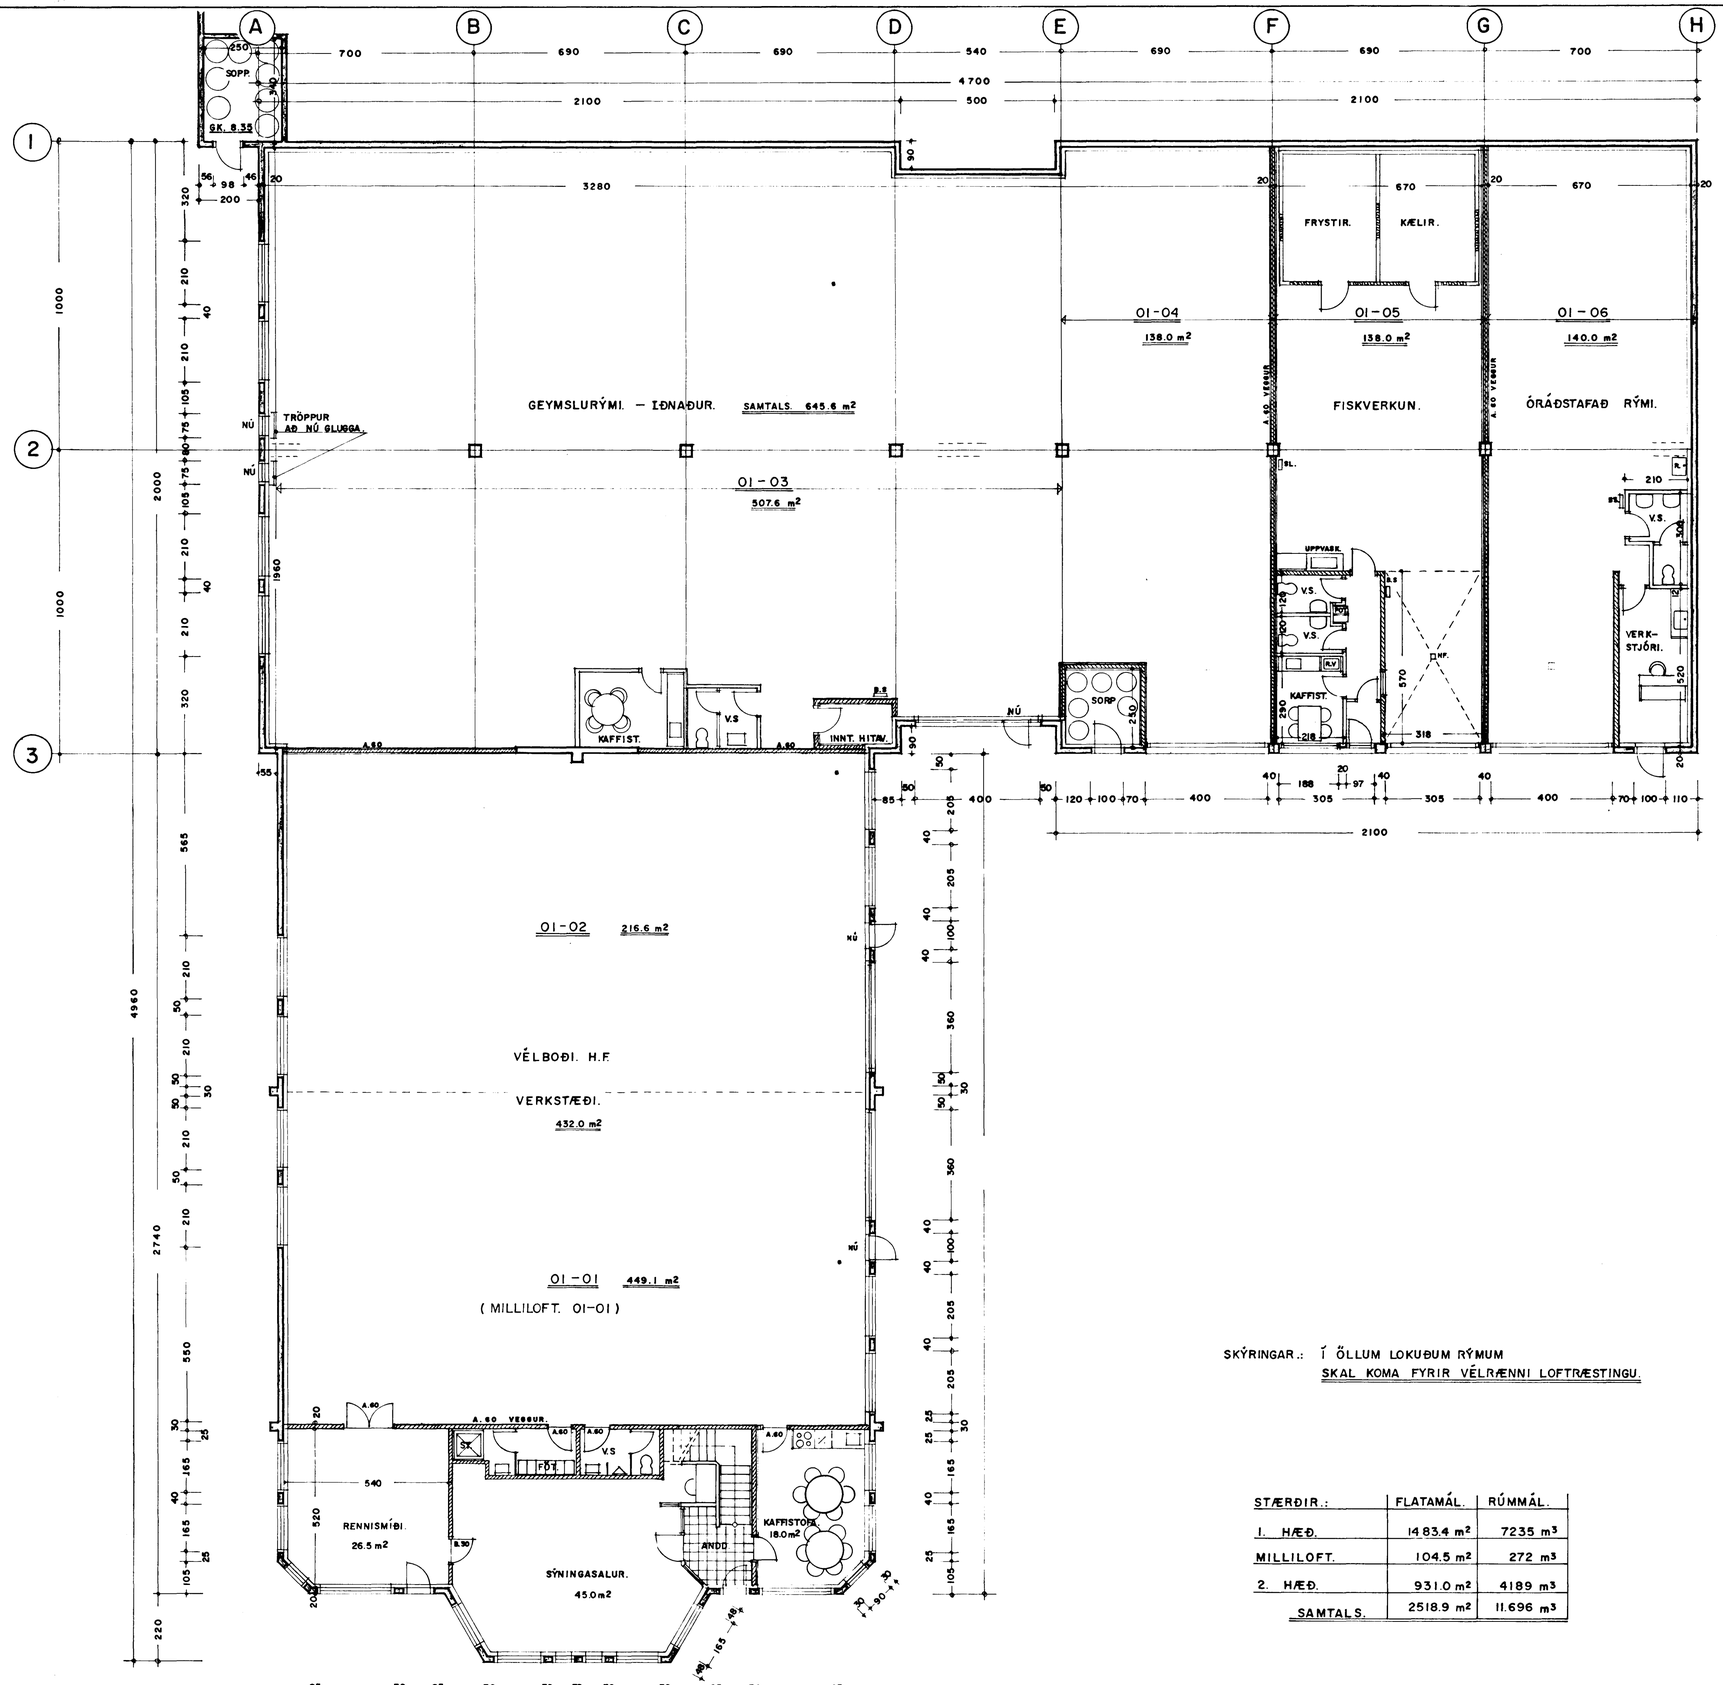

GRUNNMYND 1. HÆÐ

1483.4 m²

SKÝRINGAR:

ENDANLEG INNRÉTTING VERÐUR FÆRÐ INN Á GRUNNMYNDIRNAR ÞEGAR SKIPULAGNINGU Á VINNSLUNNI ER ENDANLEGA LOKIÐ.

BRUNASLÖNGUR SKAL STAÐSETJA Í SAMRÁÐI VIÐ SLÖKKVISTJÓRA HAFNAFJARÐAR.

SKÝRINGAR.: Í ÖLLUM LOKUÐUM RÝMUM SKAL KOMA FYRIR VÉLRÆNNI LOFTRÆSTINGU.

STÆRÐIR.:	FLATAMÁL.	RÚMMÁL.
1. HÆÐ.	1483.4 m²	7235 m³
MILLILOFT.	104.5 m²	272 m³
2. HÆÐ.	931.0 m²	4189 m³
SAMTALS.	2518.9 m²	11.696 m³

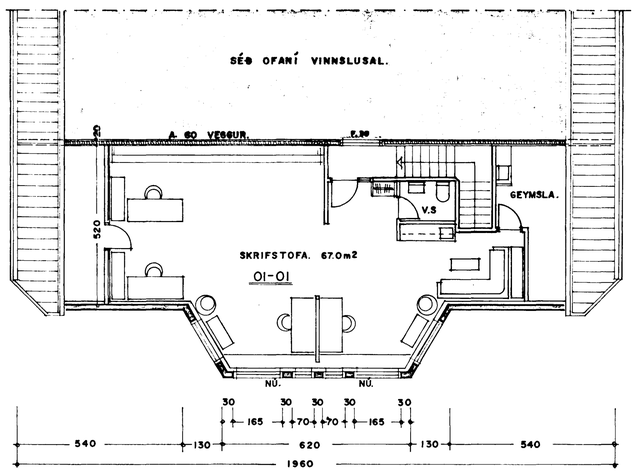

GRUNNMYND 2. HÆÐ MILLILOFT. 104.5 m²

BREYTT INNRA SKIPULAGI.
6.-6.-1991. Jón Guðmundsson
24.-7-1991 Jón Guðmundsson
INNKEIRSLUHURÐIR FÆRÐAR AÐ ÚTVEGG.

HVALEYRARBRAUT 2 HAFNARFIRÐI. GRUNNMYND

VERK. NR. 61 | DAGS. 12.-5.-90 MÁL. 1:100

TEIKN. NR. 05 | BREYTT. 12.-7.-90

JON GUÐMUNDSSON ARKITEKT Jón Guðmundsson.

VINNUSTOFA. REYKJAVÍKURVEGI 68 HAFNARFIRÐI. SÍMI. 53766

Samþykkt á fundi byggingarnefndar 78 1991

BYGGINGAFULLTRÚINN Í HAFNARFIRÐI

Sigurður Kristinsson

BLAÐ. 5