


GRUNNMYND 1. HÆÐ
1437.2 m²

SKÝRINGAR:
ENDANLEG INNRETTING VERÐUR FÆRÐ
INN Á GRUNNMYNDIRNAR ÞEGAR SKIPULAGNINGU
Á VINNSLUNNI ER ENDANLEGA LOKIÐ.

BRUNASLÖNGUR SKAL STAÐSETJA Í SAMRÁÐI
VIÐ SLÖKKVISTJÓRA HAFNAFJARÐAR.

STÆRDIR:	FLATAMÁL.	RÚMMÁL.
1. HÆÐ.	1437.2 m ²	7018 m ³
MILLILOFT.	104.5 m ²	272 m ³
2. HÆÐ.	931.0 m ²	4189 m ³
SANTALS.	2472.7 m ²	11.479 m ³

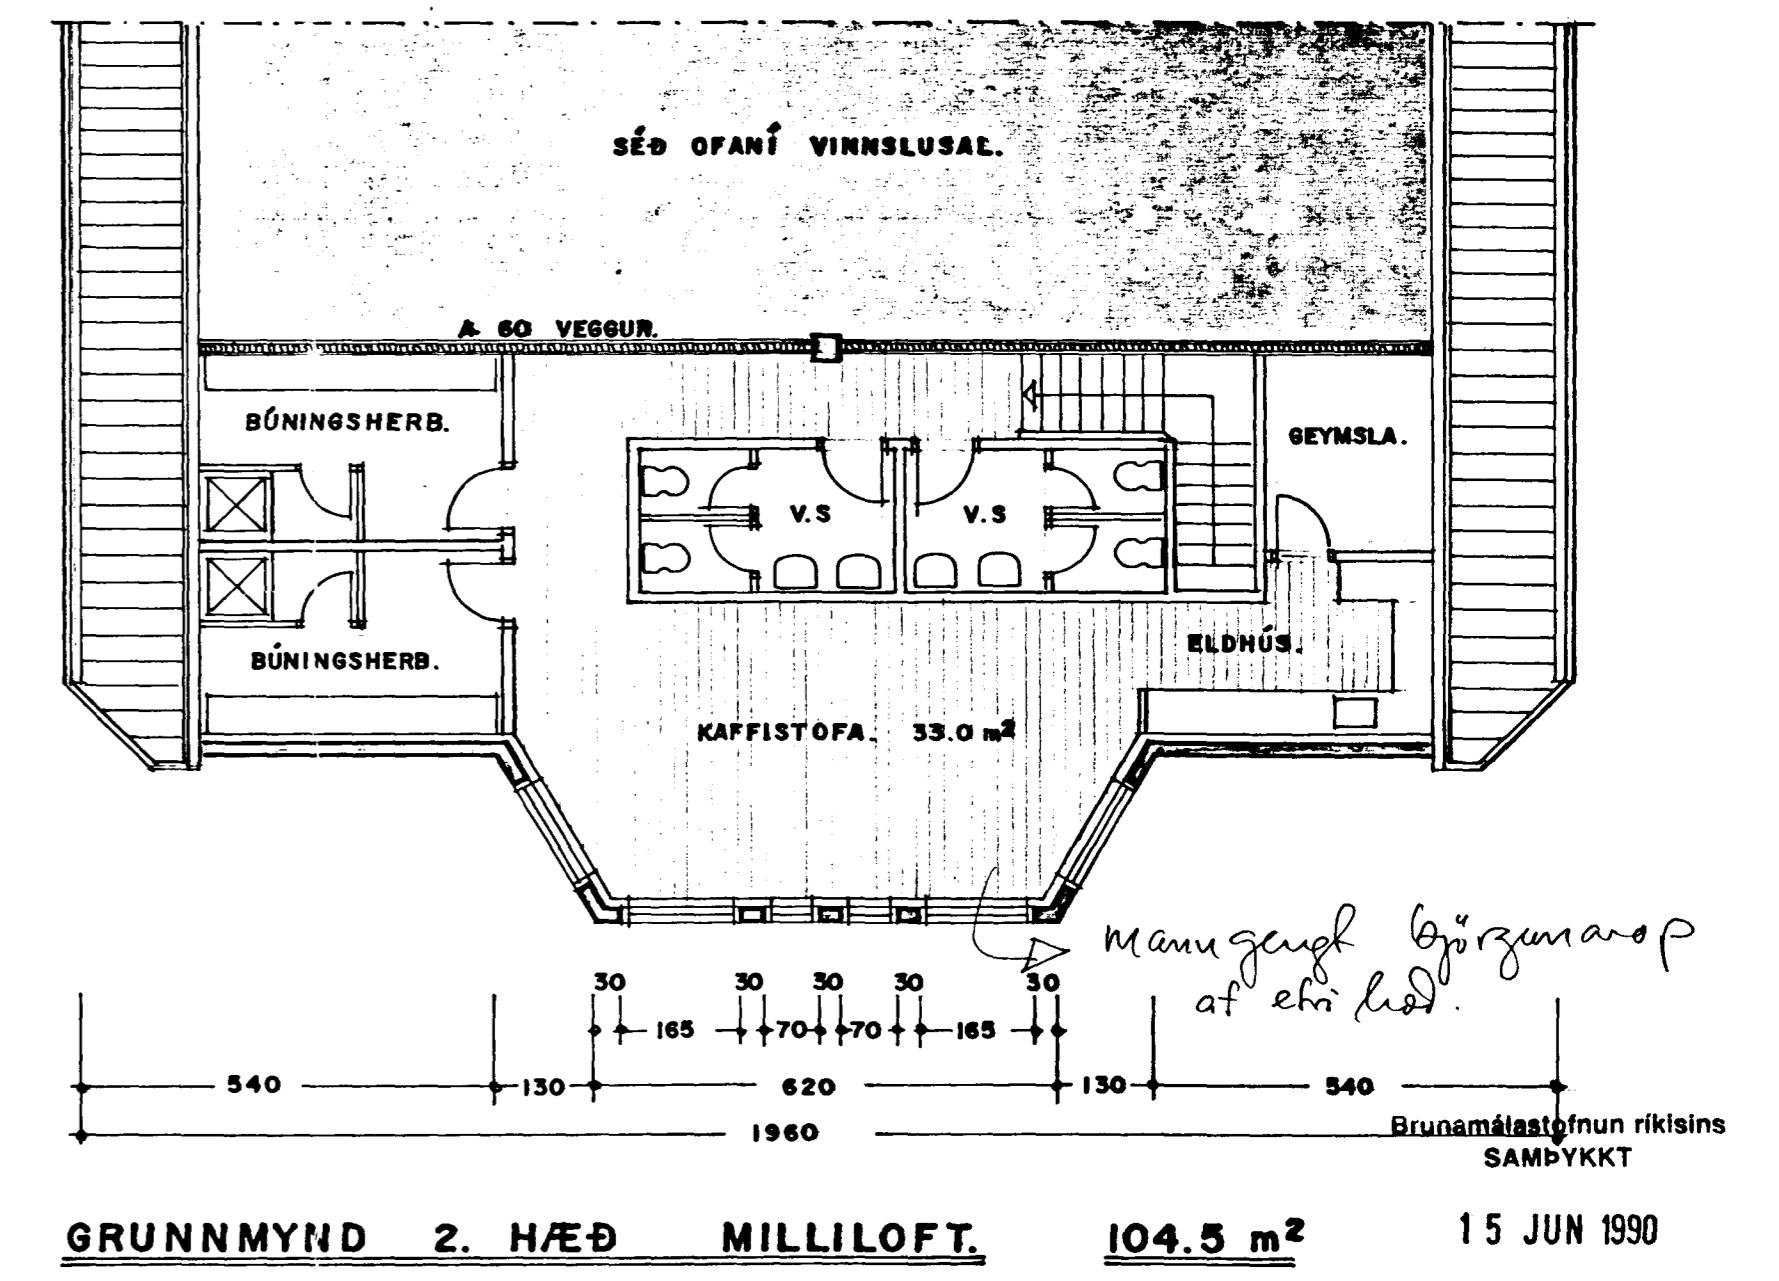

GRUNNMYND 2. HÆÐ MILLILOFT. 104.5 m² 15 JUN 1990