



GRUNNMYND GEYMSLULOFT 1:100

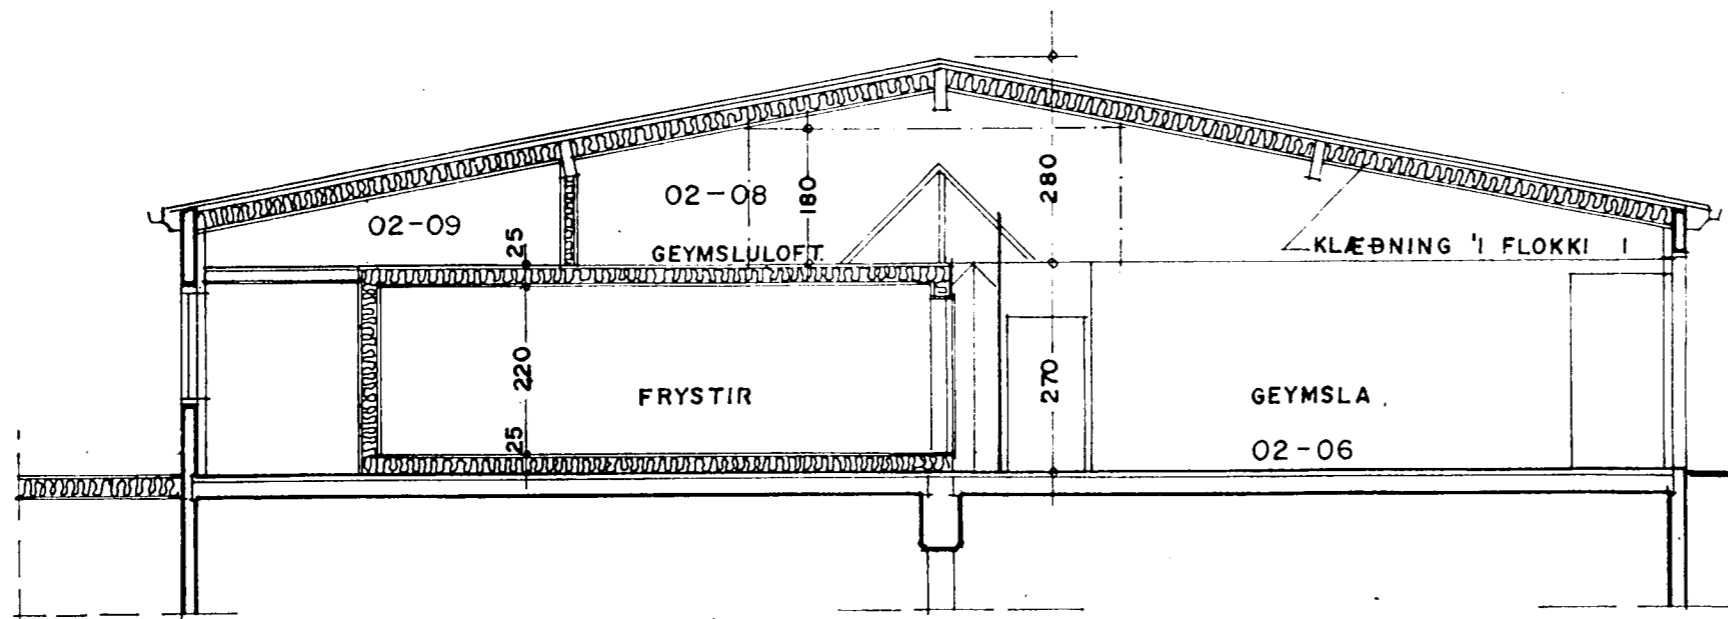

SNEIÐING 1:100

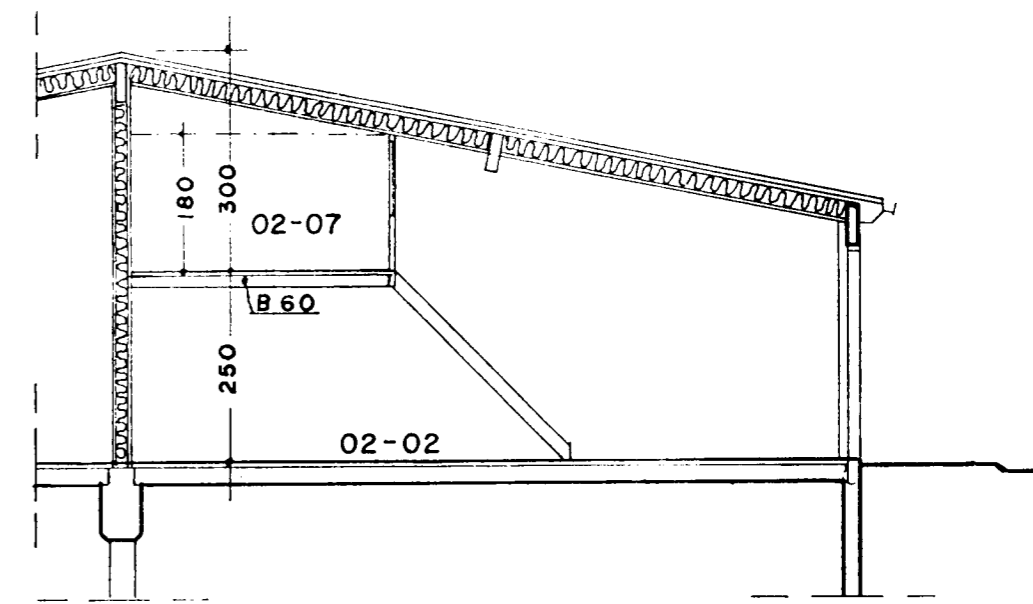

SNEIÐING 1:100

BREYTT 12.-3.-2004 FÆRÐ INN  
SKRÁNINGANÚMÉR Á ÖBREYTTA TEIKNINGU.

HVALEYRARBRAUT 2 HAFNARFIRÐI

VERK. NR. 61 DAGS. 13-9-91 MÁL. 1:100  
TEIKN. NR. 15 BREYTT. 25-9-91

JÓN GUÐMUNDSSON ARKITEKT  
VINNUSTOFA. REYKJAVÍKURVEGI 68 HAFNARFIRÐI. Sími. 53766