
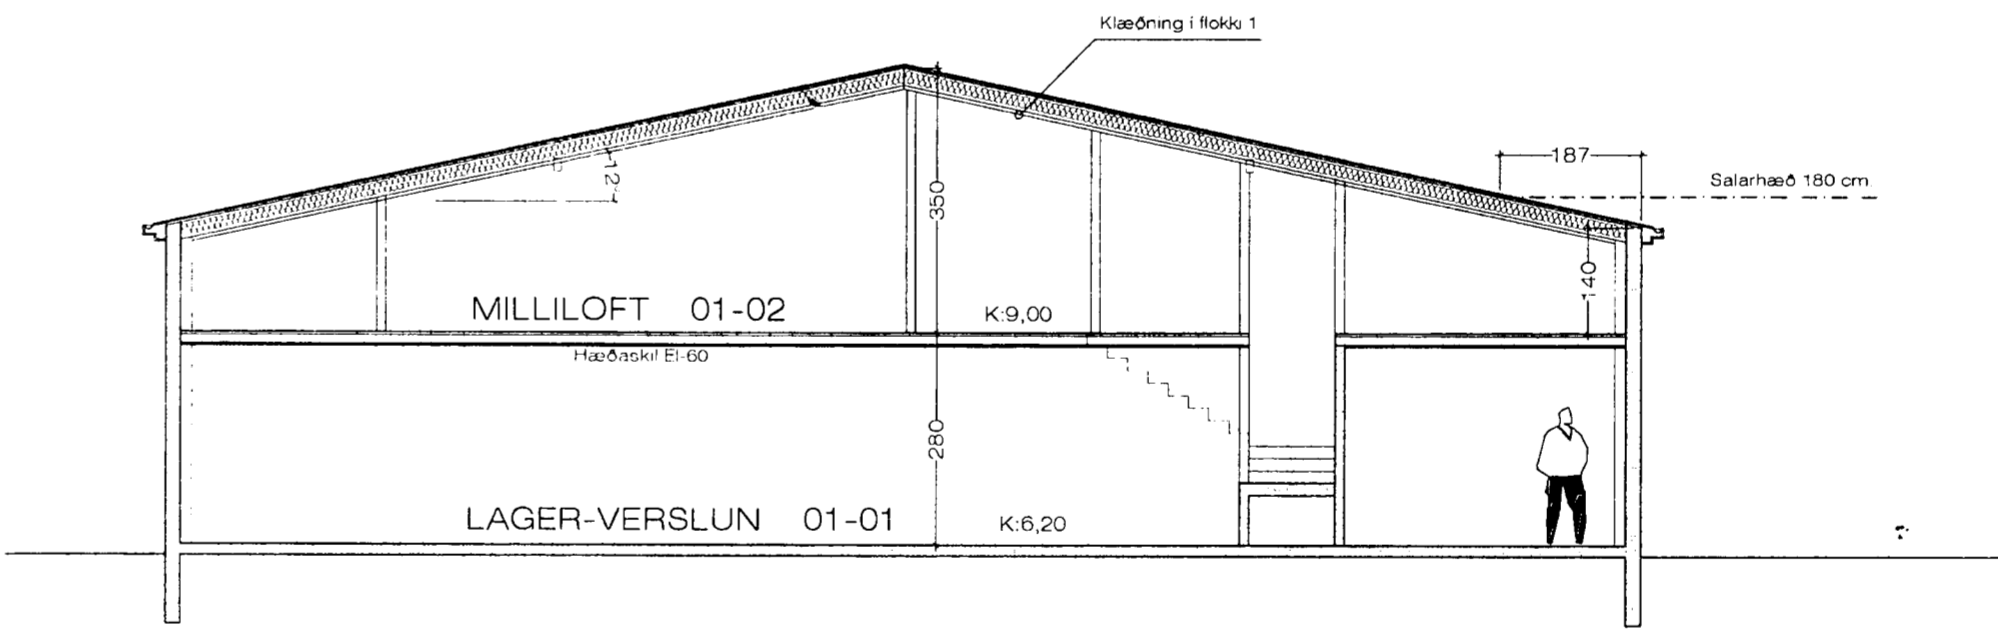


SAPP
 09.02.05

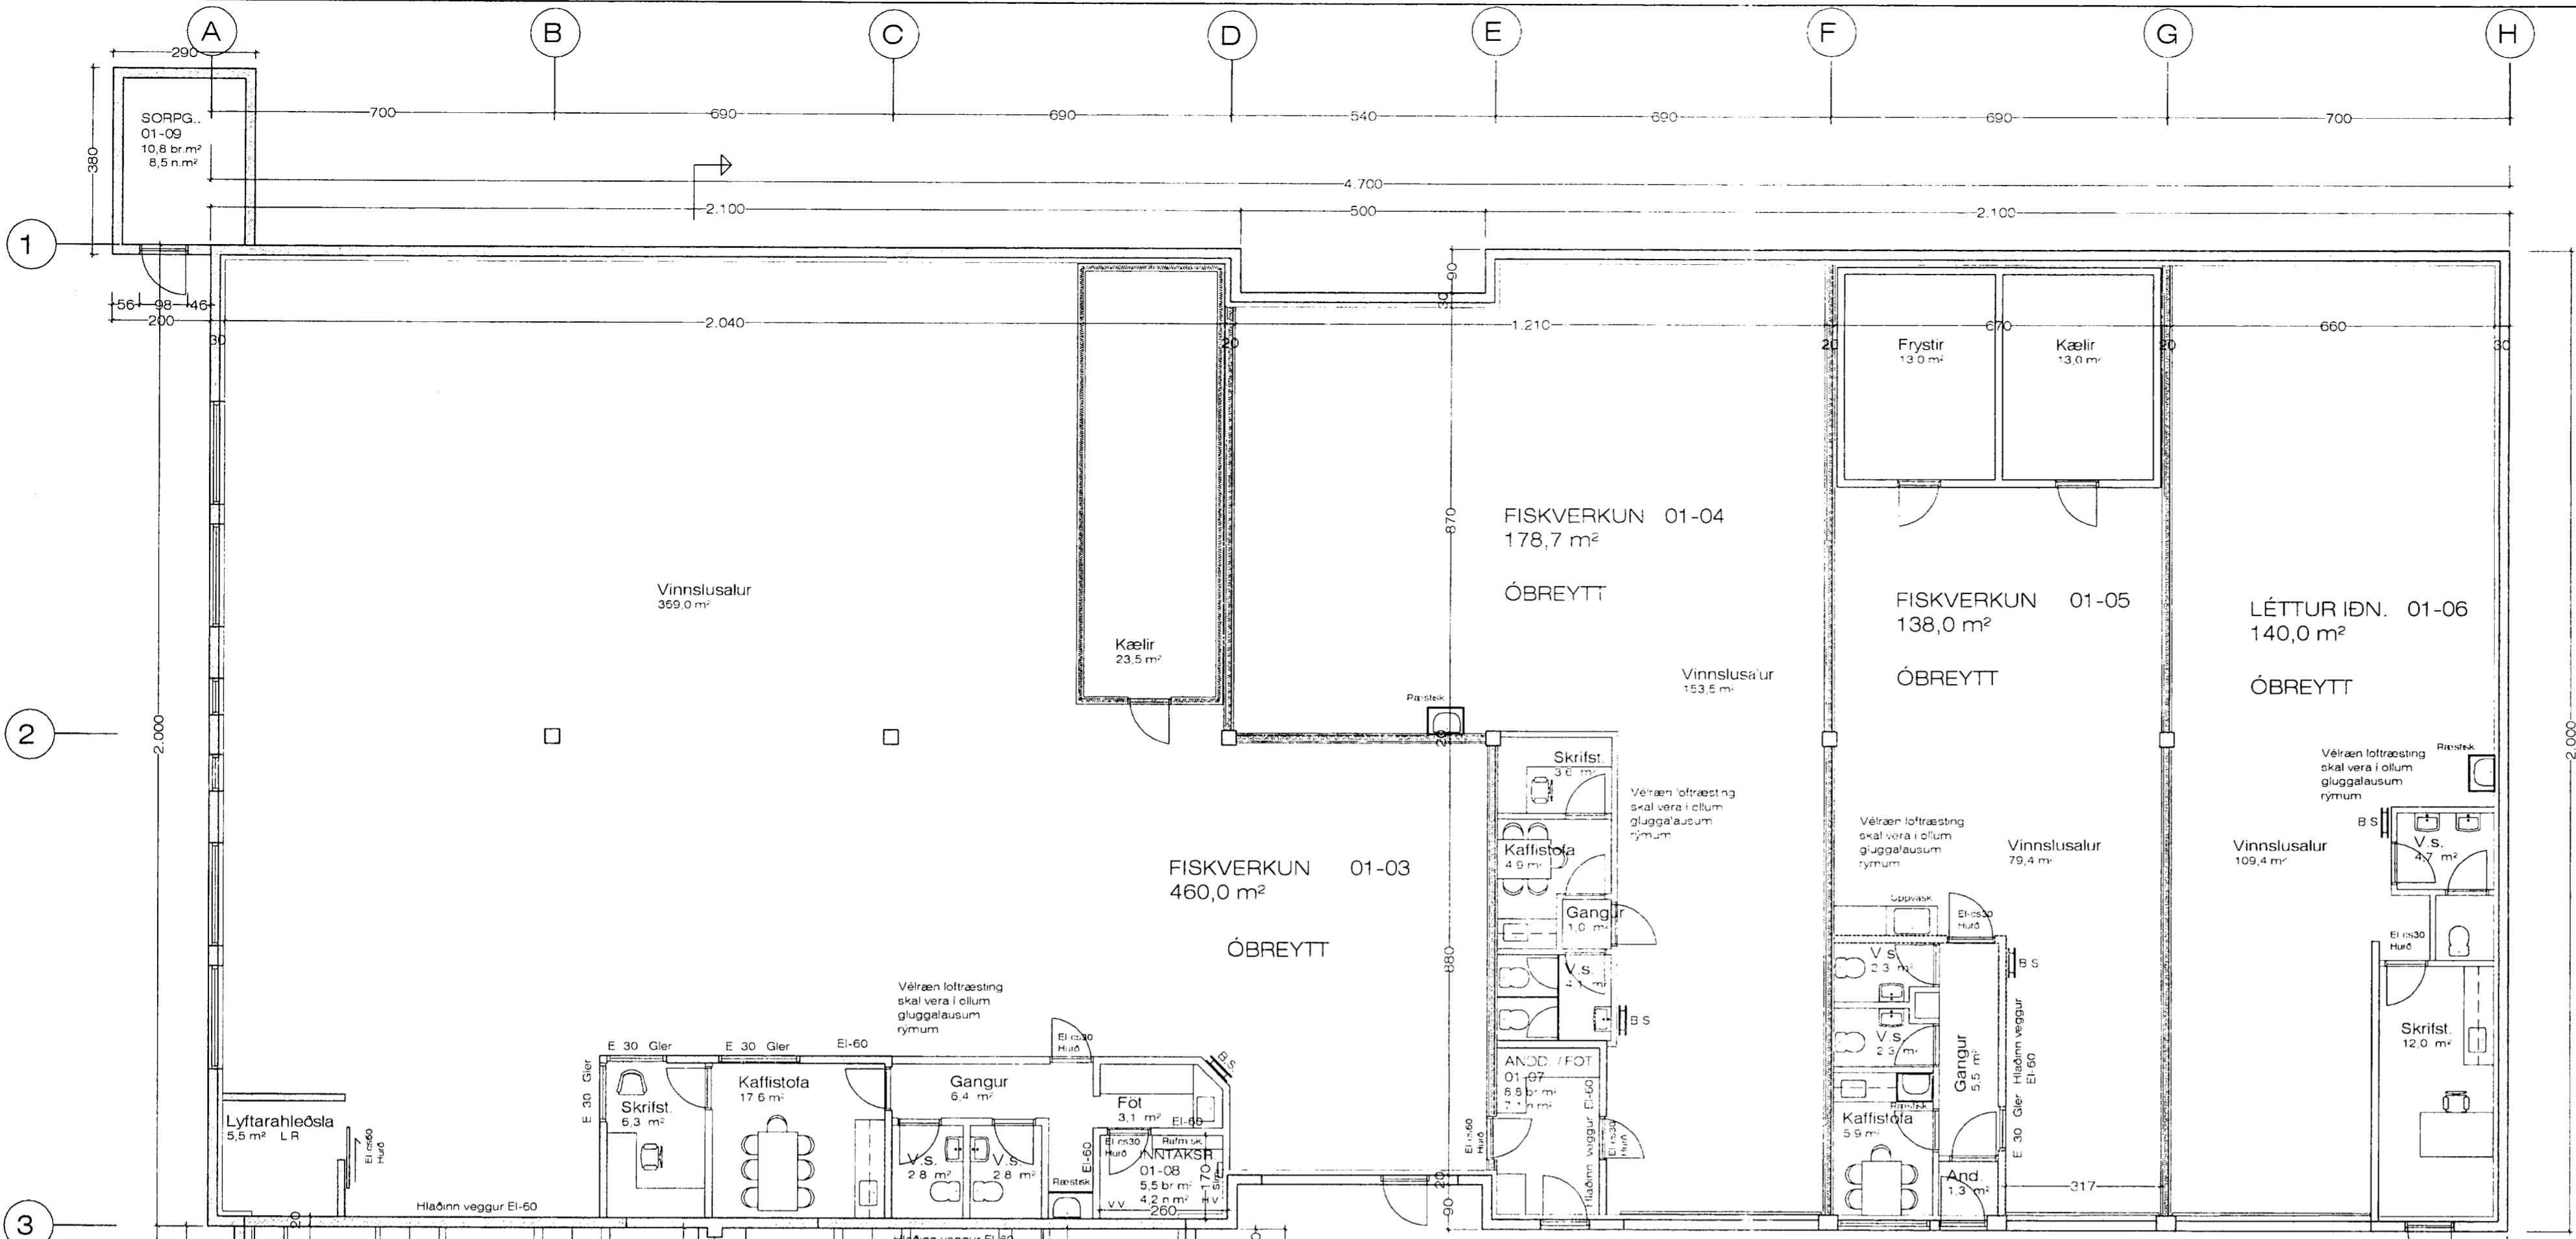

SKÝRINGAR:
 Notkun eignar 01.01 og 01.02 breytist úr verkstæði í verslun og lager, breytingar verða á innra skipulagi á 1. og 2. hæð. rýmis 01-01 og 01-02

Skýringar:
 B.op Björgunarpop
 B.S Brunasílanga
 H.S Handslökkvitæki
 R.S Reykskynjari

L.R Lofttræst rými
 Vélaræn loftræsting skal vera í öllum gluggalausum rýmum.

Allar nýjar klæðningar skulu vera í flokki I.
 Útjós og neyðarlýsing skal vera við rýmingaleiðir, og brunavarnarkerfi tengt stjórnstöð.


Í rými 01-01 og rými 01-02 skal vera bruna- viðvörðunarkerfi tengt vagstöð.

21/10/04
 skilvænning
 SAPP

21.10.2004

GRUNNMYND 1. HÆÐ

GRUNNMYND 2. HÆÐ
 MILLILOFT

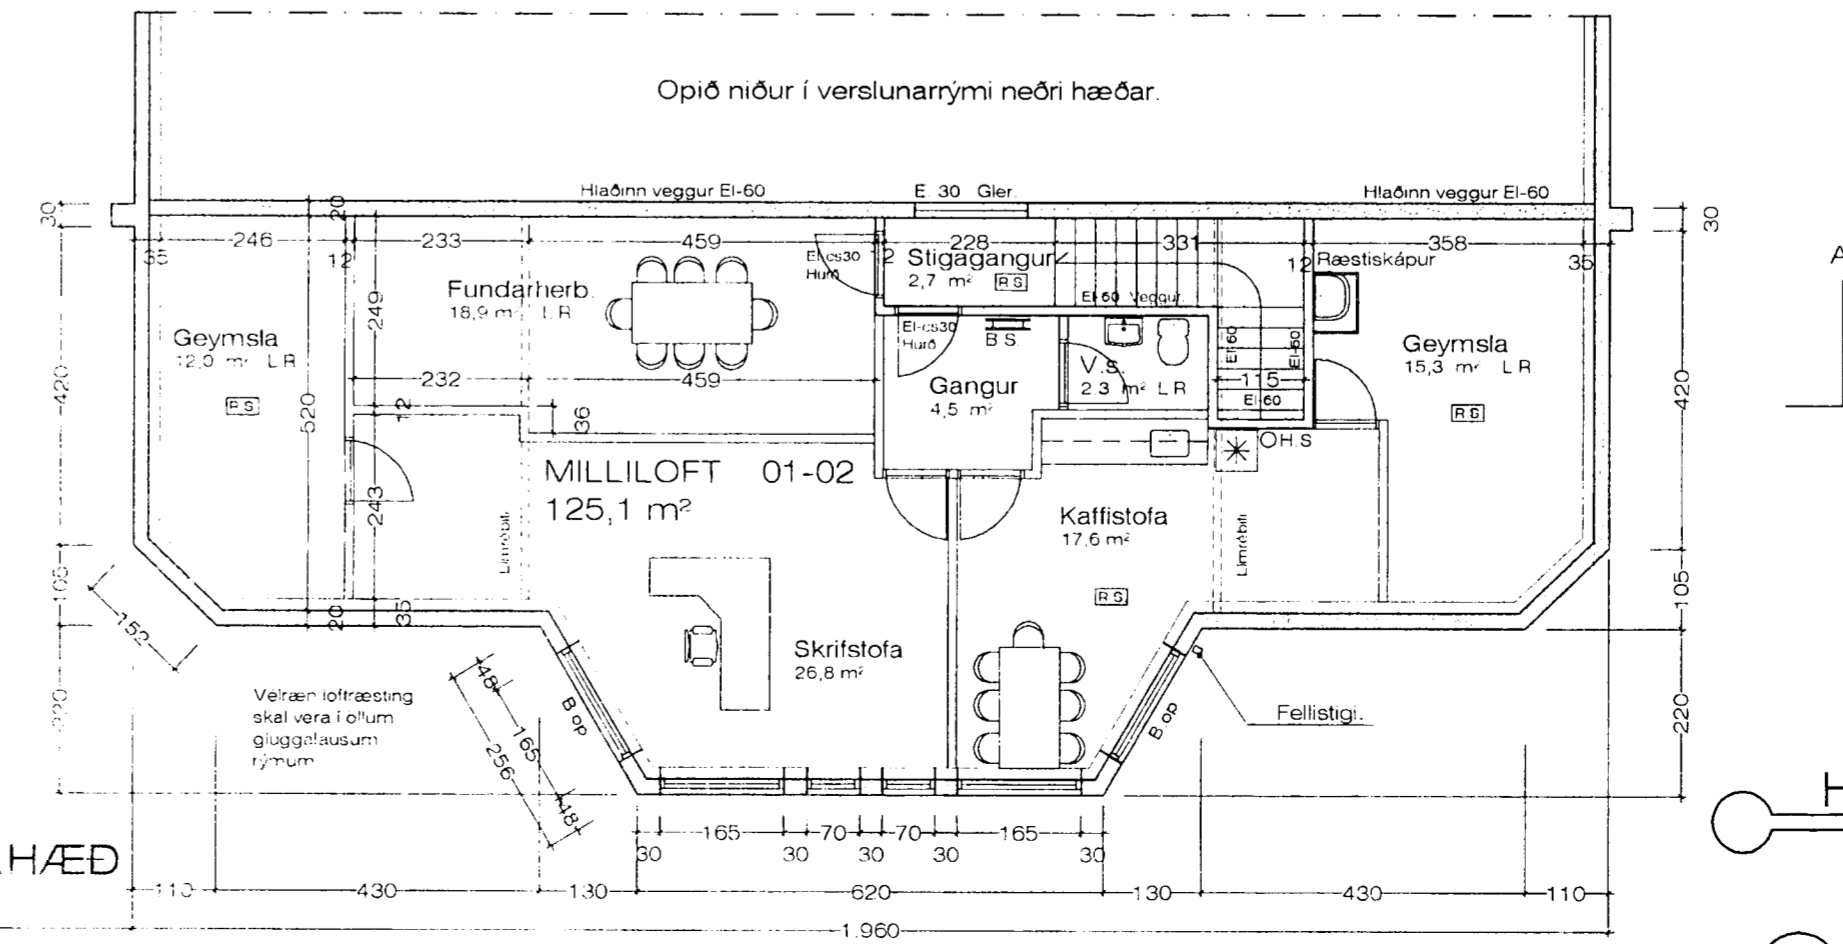

Hvaleyrarbraut 2 Hafnarfirði. Grunnm. Frammhus