

JK 600

Frænnslí innahúss ákveðst síðar


BR Ø 600 st. BK 4.45

BR Ø 1000 st. BK 4.28

Vatnslás Ø 150 st

Ø 150 st, minnst 20‰ að götulögn

~~Ø 50 PEH~~ Ø 63 PEH. að götulögn

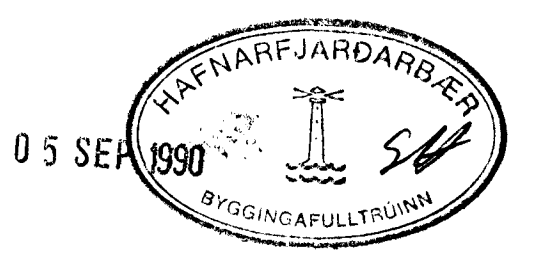

blað 1A
 Hvalegrarbraut 2
~~Regnvetulögn~~ M 1:50
 05 90 Björgvin Viglundsson
 verkfr. s 37587