


Alag á milligólf 3,0 kN/m²
 Hlutamyndir teikn. 4-96.

Br. júní 1996: Festing á tre í gólf.

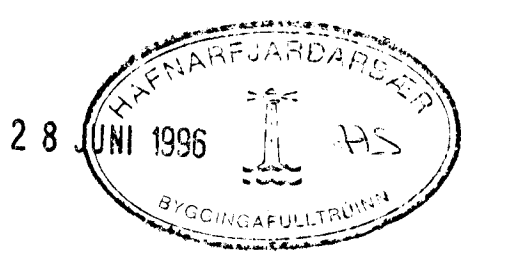

Hvaleyjarbraut 31 Hafnarf.	
Verkefni: Stálgrindarhús	Teikn. Mars96
Verhluti: Millirammir og milligólf	Reknl.
	Ath.
	Samb.
	Kvardi. 1:50
FTFI	Teikn.nr. 2-96
knt. 061044-3539	