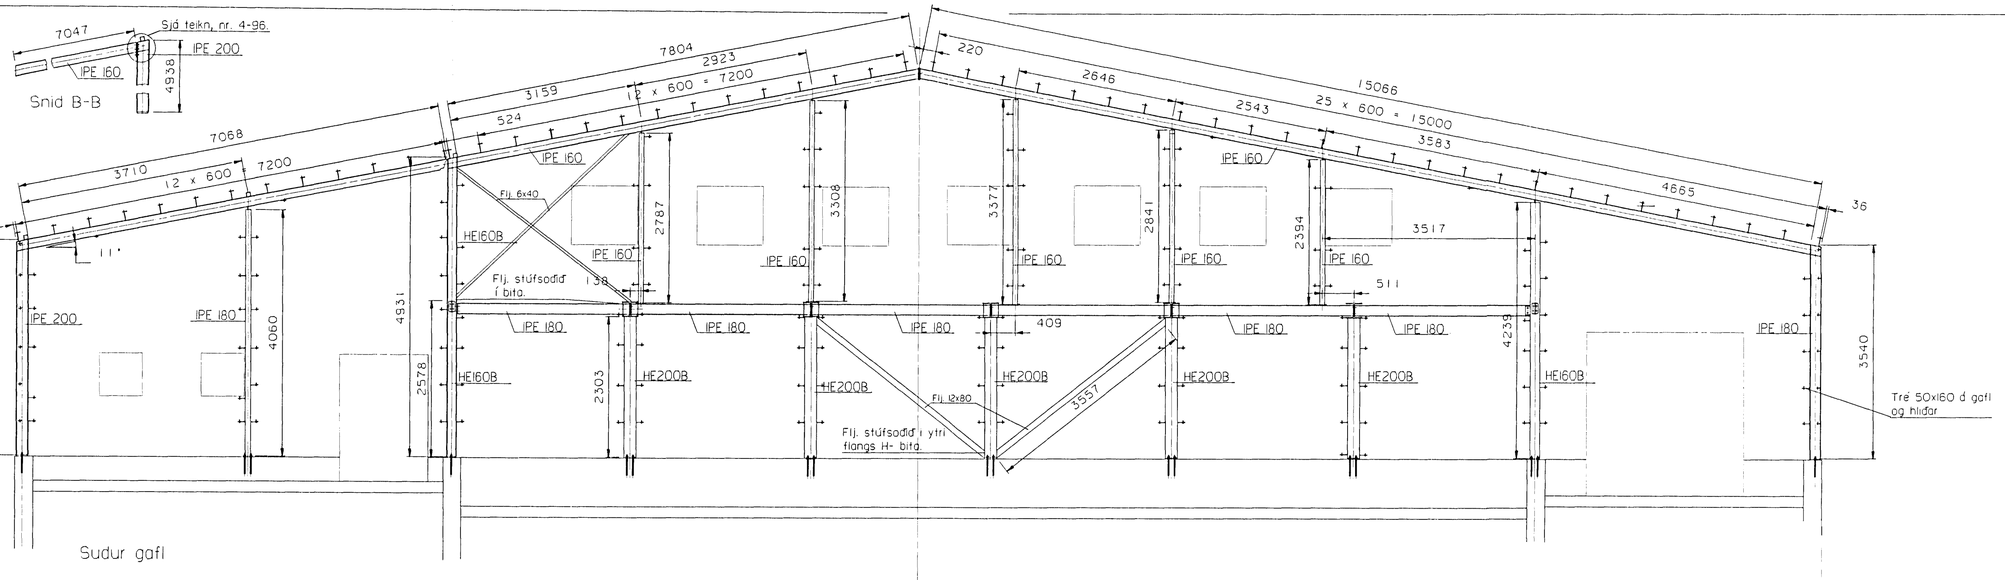

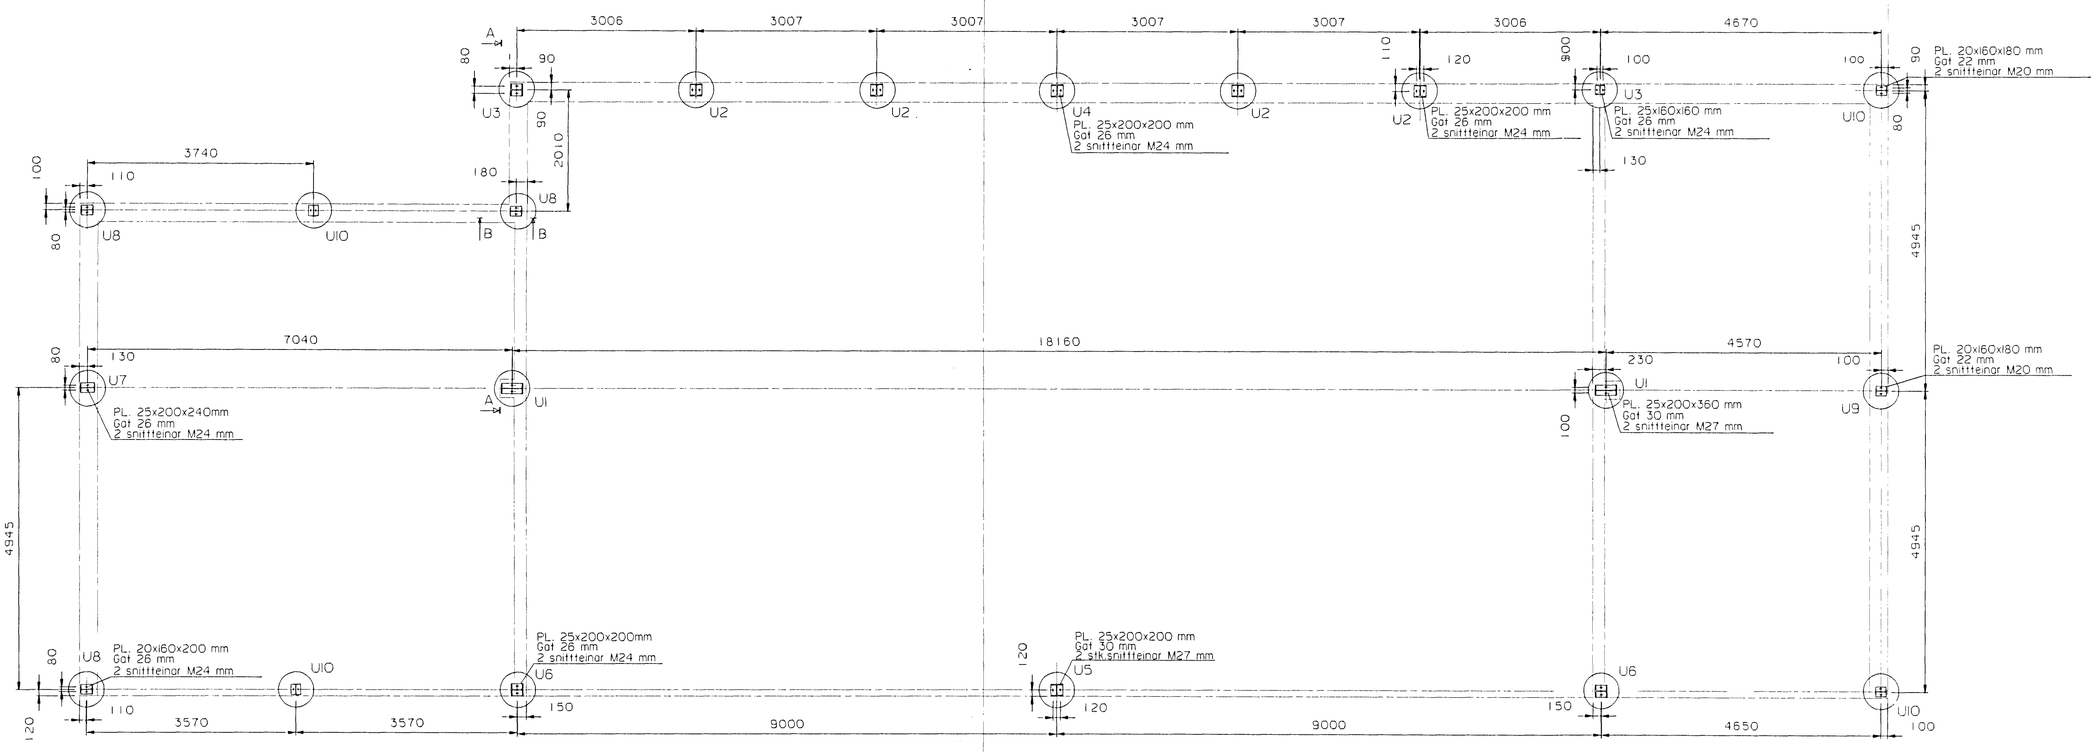

Grunnmynd
Fotpl.

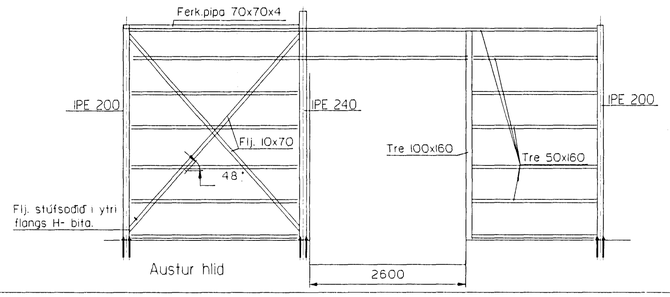

Austur hlid

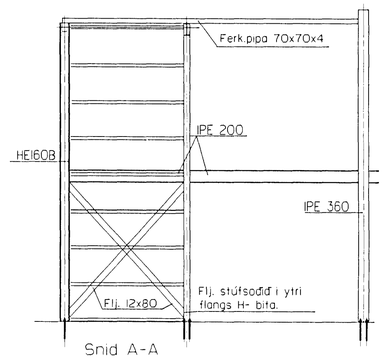

Snid A-A

Br. juni 1996: Eyru fyrir tre.

2 8 JUNI 1996

HS.

Hvaleyrarbraut 31 Hafnarf.	
Verkefni: Stalgrindarhus	Teikn. Mars96
Verkhluti: Sudurgafl,grunnmynd,vindstifur o. hl.	Reikn.
	Ath.
GUDNI HANSSON	Samp.
FTFI 061044-3539	Kvardi. 1 : 50
	Teikn.nr. 1 -96