



Úr Gildi

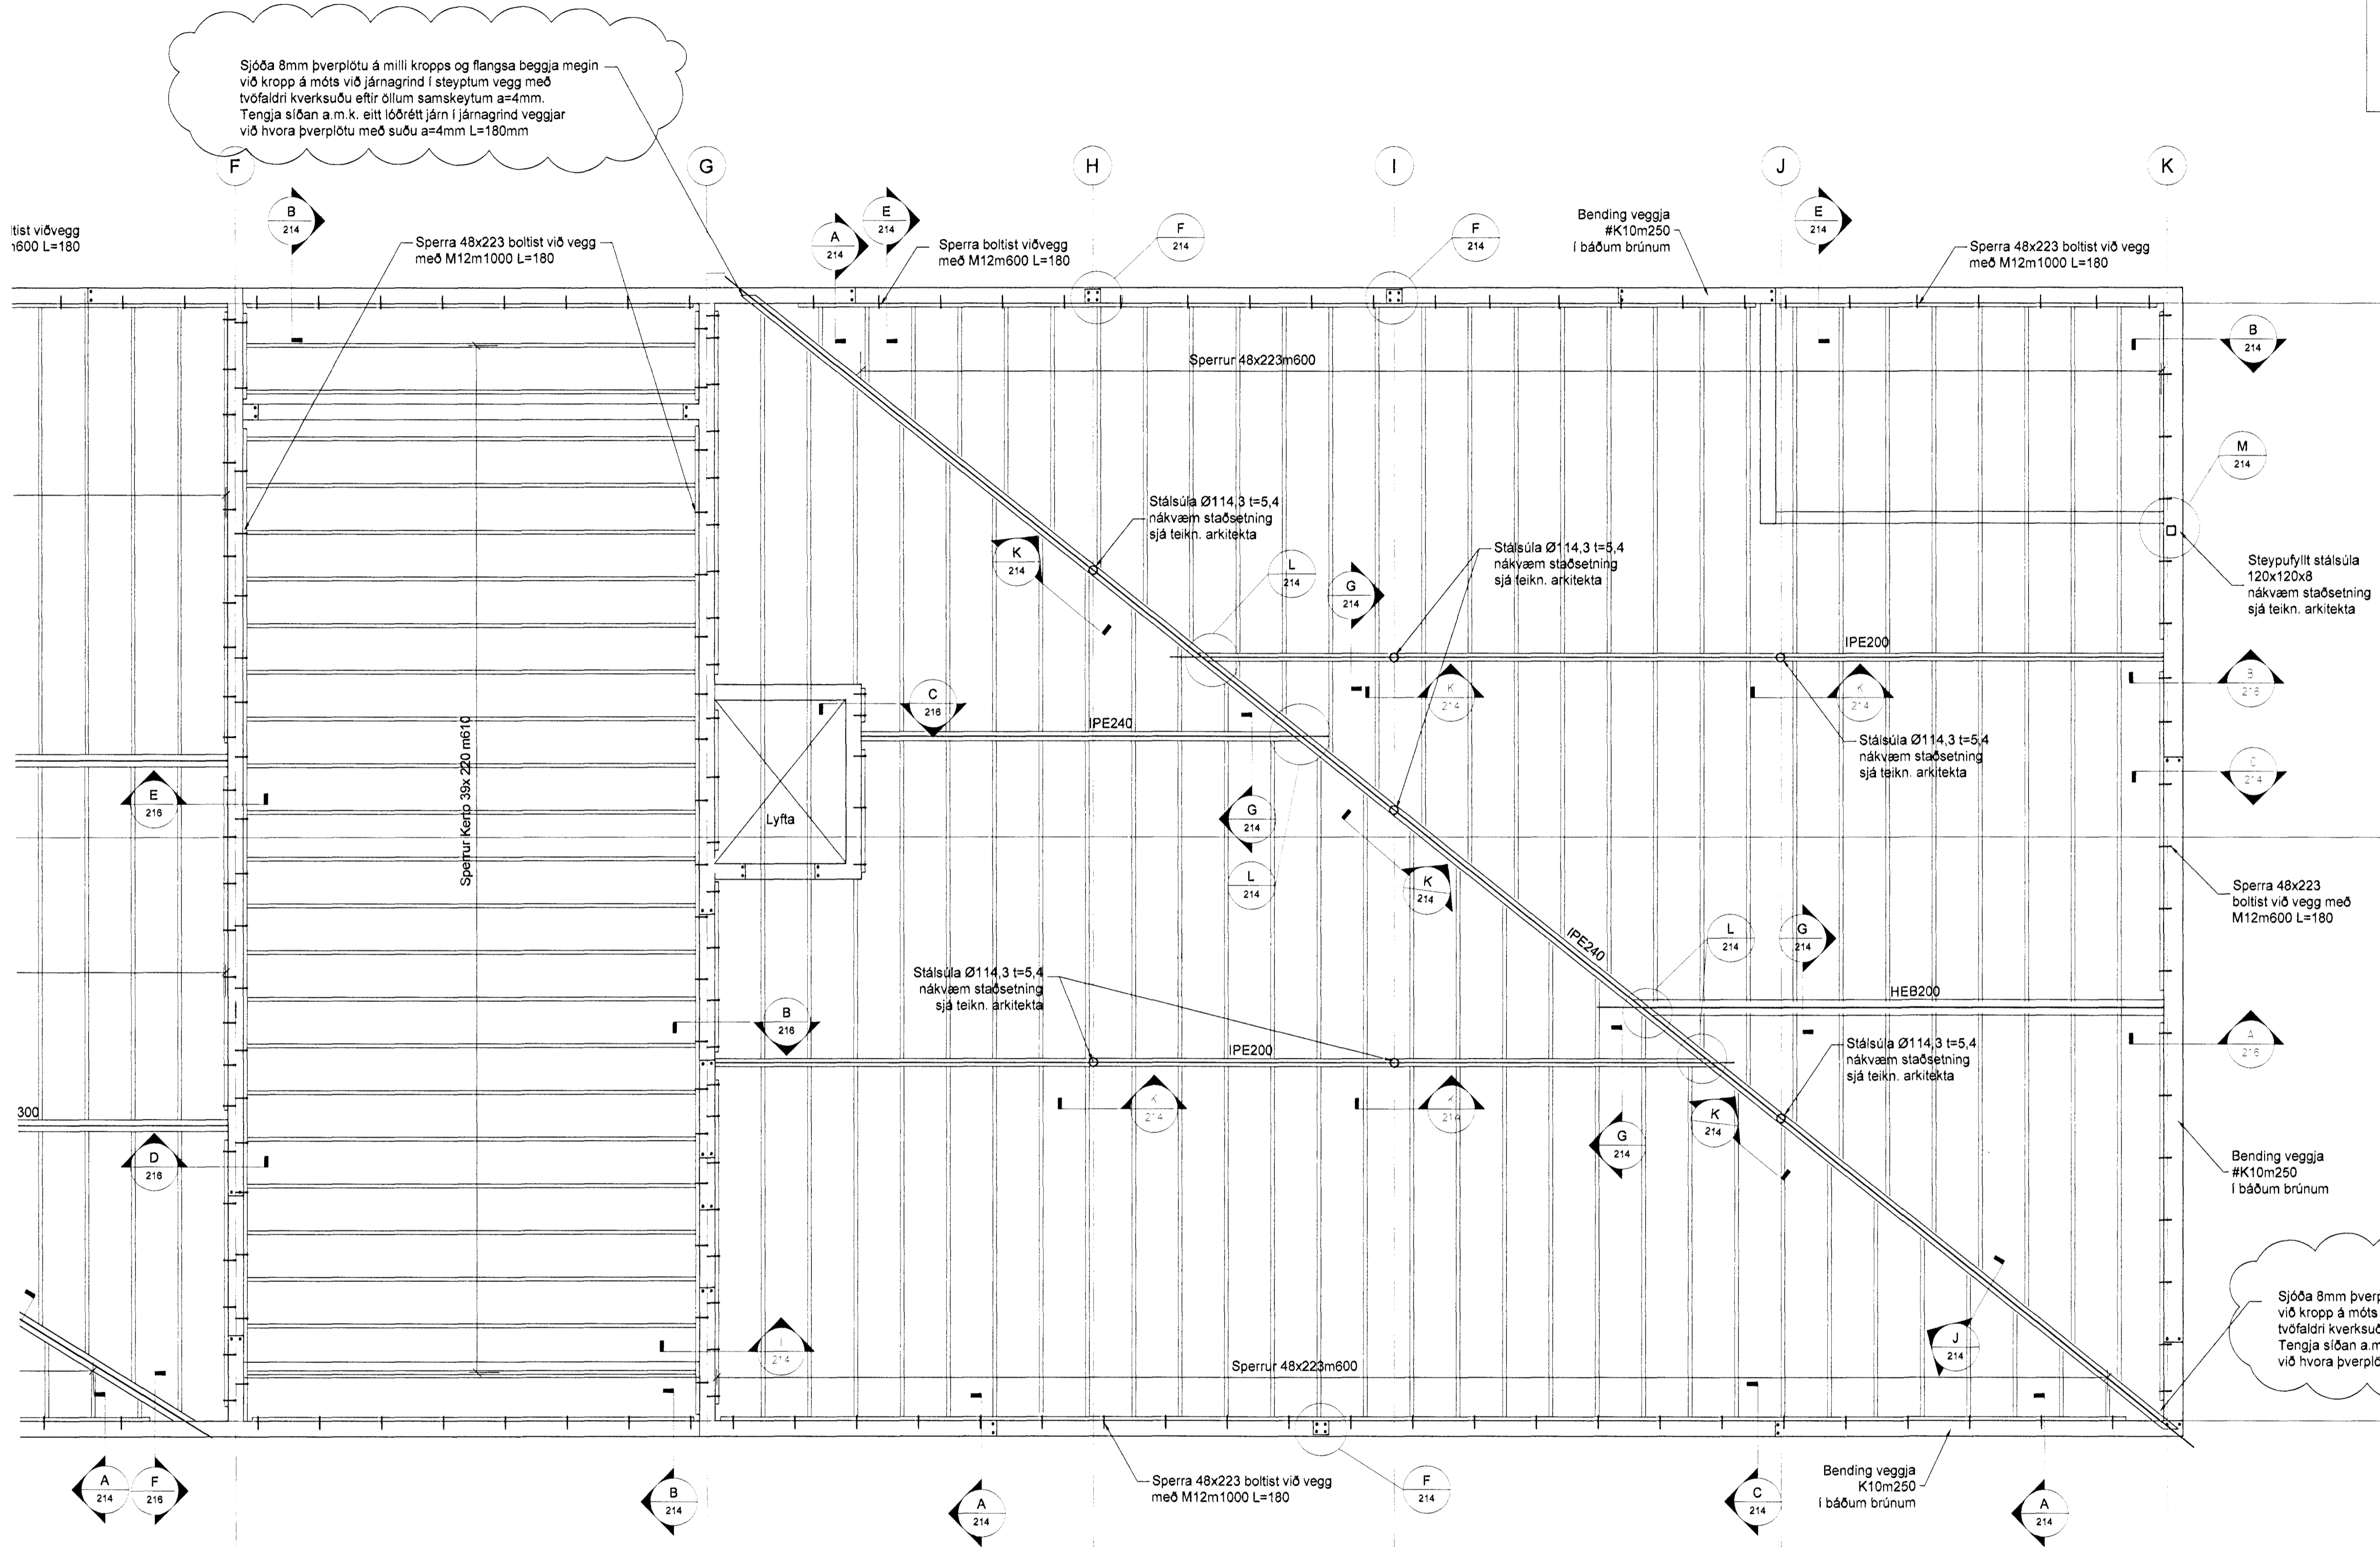

Grunnmynd þaks
1 = 50 mm

ATH.
Frágangur loftunar við þakbrún og yfir þak sjá teikningu Arkitekta

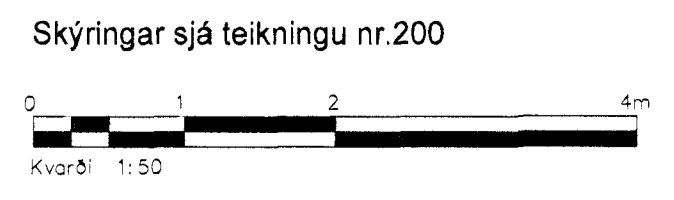

Sjóða 8mm þverplötu á milli kropps og flangsá beggja megin við kropp á mótis við járngrind í steyptum vegg með tvöfaldri kverksuðu eftir öllum samskeytum a=4mm. Tengja síðan a.m.k. eitt lóðrétt járn í járngrind veggjar við hvora þverplötu með suðu a=4mm L=180mm

Nýjustu breytingar sjá ský

A	Snúðum A, B og C á teikn. 216 bætt við	HDM	19.01.12
Ótg.	Breytingar	Höfundur	Daga

Verkteikning

Hvaleyrarybraut 32, Hafnarfirði

Strendingur ehf. Verkfræðisjónusta Farkargata 13-15 · 220 Hafnarfirður Sími 565 5649 · Fax 565 5641	Burðarþol þak 1/2	Tekend / Mannab. af JW/SG
Daga 26.11.2010	Skilríki Stjórnun Quidrunsson Kt. 191063-7599	Bláskjöldur
Skjalnúmer 1:50	Númer teikningar 207	Blaðnúmer A1