


27.11.2010
 EMBEYTTA
 EMBEYTTA


Ur Gildi

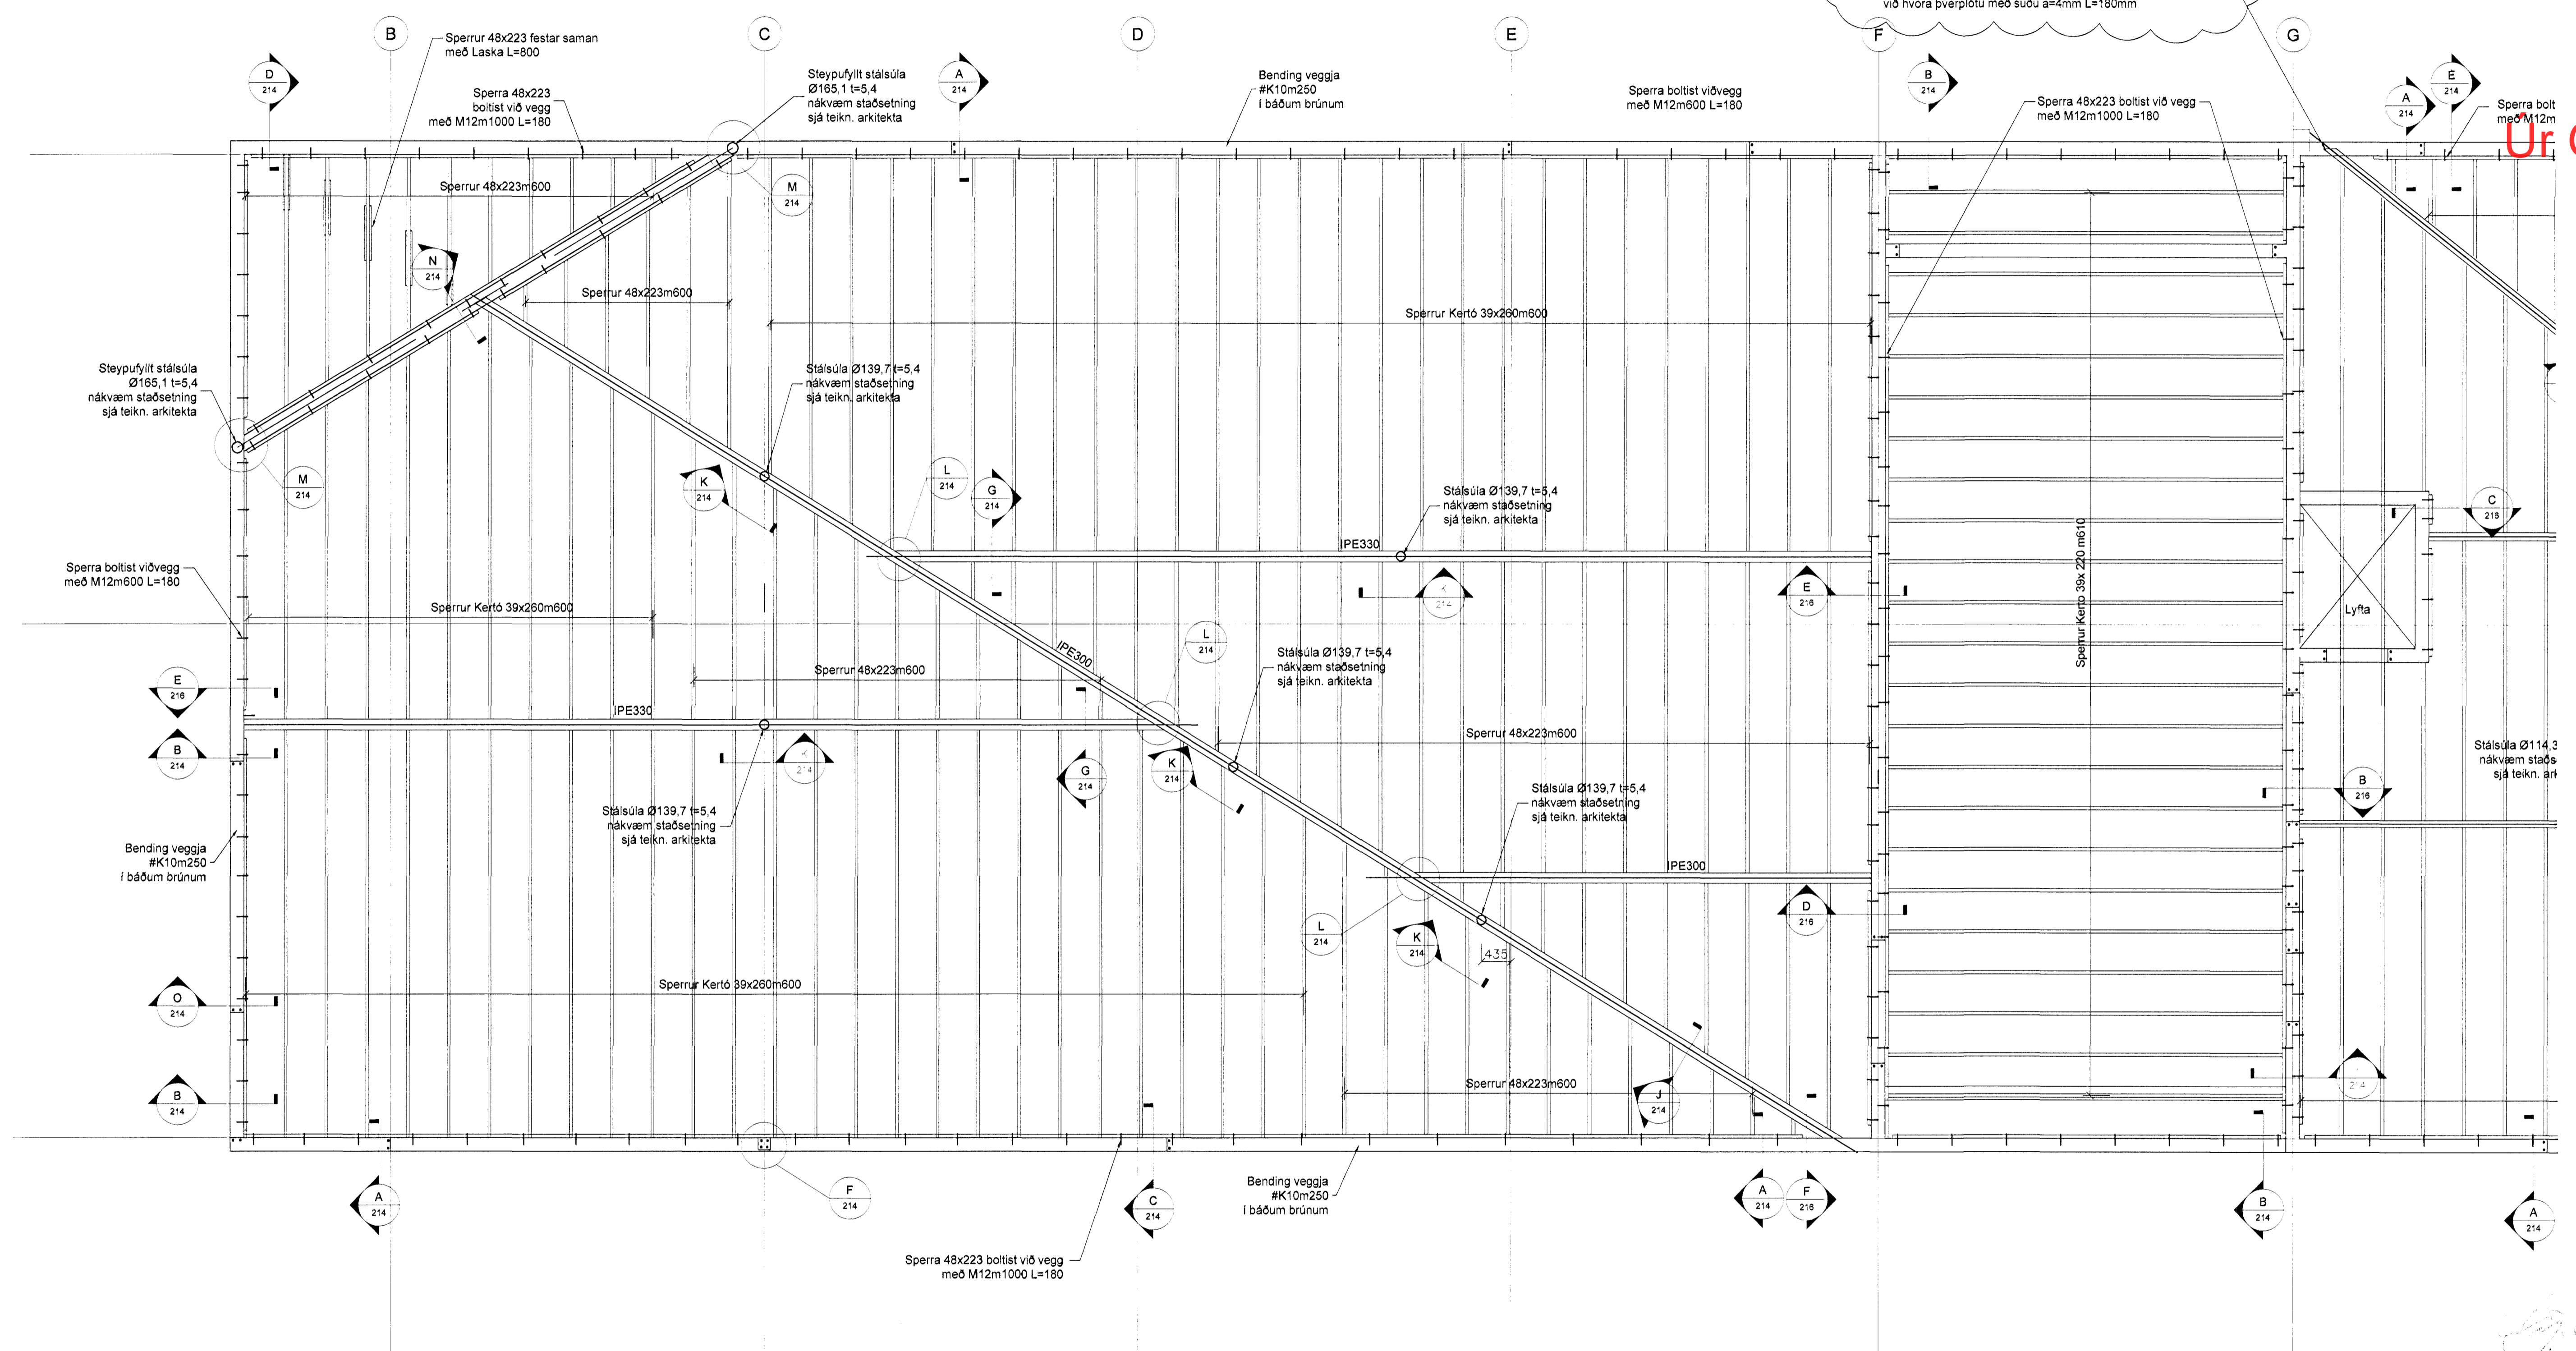

Sjóða 8mm þverplötu á milli kropps og flanga beggja megin við kropp á mótis við járngrind í steyptum vegg með tvöfaldrí kverksúðu eftir öllum samskeytum a=4mm. Tengja síðan a.m.k. eitt lóðrétt járn í járngrind veggjar við hvora þverplötu með súðu a=4mm L=180mm

Grunnmynd þaks
 1 = 50 mm

ATH.
 Frágangur loftunar við þakbrún og yfir þak sjá teikningu Arkitekta

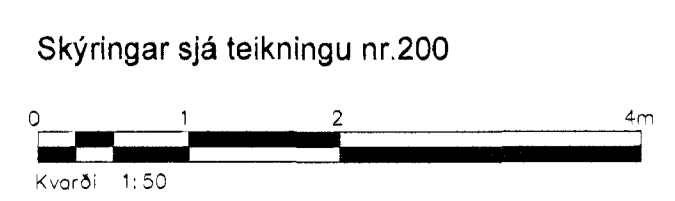

Nýjustu breytingar sjá ský

A	Sníðum D, E og F á teikn. 216 bætt við	HfM	19.01.12
Ótg.	Breytingar	Höfundur	Daga

Verkteikning

Hvaleyraarbraut 32, Hafnarfirði

Strendingur ehf. Verkfæðisgjafi Faxlagarsta 13-15 - 110 Hafnarfirður Sími 595 5643, Fax 565 5643 strendingur@strendingur.is	Burðarþol þak 2/2	Teknið / Höfundur
	Daga 26.11.2010	JW/SG
Sigurður Guðmundsson Kt. 180063-7599	Málkvarð 1:50	Númer teikningar 208
Samráðgjafi		Bláddráttur A1