


Nýjustu breytingar sjá ský

Skýringar sjá teikningu nr.200

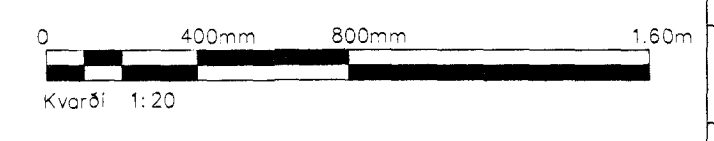

V:\Hvaleyrarbraut 32\Undirstöður.dwg

C	Snið E breytt	HDM	01.06.12
B	Snið E bætt við	HDM	12.12.2011
A	St sk list og vatnslásur og halla á plötu sjá ský	HDM	04.04.2011
Útg.	Breytingar	Höfundur	Daga

Verkefning

Hvaleyrarbraut 32, Hafnarfirði

Strendingur ehf. Verkfæðipjónusta Pósthóla 9-15 - 105 Hafnarfirði Sími 969 5649, Fax 969 5647 strendingur@strendingur.is	Burðarþol Snið	Daga 26.11.2010	Teknið / höfundur af JW/SG
Skýringar Snið Sími 969 5649, Fax 969 5647 strendingur@strendingur.is	Maikvarði 1:50	Númer teikningar 209	Bláskráð A1