Samþykkt þann
17 FEB 2011
Byggingarfulltrúinn í Hafnarfirði
F.h. Hrólfur S. Gunnlaugsson

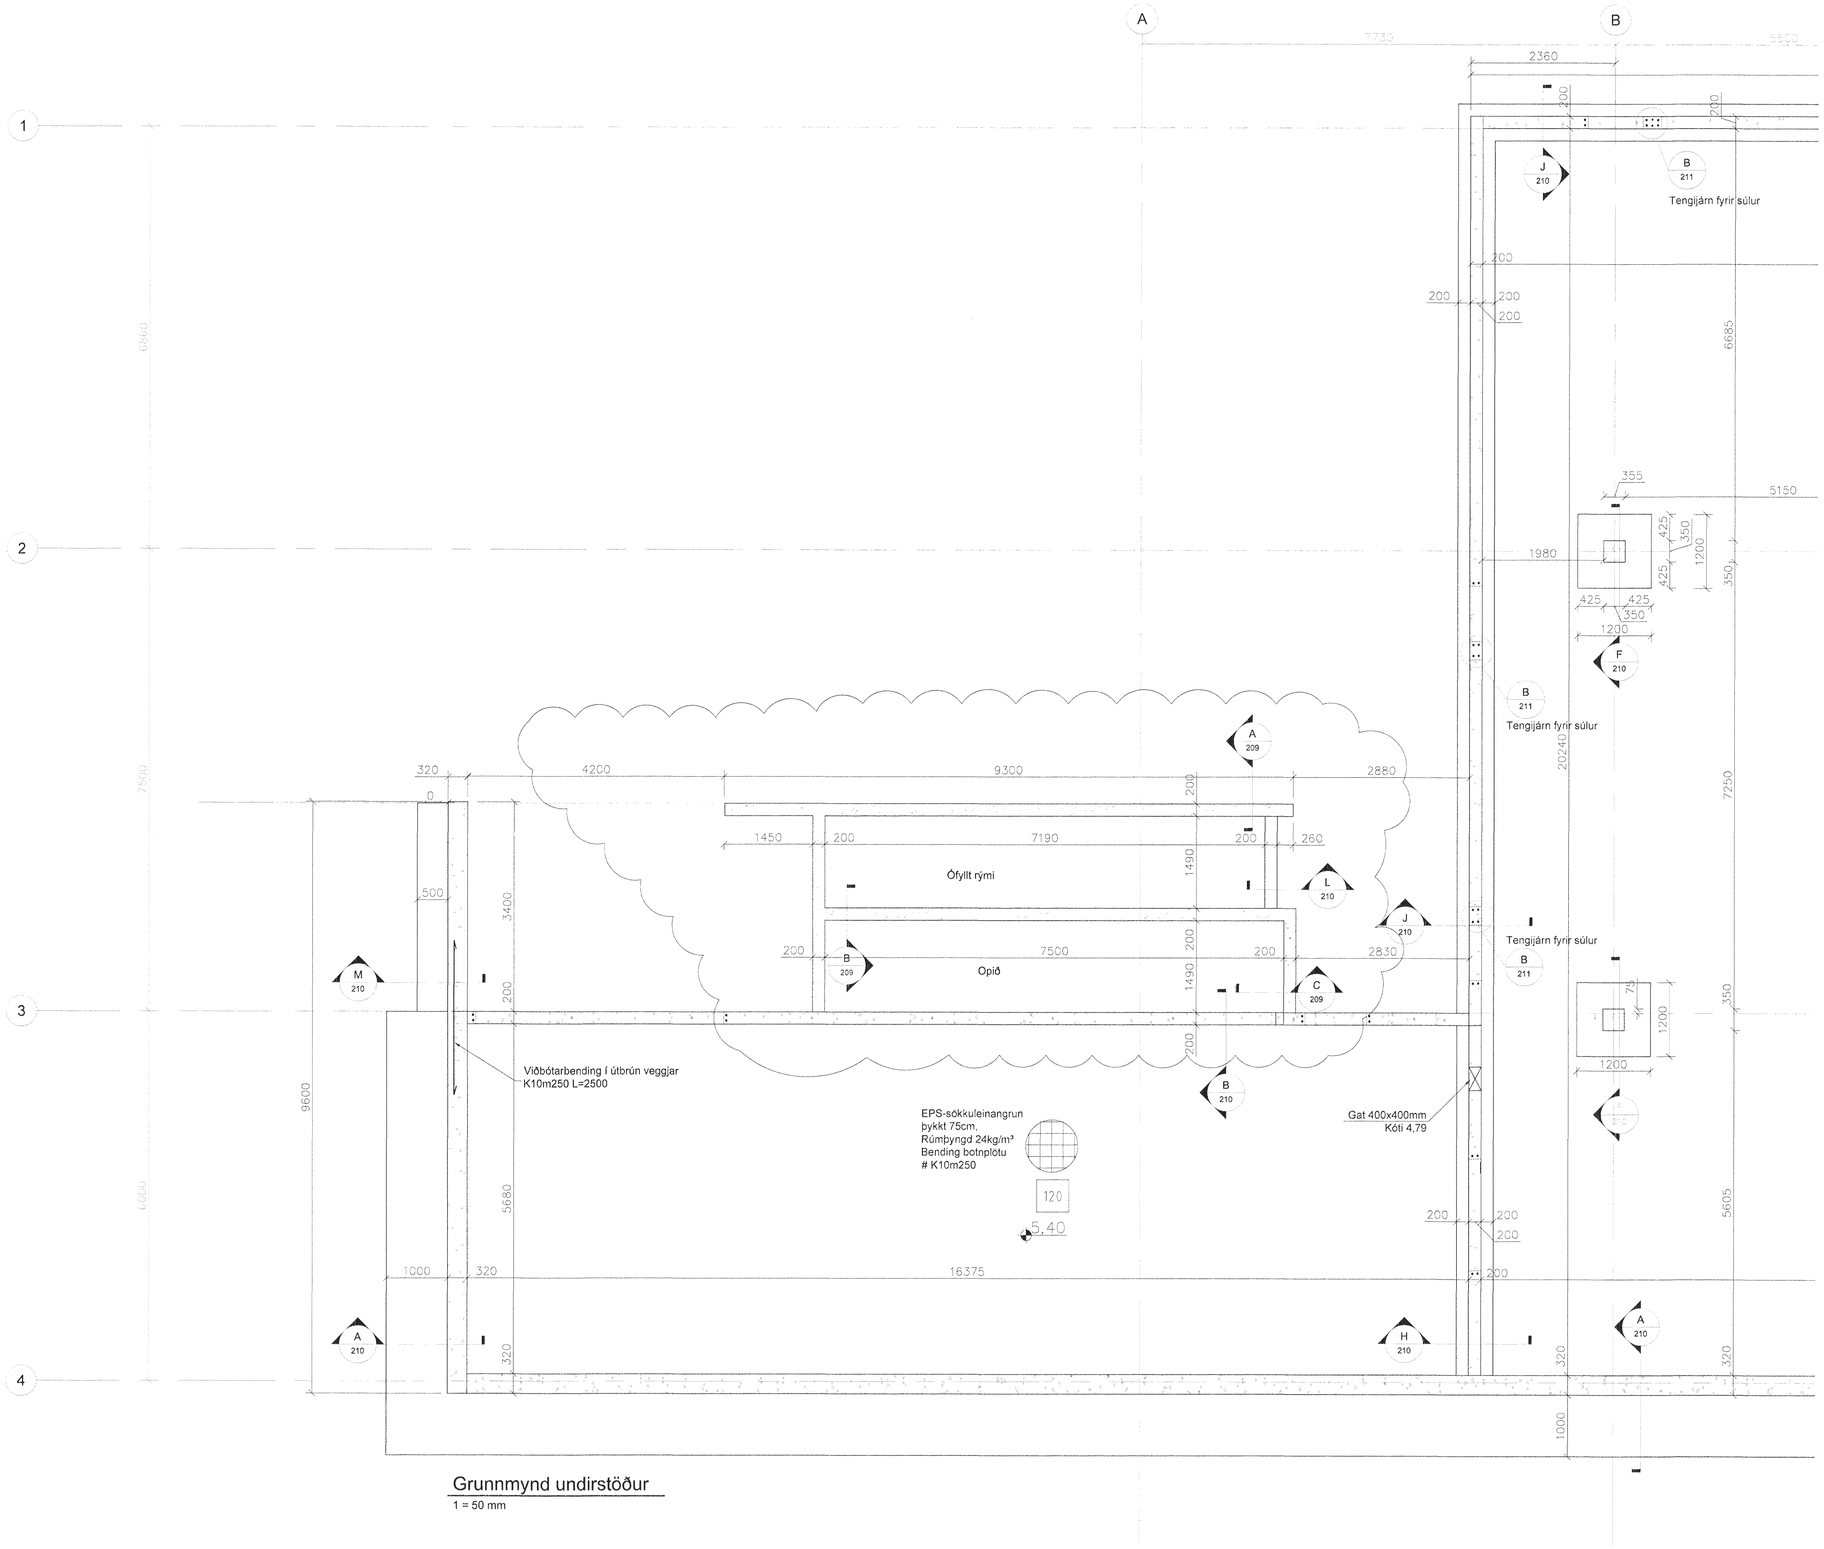

Grunnmynd undirstöður

1 = 50 mm

Kóti á götum er neðri brún gata

Skýringar sjá teikningu nr.200

0 1 2 4m

Kvarði 1:50

Nýjustu breytingar sjá ský

Útg.	Breytingar	Hönnuður	Dags
A	Málsetning kringum stiga	SG	26.01.2011

Verkteikning

Hvaleyrarbraut 32, Hafnarfirði

Strendingur ehf.
Verkfræðiþjónusta
Fjarðargata 13-15 – 220 Hafnarfjörður
sími 565 5648, fax 565 5641
strendingur@strendingur.is
Hönnuður Sigurður Guðmundsson kt. 191083-7599

Burðarþol
Undirstöður 3/3

Dags 26.11.2010

Teiknað / Hannað af JW/SG

Samsteypt grunnur

Málkvarði 1:50

Númer teikningar 203

Blaðstærð A1

V:\Hvaleyrarbraut 32 - 2010\Undirstöður.dwg