


Grunnmynd plata 1. hæð
 1 = 50 mm

Nýjustu breytingar sjó ský

Skýringar sjá teikningu nr.200

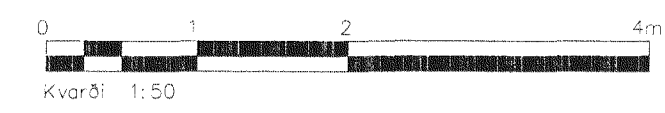

B	Það átti ekki að vera op í vegg	SG	26.01.2011
A	Járnþending lagðarð	SG	03.01.2011
Ótp.	Breytingar	Hönnuðar	Daga

Verkteikning

Sigurður Guðmundsson

Hvaleyrarbraut 32, Hafnarfirði	
Strendingur ehf. Verkfærðisþjónusta Fjarbergsta 19-25 - 220 Hafnarfirður Sími 565 5648 Fax 565 5644	Burðarþol Plata yfir 1. hæð 1/1
Hönnuður: <i>Hilfólfur Pólsen</i> Sígurður Guðmundsson Kt. 101053-7550	Dagur: 26.11.2010
Skemmtun: <i>2005.6.2 - 2007</i>	Teiknað / Tískráð af: JW/SG
