

B	Hurðagöt færð sjá ský	SG	01.01.2011
A	Málsetning sjá ský	SG	26.01.2011
Stg	Breytingar	Hönnuður	Daga


Grunnmynd undirstöður
1 = 50 mm

[Signature]

Verkteikning

Kóti á götum er neðri brún gata

Skýringar sjá teikningu nr.200

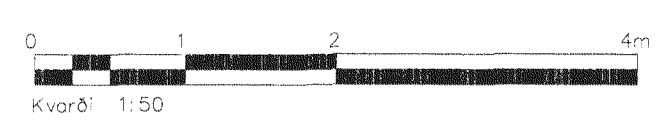

Hvaleyra braut 32, Hafnarfirði		Búðarbol	
Strendingur ehf. Verkfæðipjónustufélag Fjarfangaleið 13-15, 201 Hafnarfirði Sími 565 5648, Fax 565 5641 www.strendingur.is Hönnuður: <i>[Signature]</i> Sigurbur Guðmundsdóttir Kl. 191053-7599		Undirstöður 2/3	
Daga	26.11.2010	Teikn / hönnuð af	JW/SG
Malkvarð	1:50	Númer teikningar	202
Bláskrá			A1