


Samþykkt þann  
**23 SEP 2011**  
 F.R. Ólafur S. Gunnlaugsson

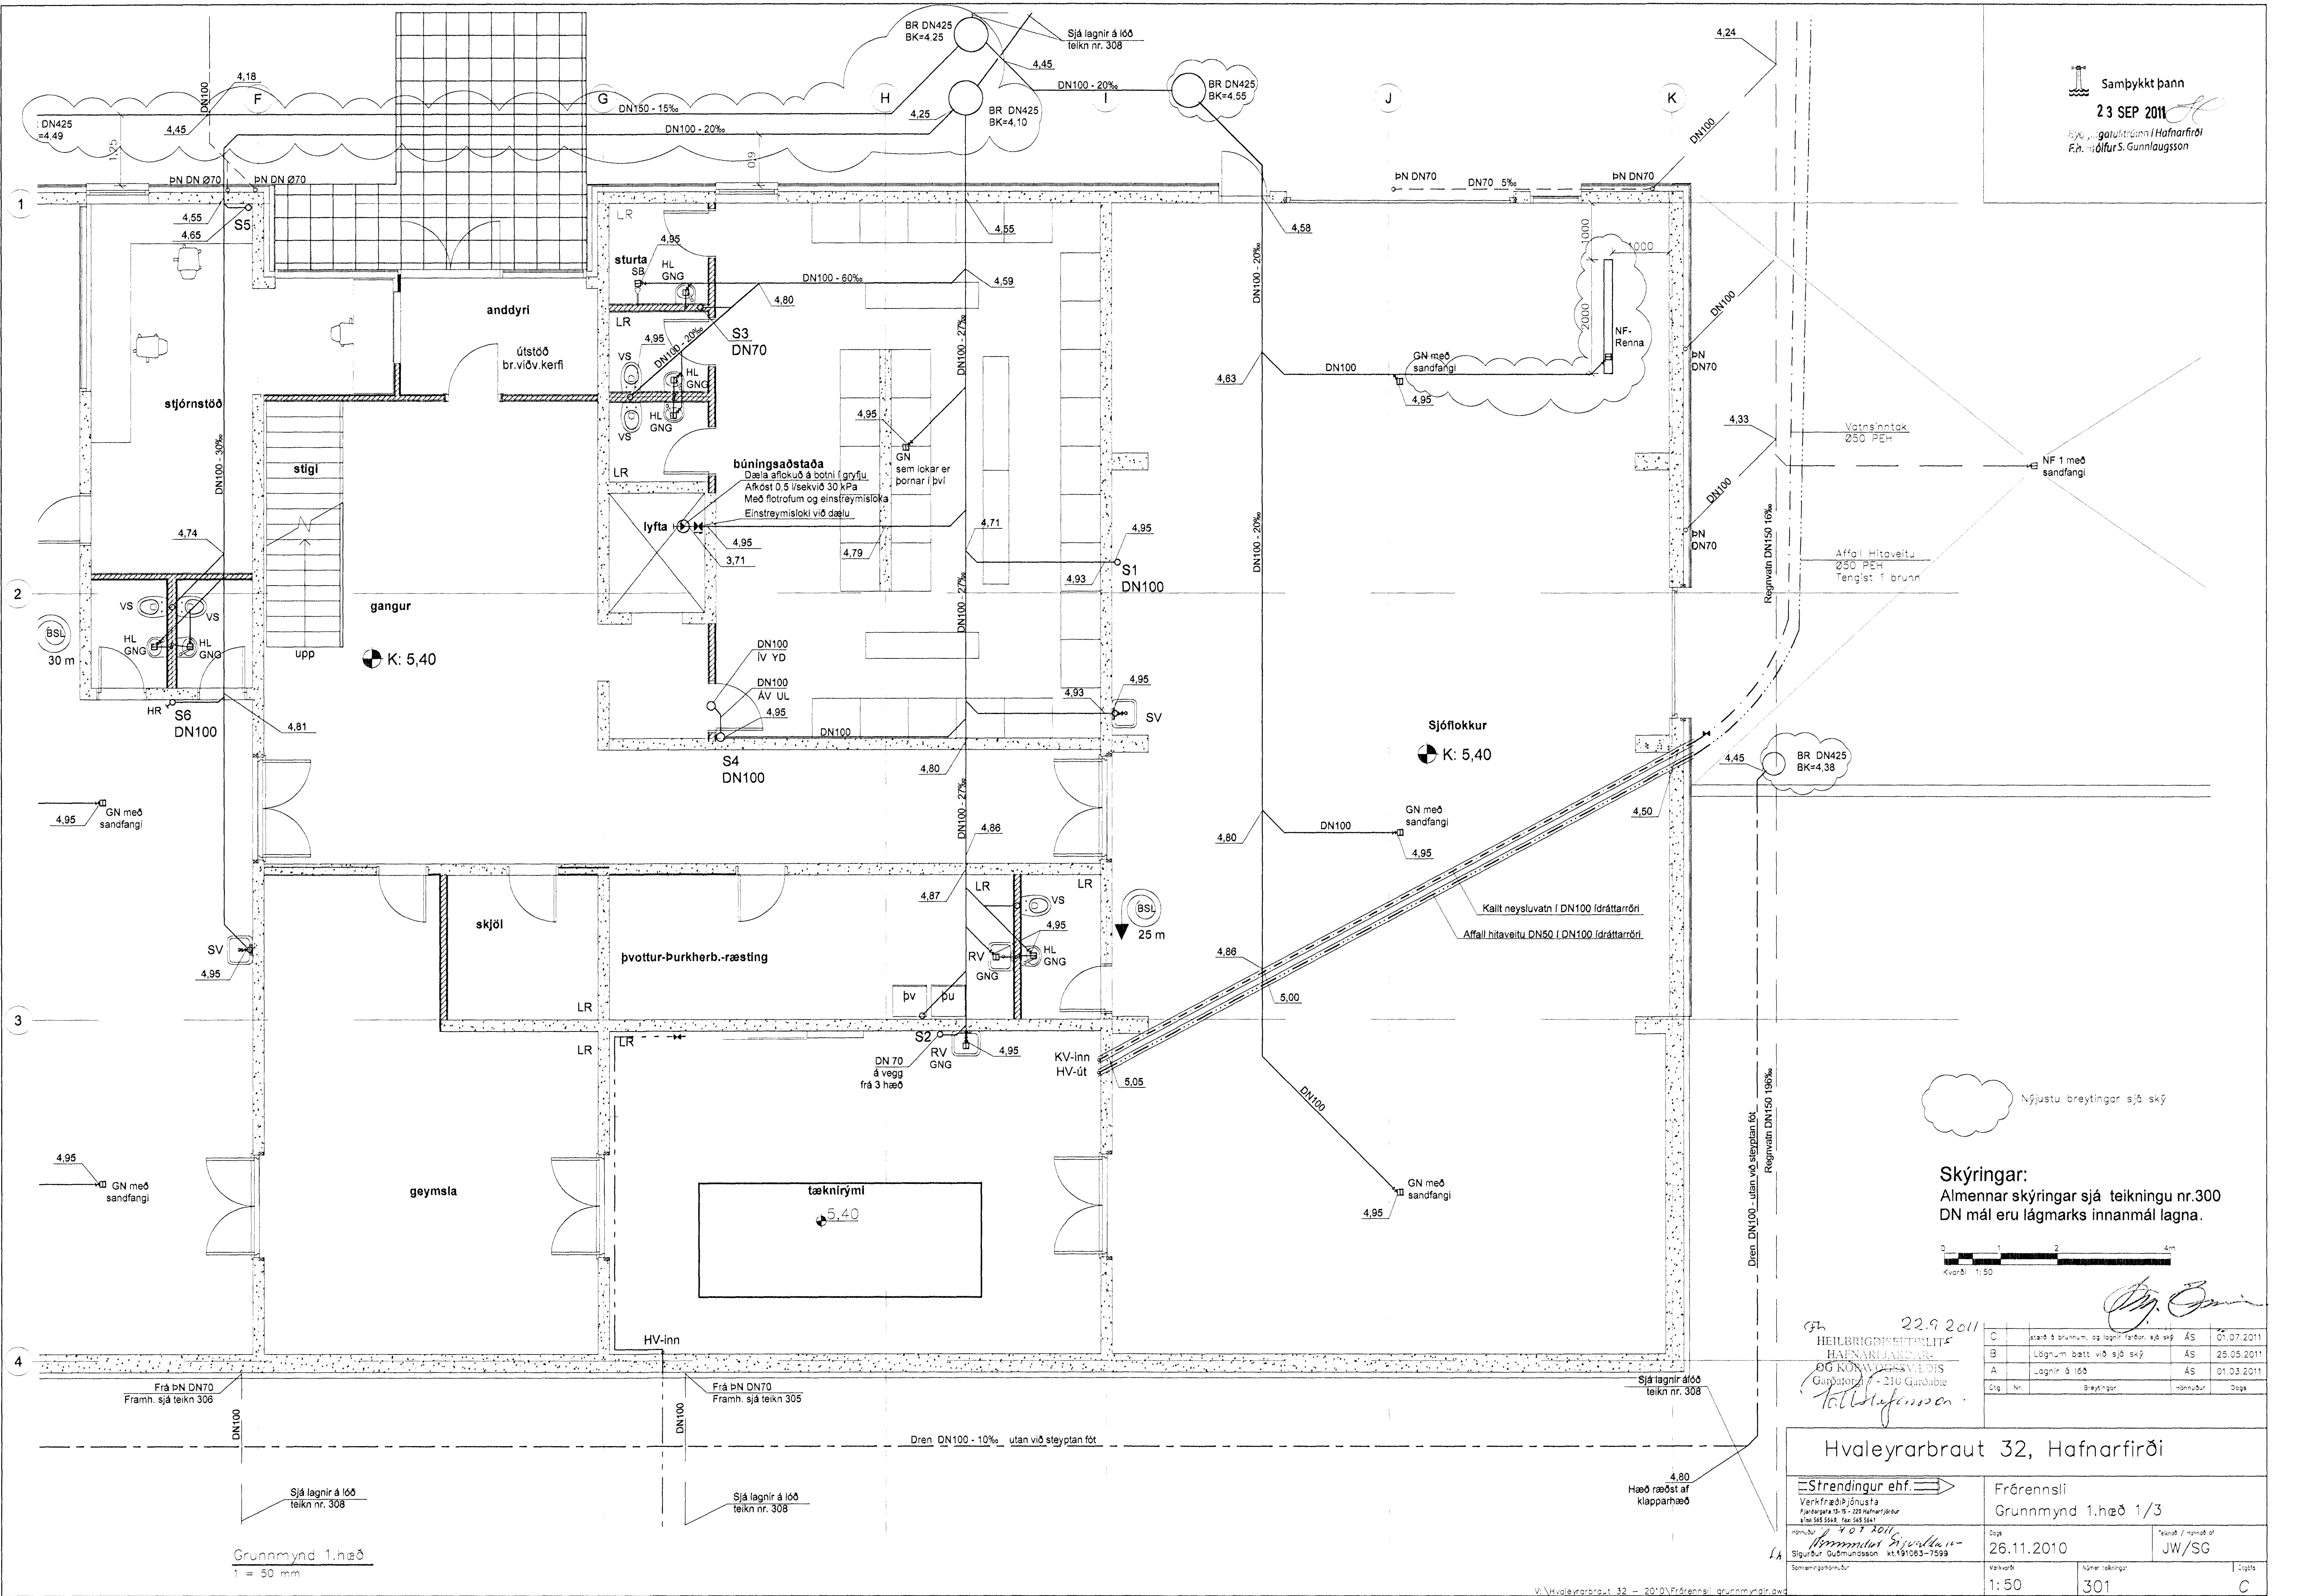

Nýjustu breytingar s/5 ský

**Skýringar:**  
 Almennar skýringar sjá teikningu nr.300  
 DN mál eru lágmarks innanmál lagna.

0 1 2 4m  
 Kvæði 1:50

22.9.2011

HEILBRIGGISEFTIRLIT  
 HAFNARFIRÐI  

Ög. Nr.	Breytingar	Ástæða	Dagur
C	stærð á brunnum, og lagir farbar, sjá ský	AS	01.07.2011
B	Lögnum bætt við sjó ský	AS	25.05.2011
A	Lagnir á lóð	AS	01.03.2011

Hvaleyrarbraut 32, Hafnarfirði

Strendingur ehf.  
 Sími 565 5549, Fax 565 5547

Frérensli  
 Grunnmynd 1.hæð 1/3

26.11.2010  


1:50 301 C

Grunnmynd 1.hæð  
 1 = 50 mm