

Dren. DN100 - 15‰ utan við steyptan fót

Nýjustu breytingar sjá ský

Skýringar:
 Almennar skýringar sjá teikningu nr.300
 DN mál eru lágmarks innanmál lagna.

22.9.2011

HEILBRIGÐISEFTIRLITIS
 Erlingur S. Gunnlaugsson


Stig	Ar	Breytingar	Höfundur	Dagur
C		Stærð 5 brunn, sjá ský	AS	01.07.2011
B		Lögnum bætt við sjá ský	AS	25.05.2011
A		Lagnir á íð	AS	01.03.2011

Verkteikning

Hvaleyrarbraut 32, Hafnarfirði

Strendingur ehf. Verkfæðisgjafi Fjarðargata 13-15 - 210 Hafnarfirður Sími 565 5649 Fax 565 5641	Frérennslí Grunnmynd 1.hæð 3/3
Dagur 26.11.2010	Teiknað / höfundur JW/SG
Skala 1:50	Númer teikningar 303
	Útgáfa C

Grunnmynd 1.hæð
 1 = 50 mm

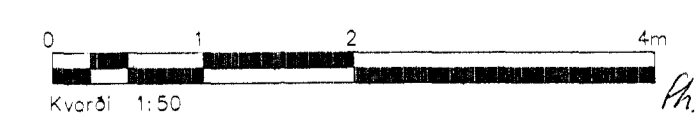

V:\Hvaleyrarbraut_32 - 2010\Frérennslí grunnmyndir.dwg