


Samþykkt þann
23 SEP 2011
 Sýnir: gátturinn í Hafnarfirði
 F.Ö. Ólafur S. Gunnlaugsson

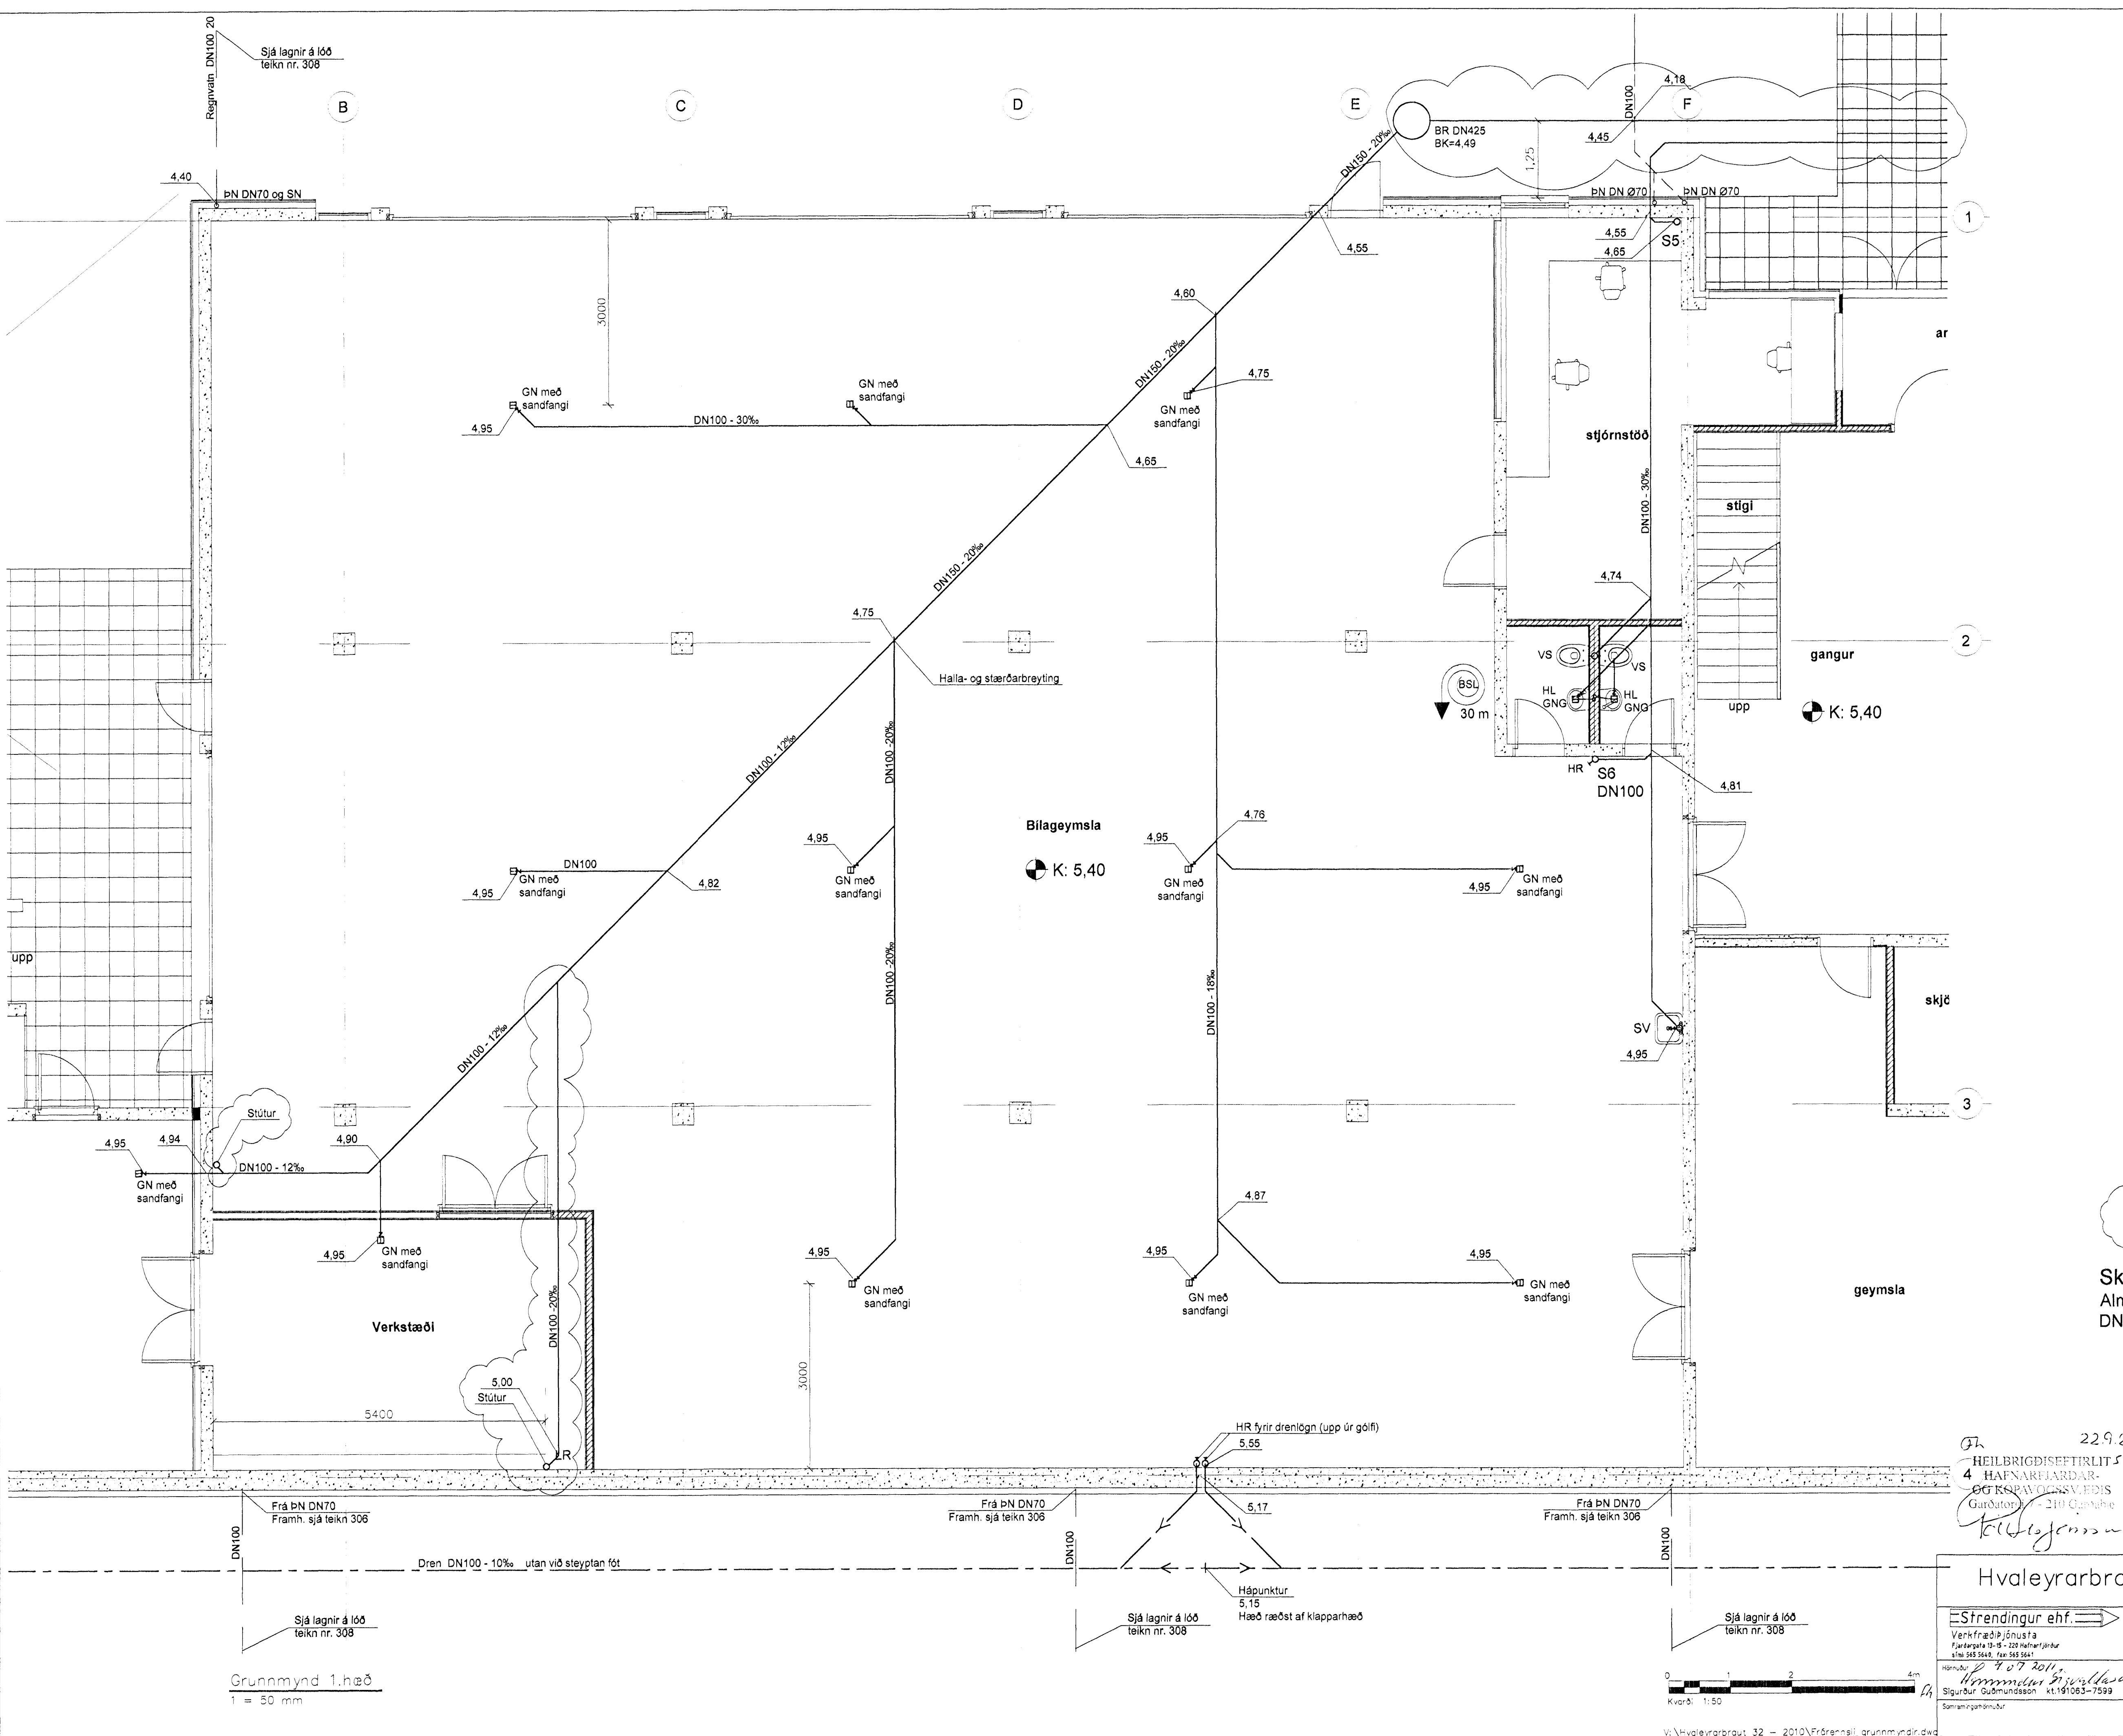

Nýjustu breytingar sjá ský

Skýringar:
 Almennar skýringar sjá teikningu nr.300
 DN mál eru lágmarks innanmál lagna.

[Handwritten signature]

22.9.2011
 HEILBRIGDISEFTIRLIT
 4 HAFNARFJARDAR-
 OG KSPAVALNSVEÐIS
 GARDIÖR 210 GARNABE
 K. Gunnlaugsson

Stig	Nr.	Breytingar	Dagur
C		stærð á brunni, sjá ský	AS 01.07.2011
B		Lögnum batt við sjá ský	AS 25.05.2011
A		Lögnir á lóð	AS 01.03.2011

Hvaleyrarbraut 32, Hafnarfirði

Strendingur ehf.
 Verkfræðisþjónusta
 Sími 565 5640, Fax 565 5641


Höfundur: 4.07.2011
 Samráðgjafi: [Signature]

Frérennsli
 Grunnmynd 1.hæð 2/3

Daga: 26.11.2010
 Talaðir / Notaðir: JW/SG

Mökkvæð: 1:50
 Númer teikningar: 302
 Blaðnúmer: C

Grunnmynd 1.hæð
 1 = 50 mm

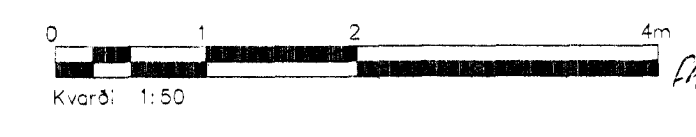

V:\Hvaleyrarbraut_32 - 2010\Frerennsli grunnmyndir.dwg