


Lónsoraut

Sand og olluskilla
 Lágmarksstærð NS 4.0
 Gard 2 sem bolir umferð
 þungra okutækja og með
 viðvörðun samkv. reglugerð.
 Renniskóti inn og
 útstræmis er ~4.20

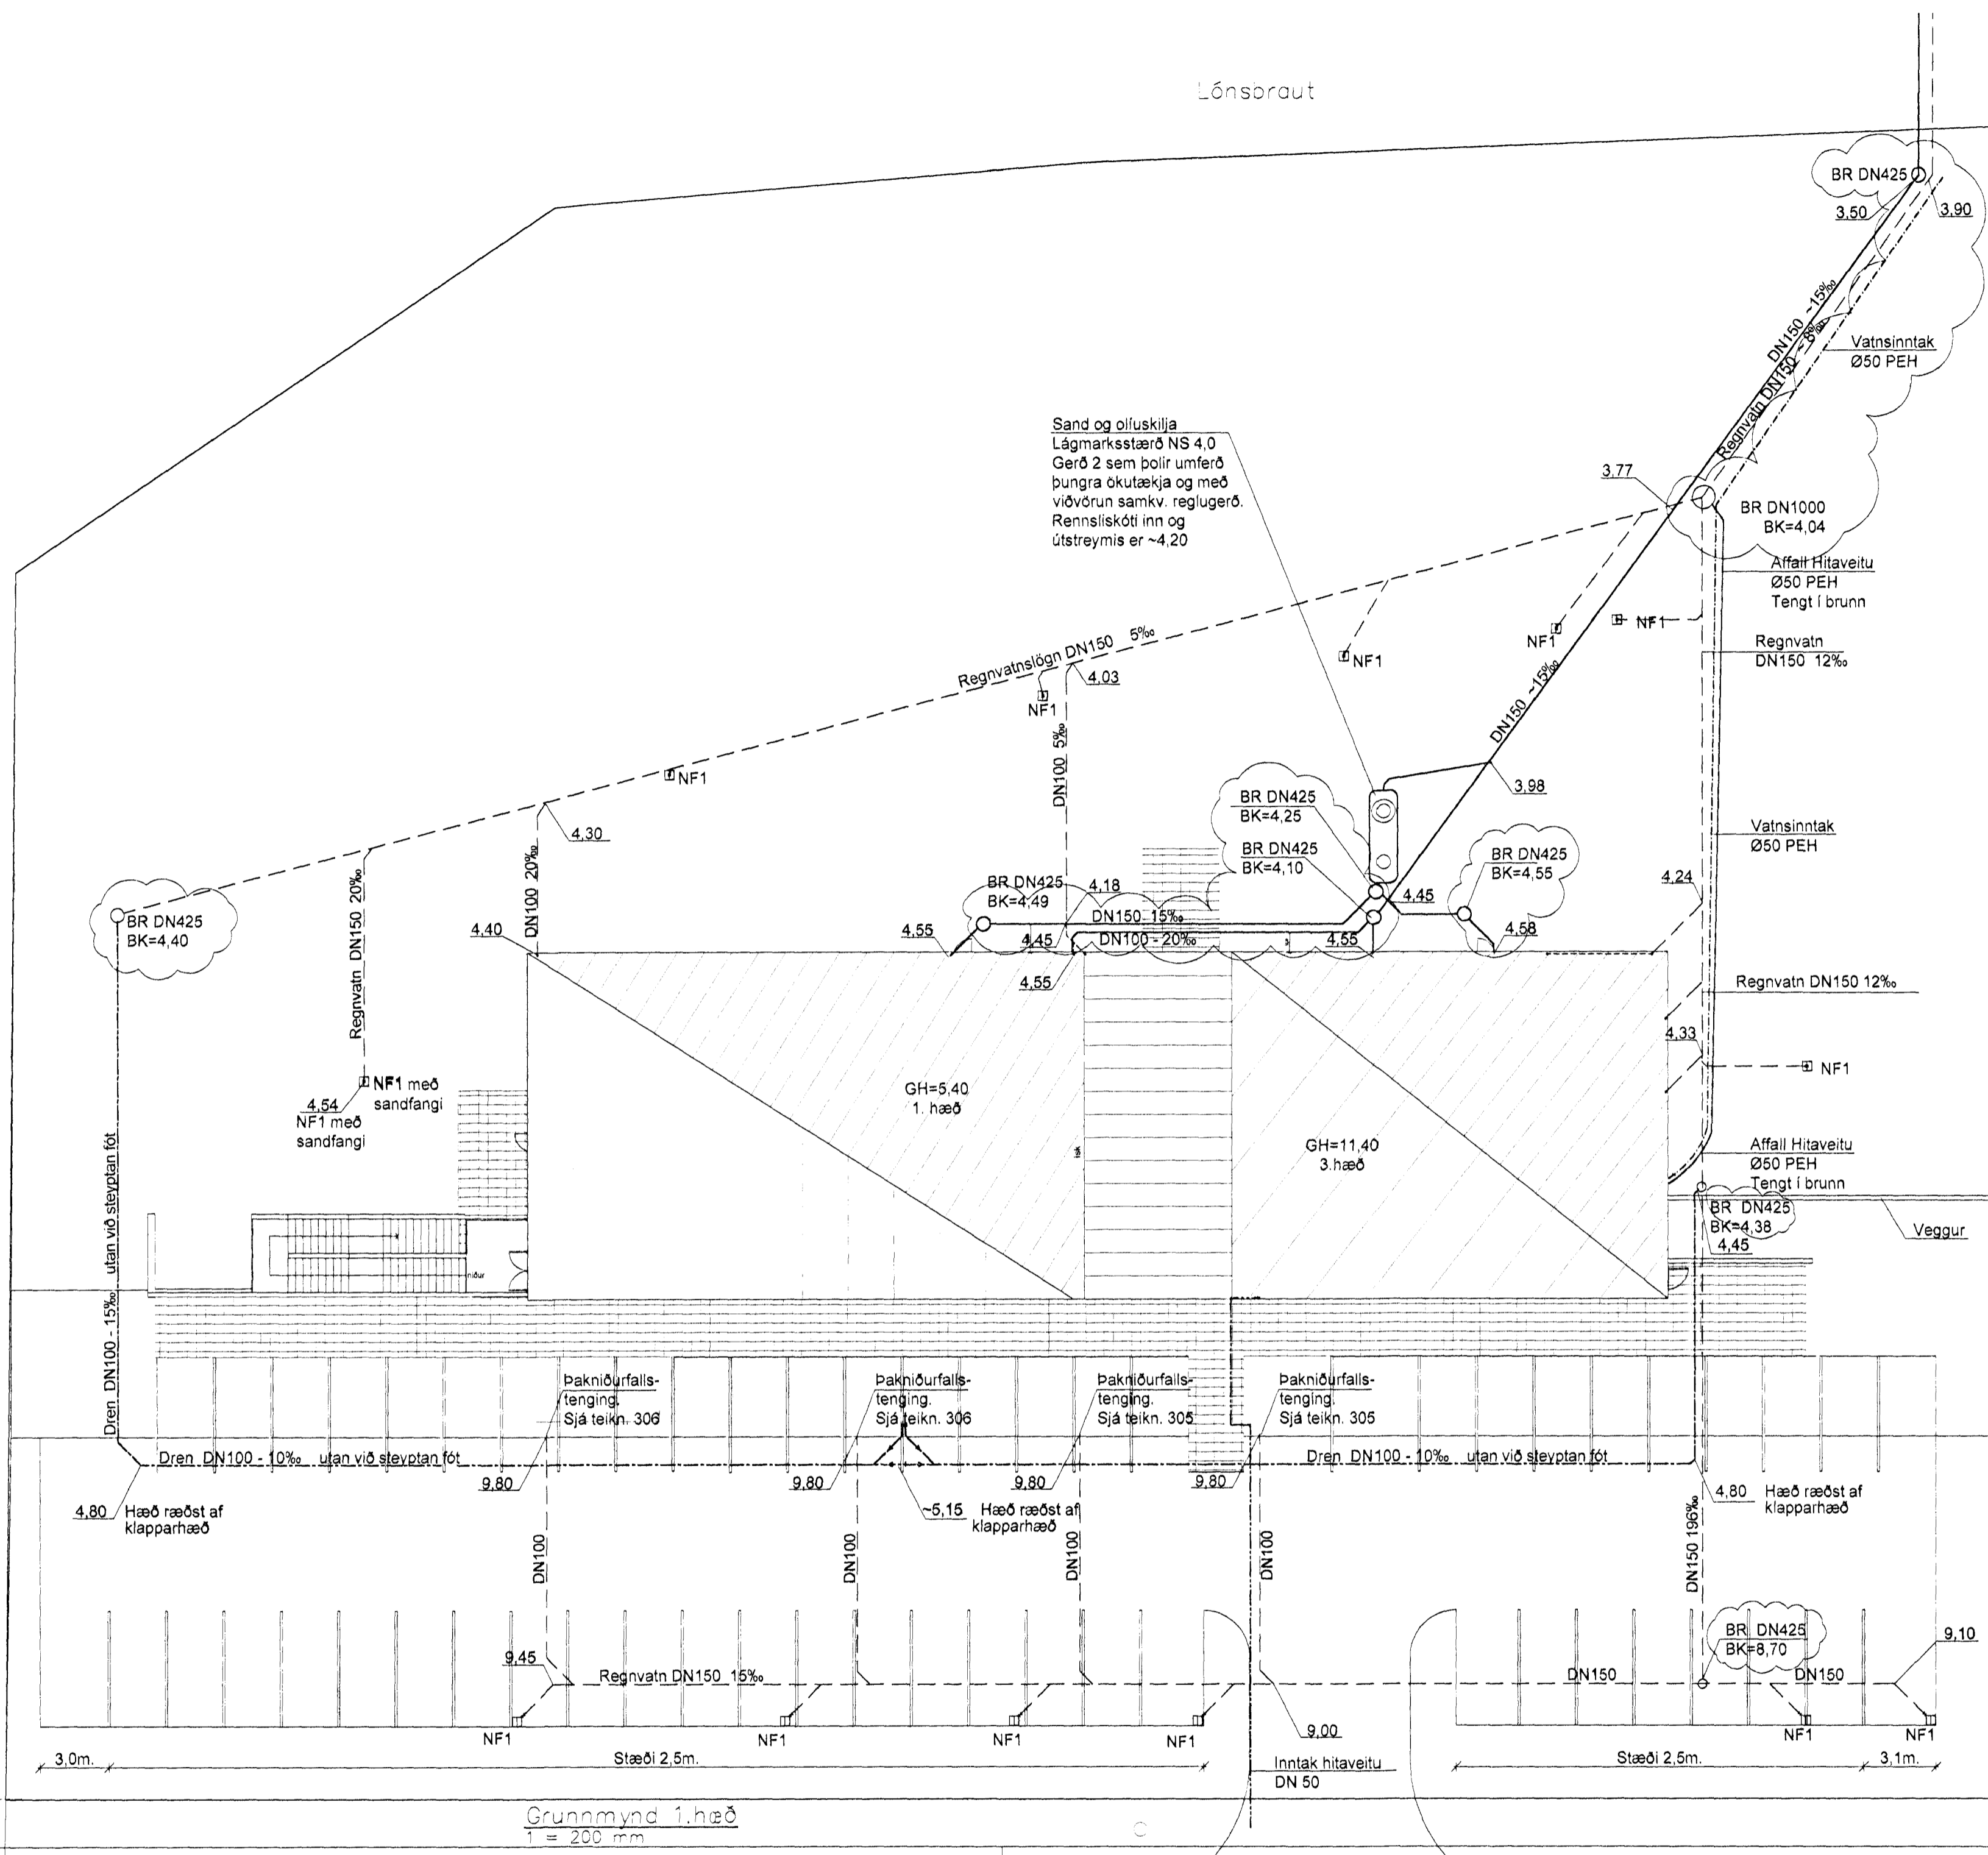


GK=10,80 (30)

Grunnmynd 1.hæð
 1 = 200 mm

HVALEYRARBRAUT

Nýjustu breytingar sjá ský

Skýringar:
 Almennar skýringar sjá teikningu nr.300
 DN mál eru lágmarks innanmál lagna.
 Brunnar utan húss skulu þola umferð.

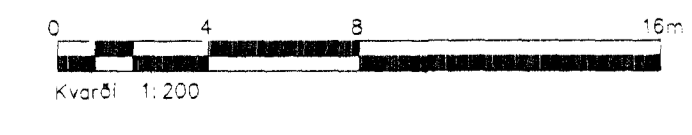

22.9.2011

HEILBRIGÐISEFFRILITS
 HAFNARFJARDAR-
 OG RÖPVAÐSVEIÐIS
 Garðabætur - 210 Garðabæ

Verkefning

Hvaleyrarbraut 32, Hafnarfirði

Frérennslí
 Laginir á 160 og afstöðumynd

Strendingur ehf.
 Verkefniþjónusta
 Pósthóla 7-9 - 220 Hafnarfjörður
 Sími 365 5640 Fax 365 5641

22.9.2011
 Sigrún Guðmundsson kt.191083-7599

| | | | |
|------|--|------------|-------------------|
| B | Stærð 3 brunna og laginir á 160 og afstöðumynd | AS | 01.07.2011 |
| A | Laginir á 160 | AS | 01.03.2011 |
| Stig | nr. | Breytingar | Höfundur Dagur |

26.11.2010
 1:200
 308
 JW/SG
 B