


Sampykkt bann

04 JUL 2011

Bygginguáritunin í Hafnarfirði
F.h. Hólar S. Gunnlaugsson

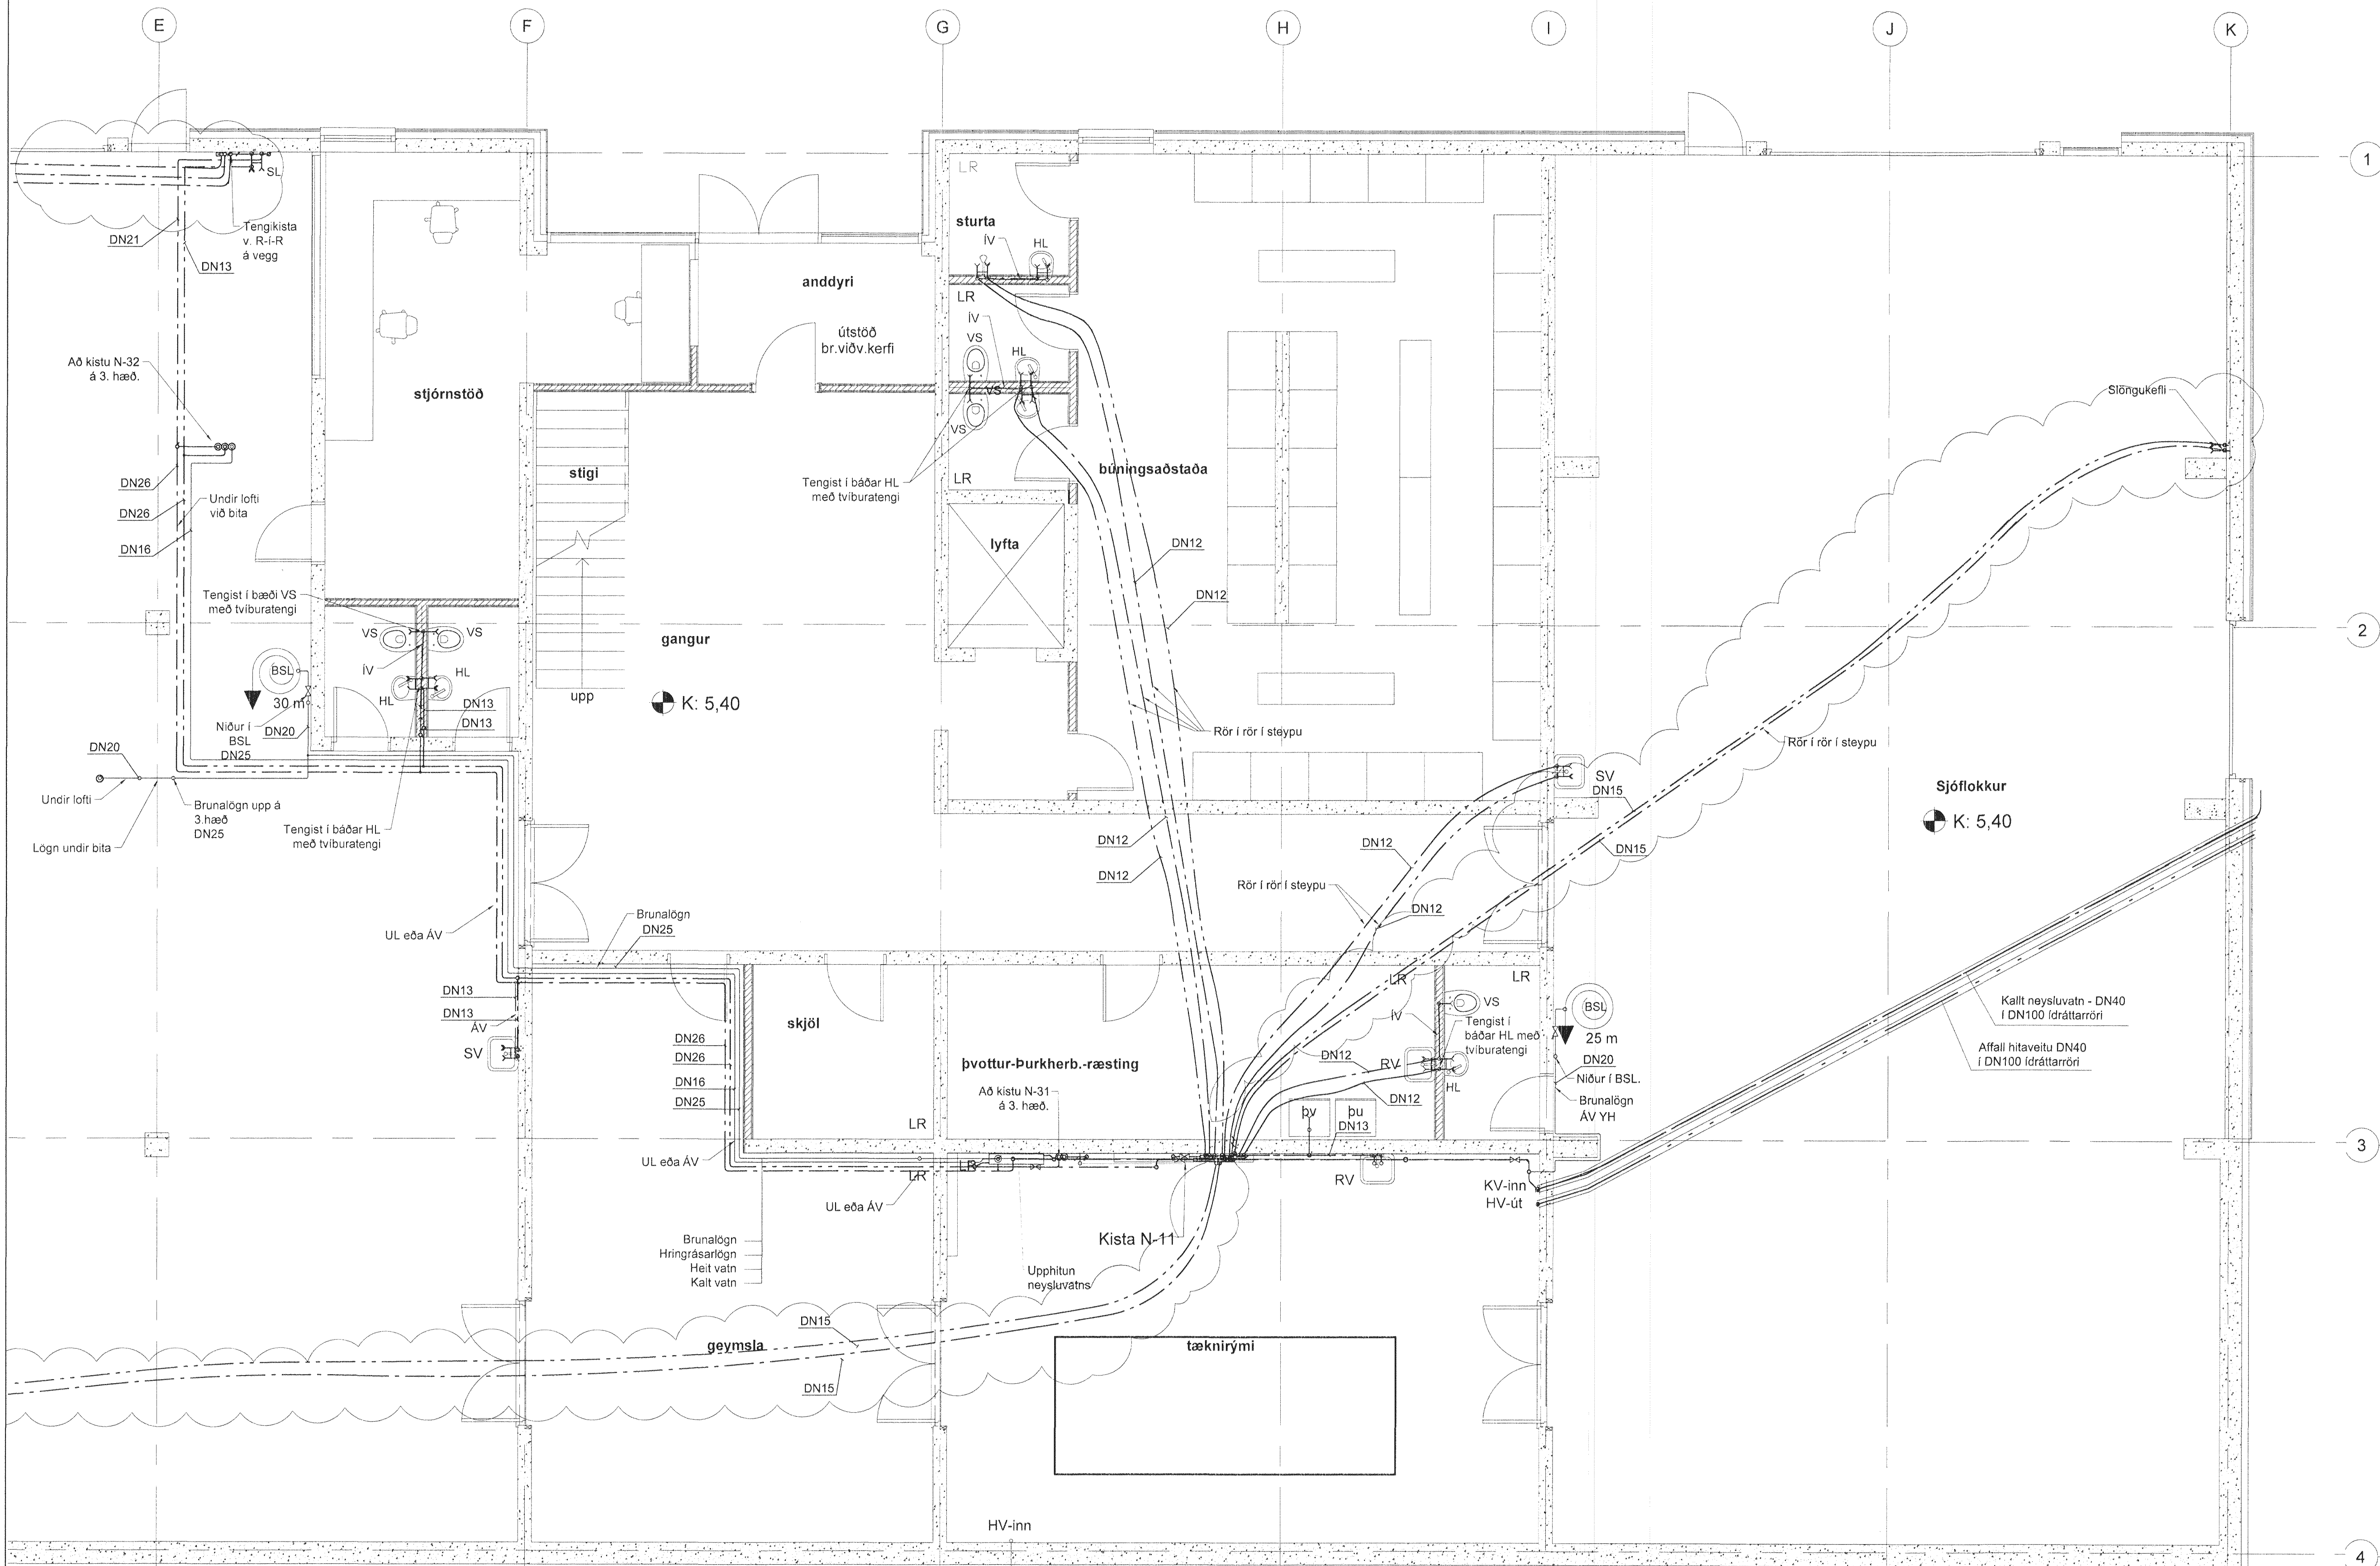

Skýringar:
Almennar skýringar sjá teikningu nr.300
DN mál eru lágmarks innanmál lagna.
Tengigrindur sjá teikn. nr.330

Nýjustu breytingar sjá ský

A	Lögnum bætt við sjá ský	AS	25.05.2011
Ög	Nr.	Breytingar	Höfundur Daga

Verkteikning

Hvaleyrarbraut 32, Hafnarfirði

Strengingur ehf.
Verkfæðipjónusta
Fjarbergata 13-15 - 220 Hafnarfjörður
Sími 965 5643 Fax 965 5644

Neysluvatnslögn
Grunnmynd 1.hæð 1/2


26.11.2010

26.11.2010

26.11.2010

310

A

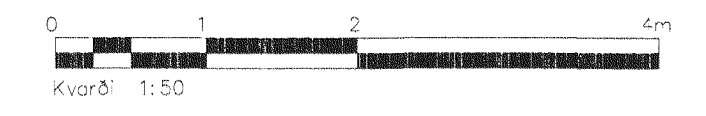

V:\Hvaleyrarbraut 32 - 2010\Neysluvatn grunnmynd 1.hæð.dwg