


Samþykkt þann
 04 JUL 2011
 Hraðgjafi: S. Gunnlaugsson

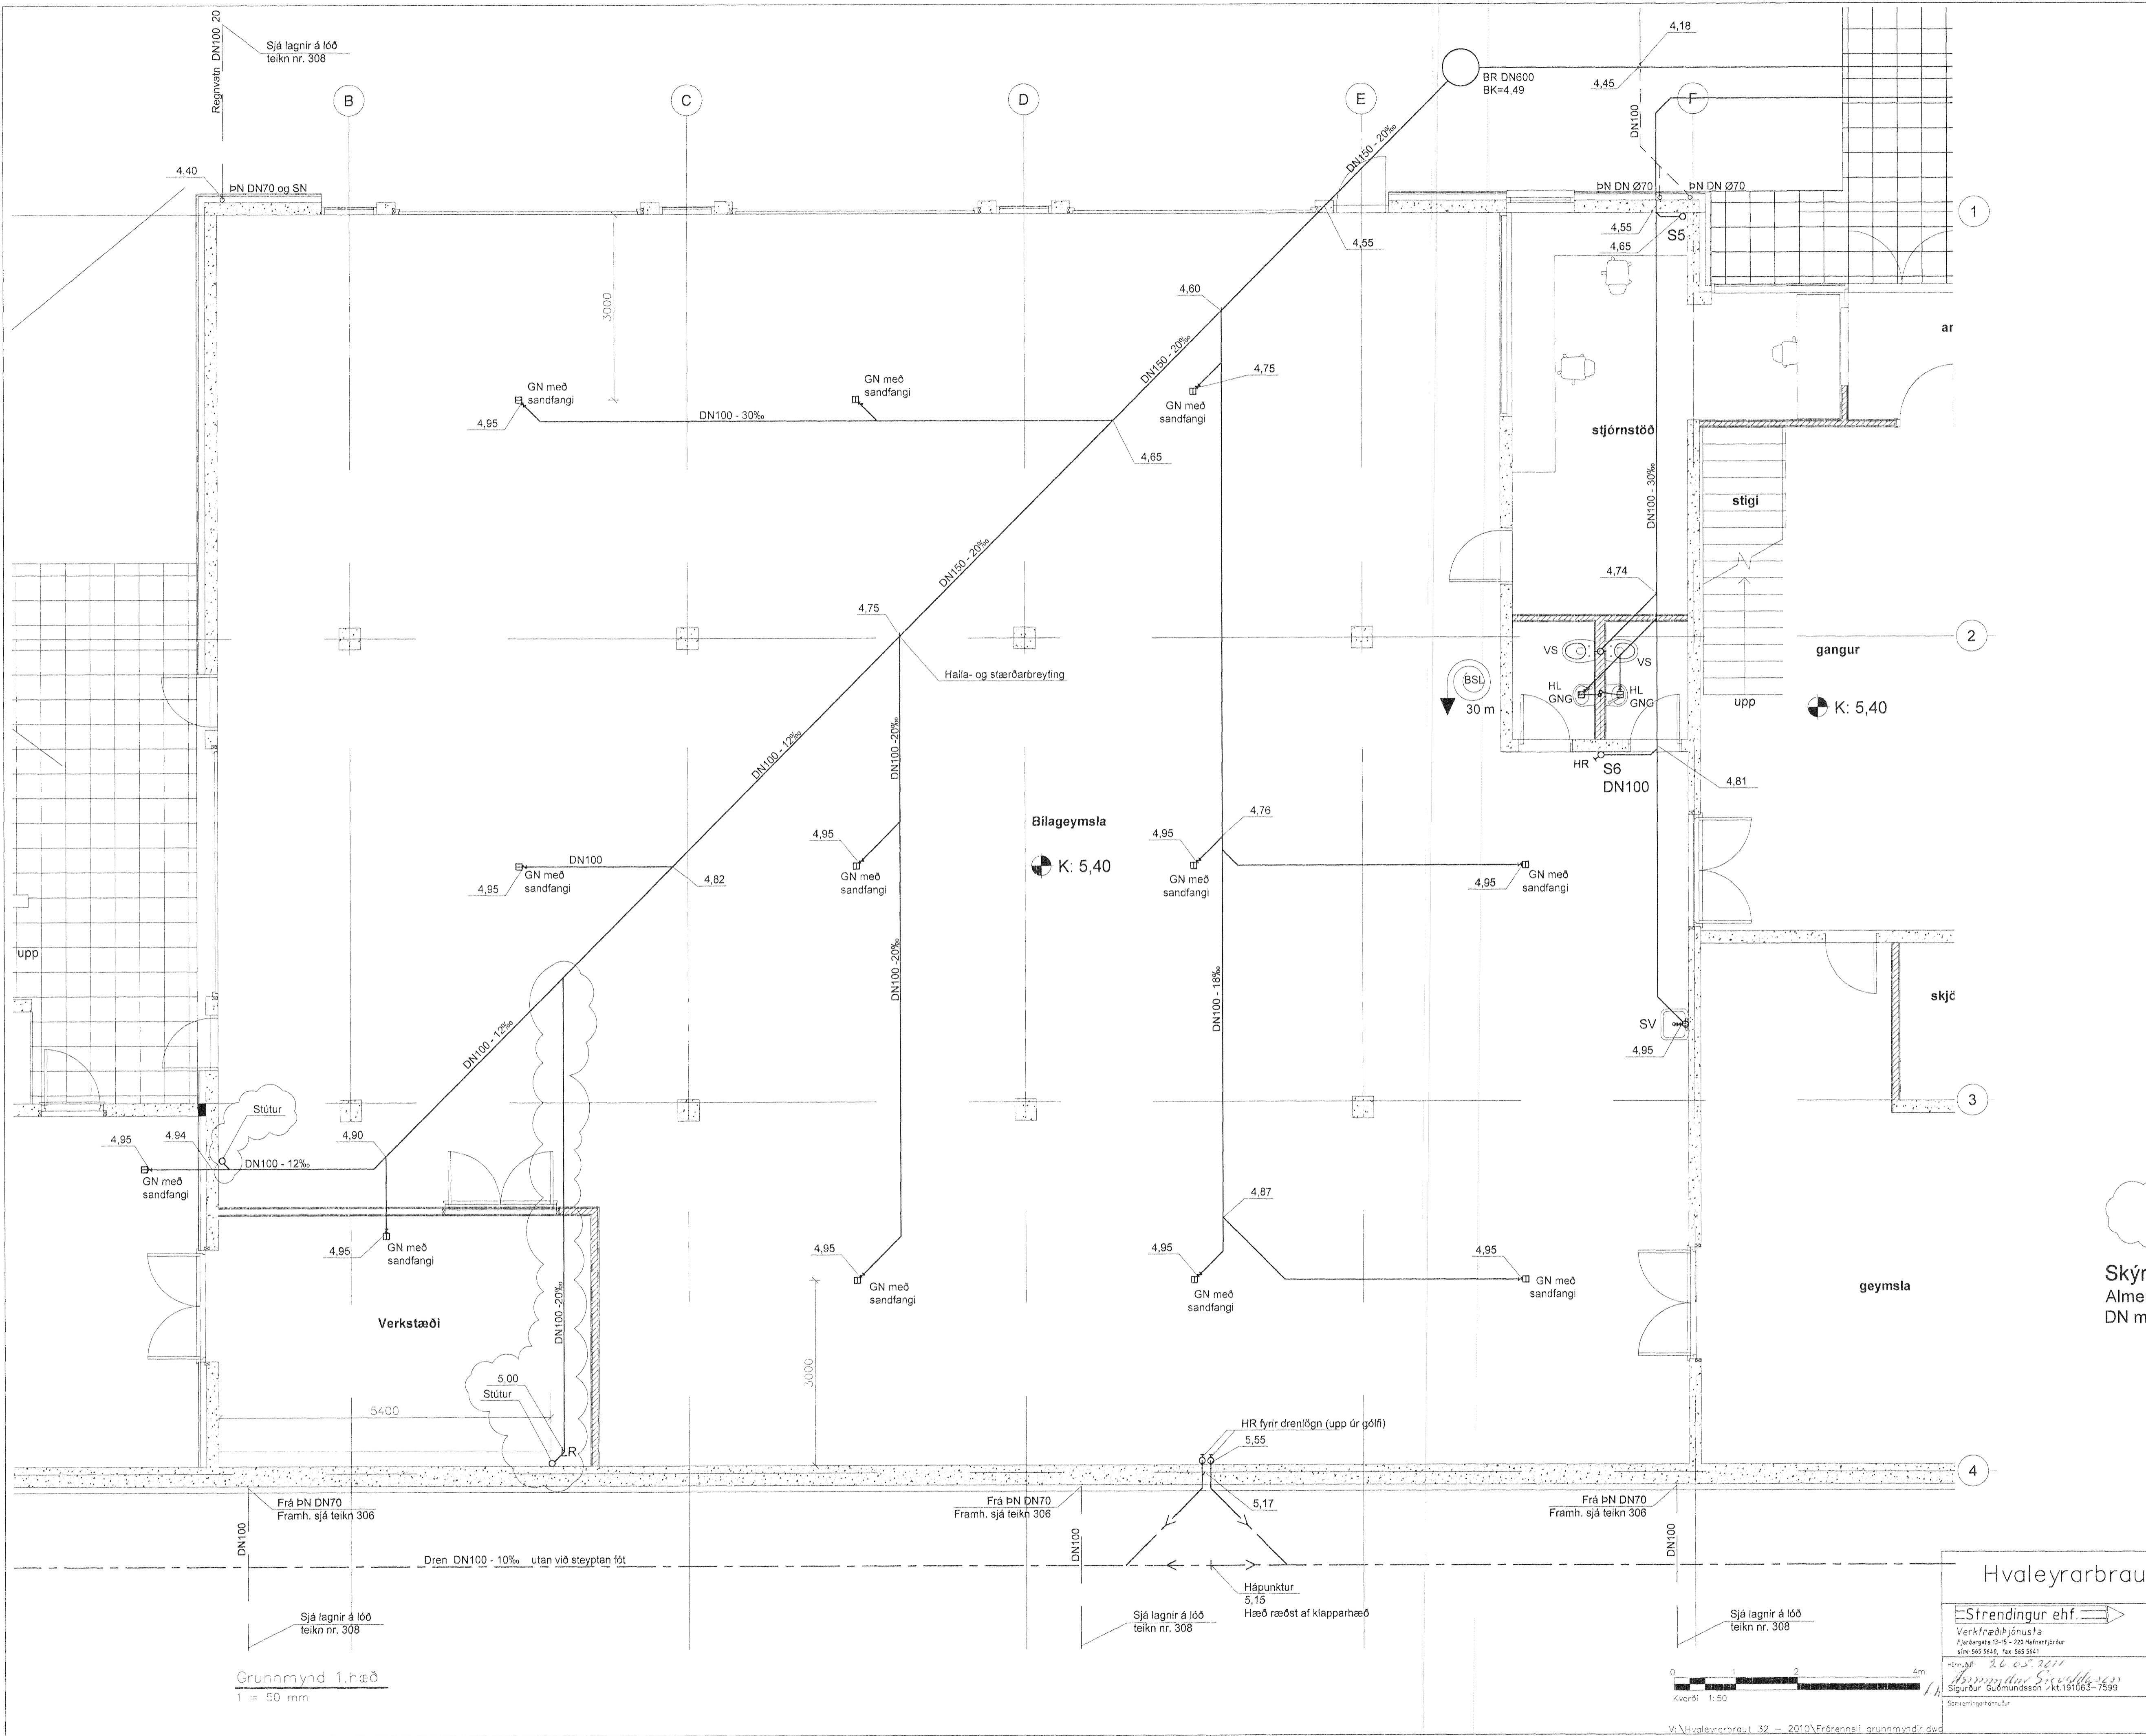

Nýjustu breytingar sjá ský
Skýringar:
 Almennar skýringar sjá teikningu nr.300
 DN mál eru lágmarks innanmál lagna.

B	Lögnum bætt við sjö skj	AS	25.05.2011
A	Lagnir á lóð	AS	01.03.2011
Ög	Nr.	Breytingar	Höfundur
Verkteikning			

Hvaleyrarbraut 32, Hafnarfirði

Strendingur ehf. Verkfræðingafélagið Fjarðargata 13-15 - 220 Hafnarfjörður Sími: 565 5640, Fax: 565 5641 Höfundur: 26.05.2011 Sigurður Guðmundsson - kt.191563-7599 Símanúmer: 3322	Frórennsli	Teknið / -stímið af
	Grunnmynd 1.hæð 2/3	JW/SG
Dagur	26.11.2010	Skýlingar
Skala	1:50	Númer teikningar
	302	Ögla
		B

Grunnmynd 1.hæð
 1 = 50 mm



V:\Hvaleyrarbraut 32 - 2010\Frórennsli grunnmynd1.dwg