


A	St. sk. listi og vafnslásum og halla á plötu sjá ský	HDM	04.04.2011
Stg.	Breytingar	Höfundur	Dagur

Verkteikning

Nýjustu breytingar sjá ský

Skýringar sjá teikningu nr.200

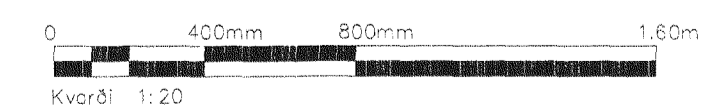

V:\Hvaleyrarbraut 32 - 2010\undirstöður.dwg

Hvaleyrarbraut 32, Hafnarfirði

Strendingur ehf. Verkfæðingum Færðingaleið 33-35 - 220 Hafnarfirði Sími 565 5641, Fax 565 5641 strendingur@strendingur.is	Burðarþol Snið	Dagur 26.11.2010	Textið / Skýringar JW/SG
Sigurður Guðmundsson Kl. 19:083-7289	Skálar 1:50	Númer teikningar 209	Bláttölur A1