

U-lykkja sjá snið E-211  
 Steypufyllt stálsúla ofan á plötu 120x120x8, sjá deilil M/214 nákvæm staðsetning sjá teikn. arkitekta

Bending veggja #K10m250 í báðum brúnum

Filigranplötur nr. 1.1-1.32 Bending K189 bendinet og K10m150 í langgátt plötina

Bending veggja sjá snið A/210

Filigranplötur nr. 1.33 -1.60 Bending K189 bendinet og K12m120 í langgátt plötina

**Grunnmynd plata 2. hæð**  
 1 = 50 mm

A	Viðbótárárn í M-finu í bætt við frá M-finu 1-3	PVG	13.07.11
Dag	Breytingar	Höfundur	Dagur


Verkteikning

Hvaleyrarbraut 32, Hafnarfirði

**Strendingur ehf.**  
 Verkfæðisþjónusta  
 Faxlagarstaða 19-15 - 229 Hafnarfirði  
 Sími 565 5648, Fax 565 5641  
 skid@strendingur.is  

Burðarþol	Plata yfir 2. hæð 1/2
Dagur	26.11.2010
Skýring / Hóttal	JW/SG
Málsvæði	1:50
Númer teikningar	205
Bláttöl	A1

Skýringar sjá teikningu nr.200

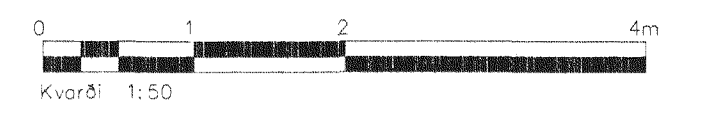

Plata yfir 1 hæð