



Inntök samþykkt 27.12. 1996  
 í h. RAFFEITU HAFNARFJARDAR  
*Albert Músson*

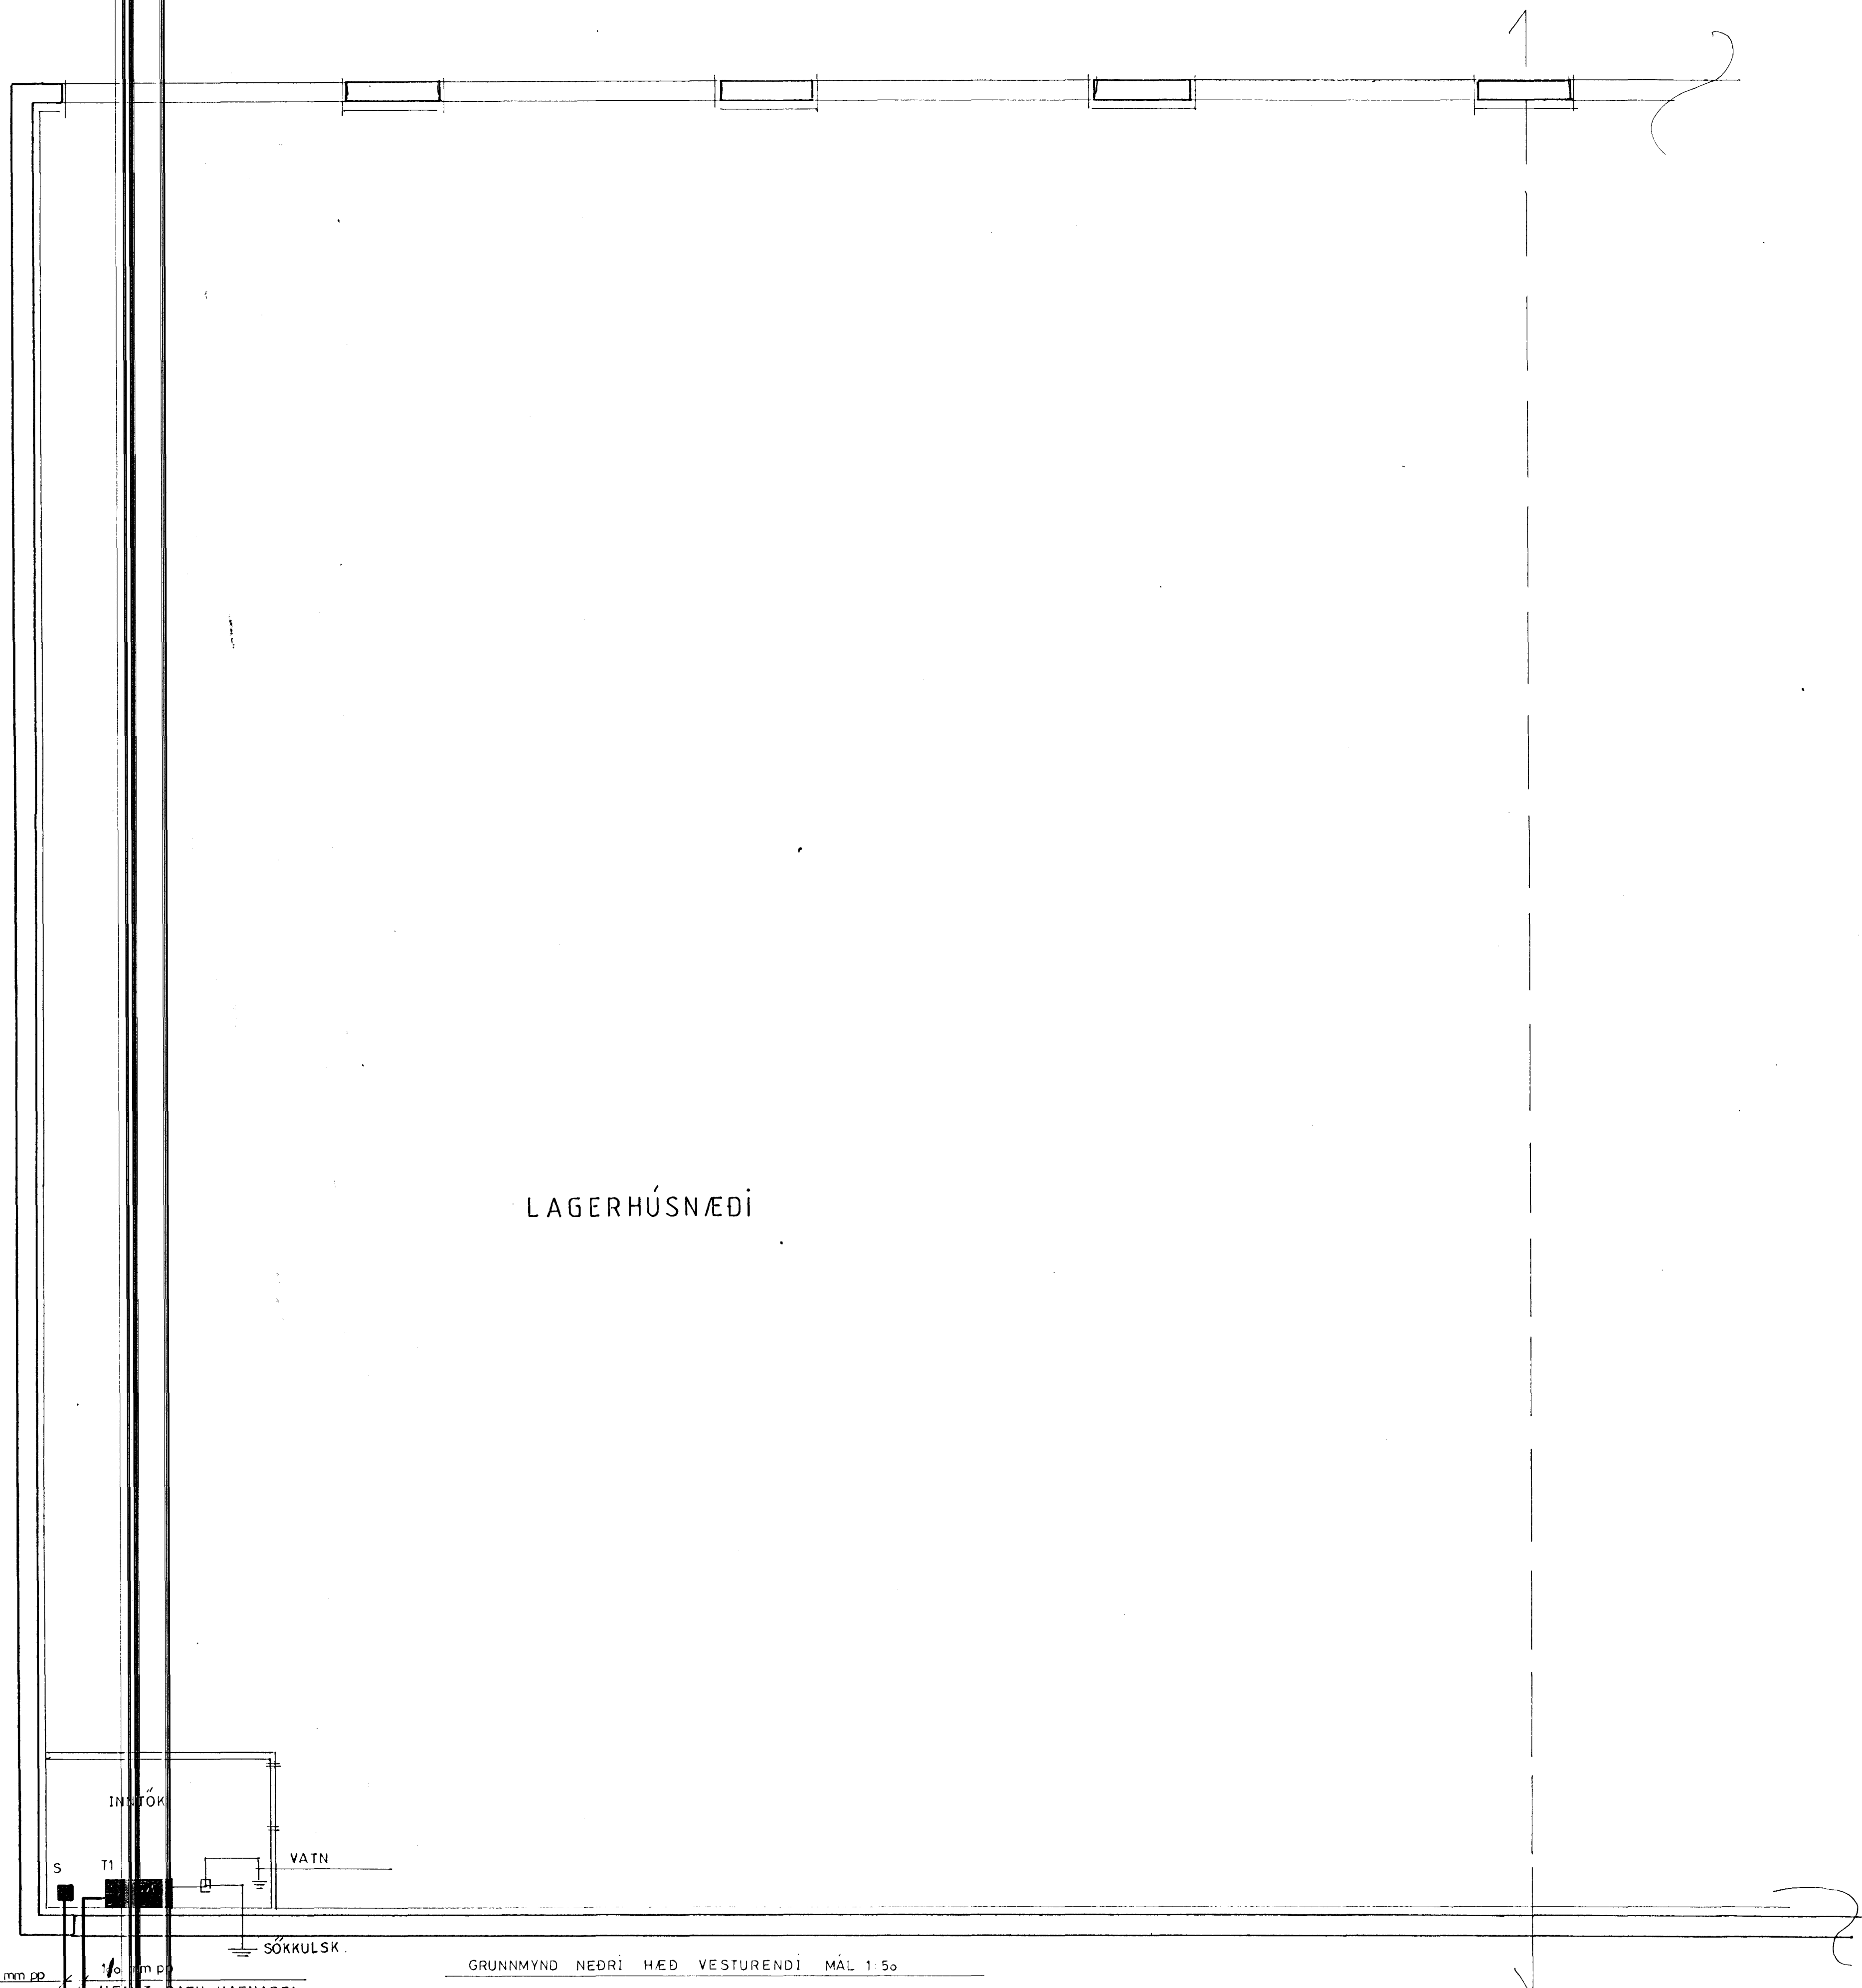

LAGERHÚSNÆÐI

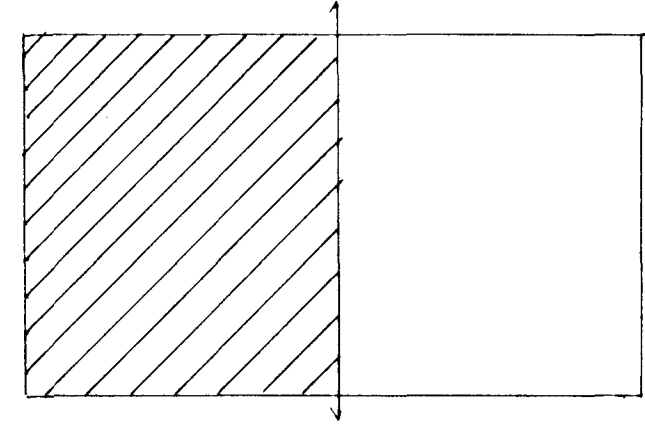

LYKILMYND 1V  
 1. HÆÐ VESTUR

Sími 50 mm pp  
 HEIÐ T. RAFV. HAFNARFJ.  
 GRUNNMYND NEDRI HÆÐ VESTURENDI MÁL 1:50

ÖLL INNTAKSDÖR SKULU  
 HÁGT FYRIR LÖÐAMÖRK.

HVALEYRARBRAUT 39 . HAFNARFJÓRDUR.		MÁL 1:50
<b>RAFLÖGN:</b> HEIÐTAUGARTEIKN.		BLAD / AF 2
HELGI KR. EIRIKSSON RAFLAGNAÐÖNNUN		DAGS 24/8

*Reykjavík, Austri 1996 Alfi Guðlaugsson Sönnuila P. S. 5688-388*

3345