


Samþykkt á fundi bygginga-  
nefndar þ. 11.9.1976  
BYGGINGAFULLTRÚINN  
Í HAFNARFIRÐI  
*Sinnis Sigurdsson*

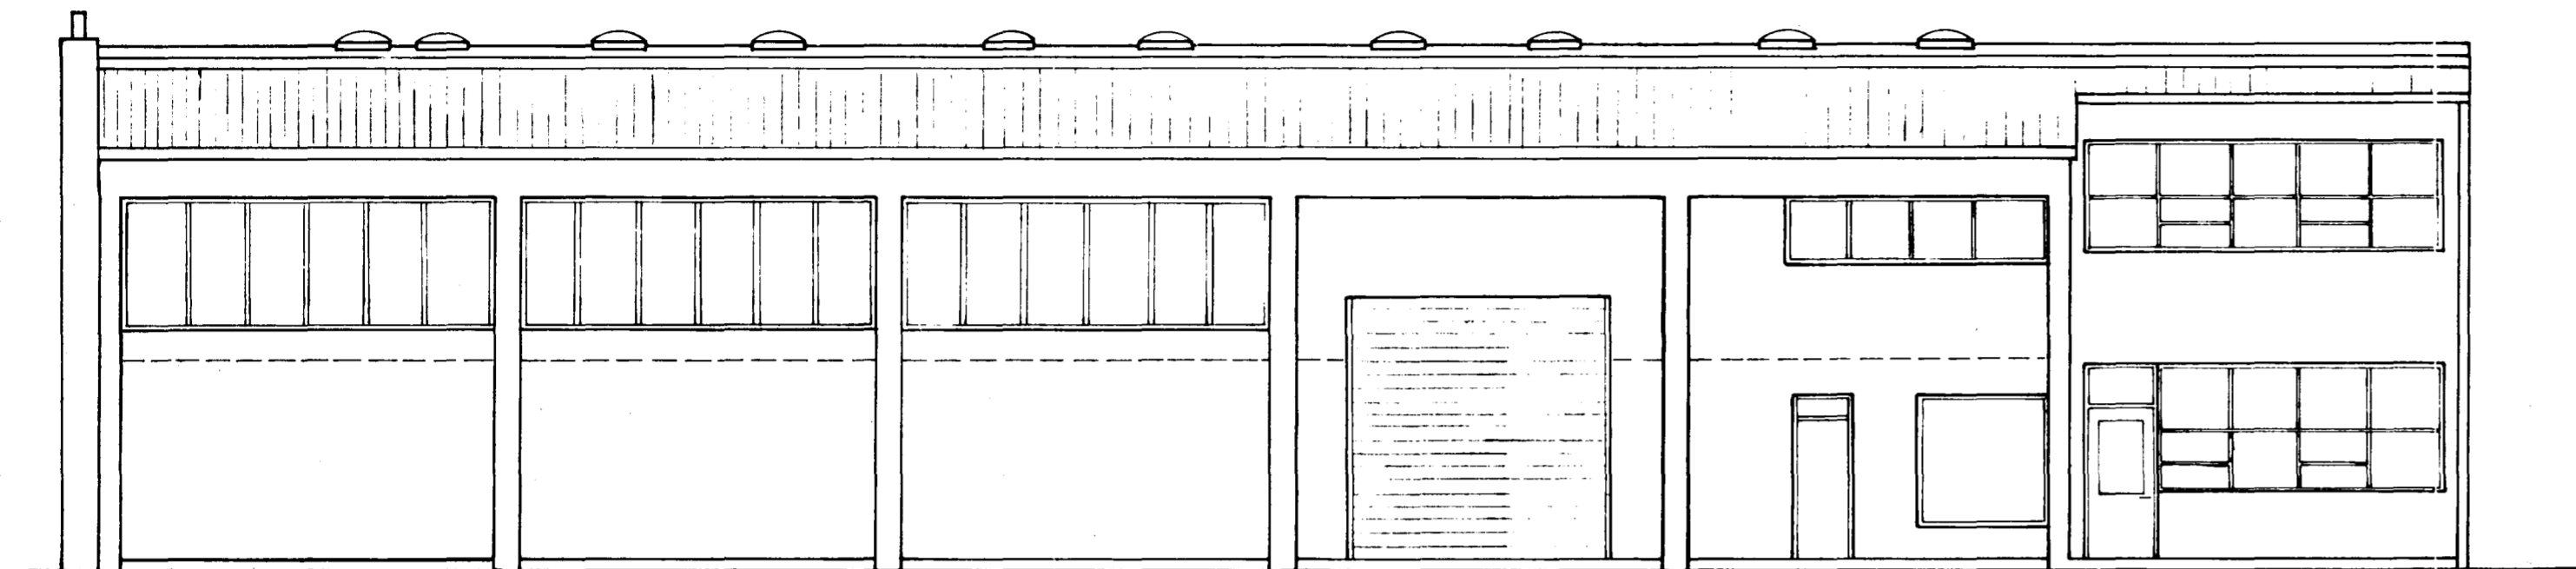


Norðaustur hlið 1:100




Ur Gildi

Norðvestur gafi 1:100

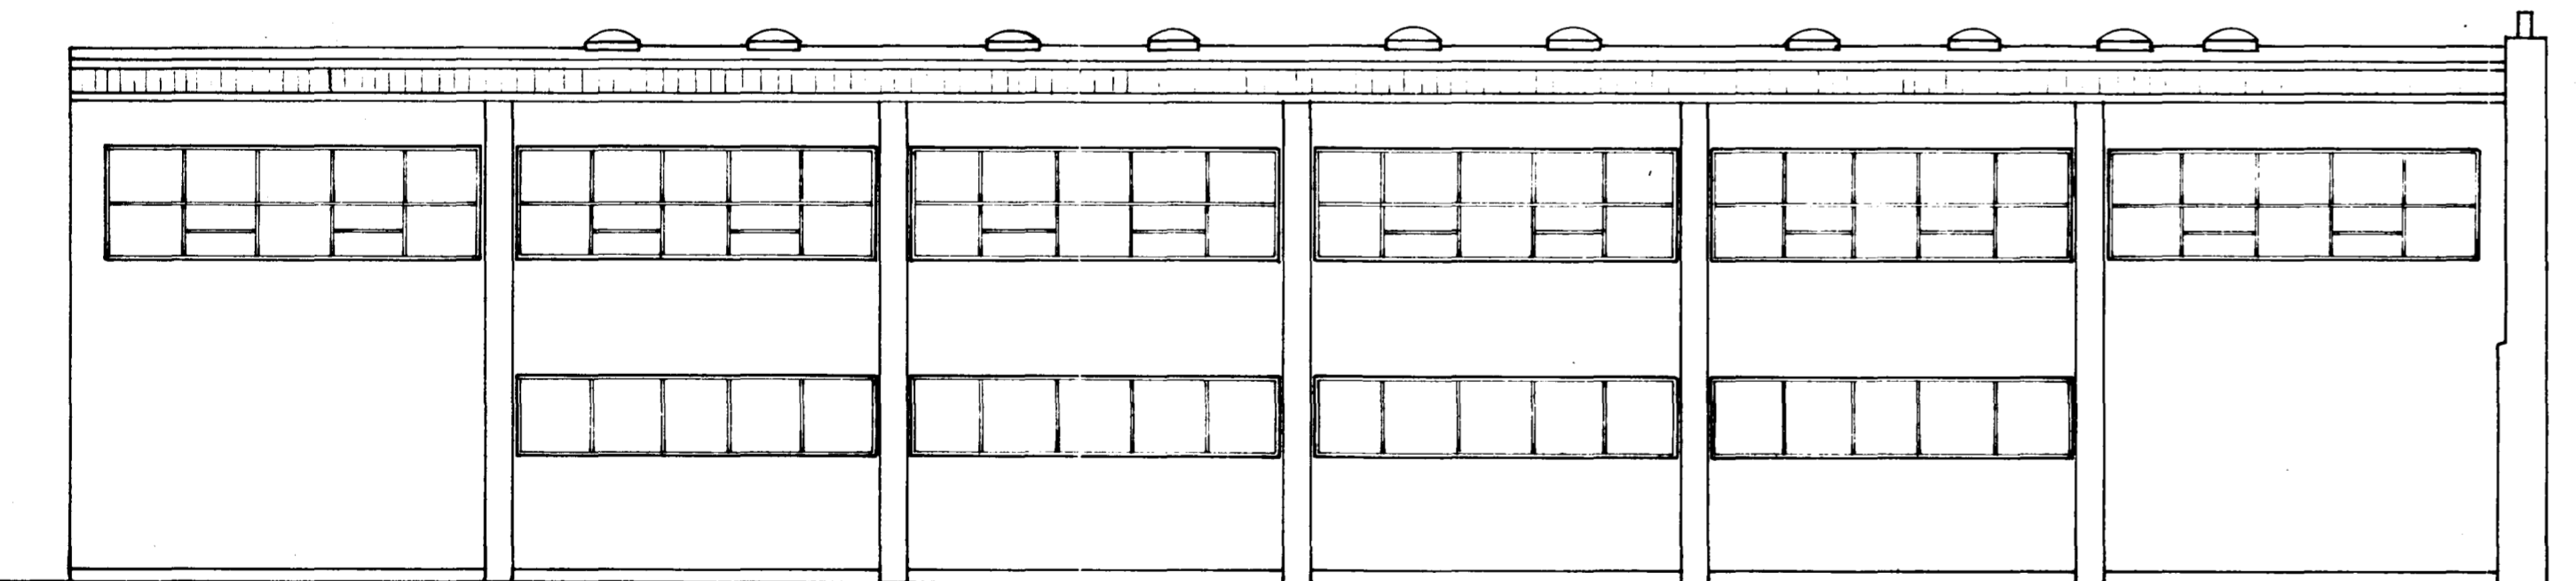

Suðvestur hlið 1:100

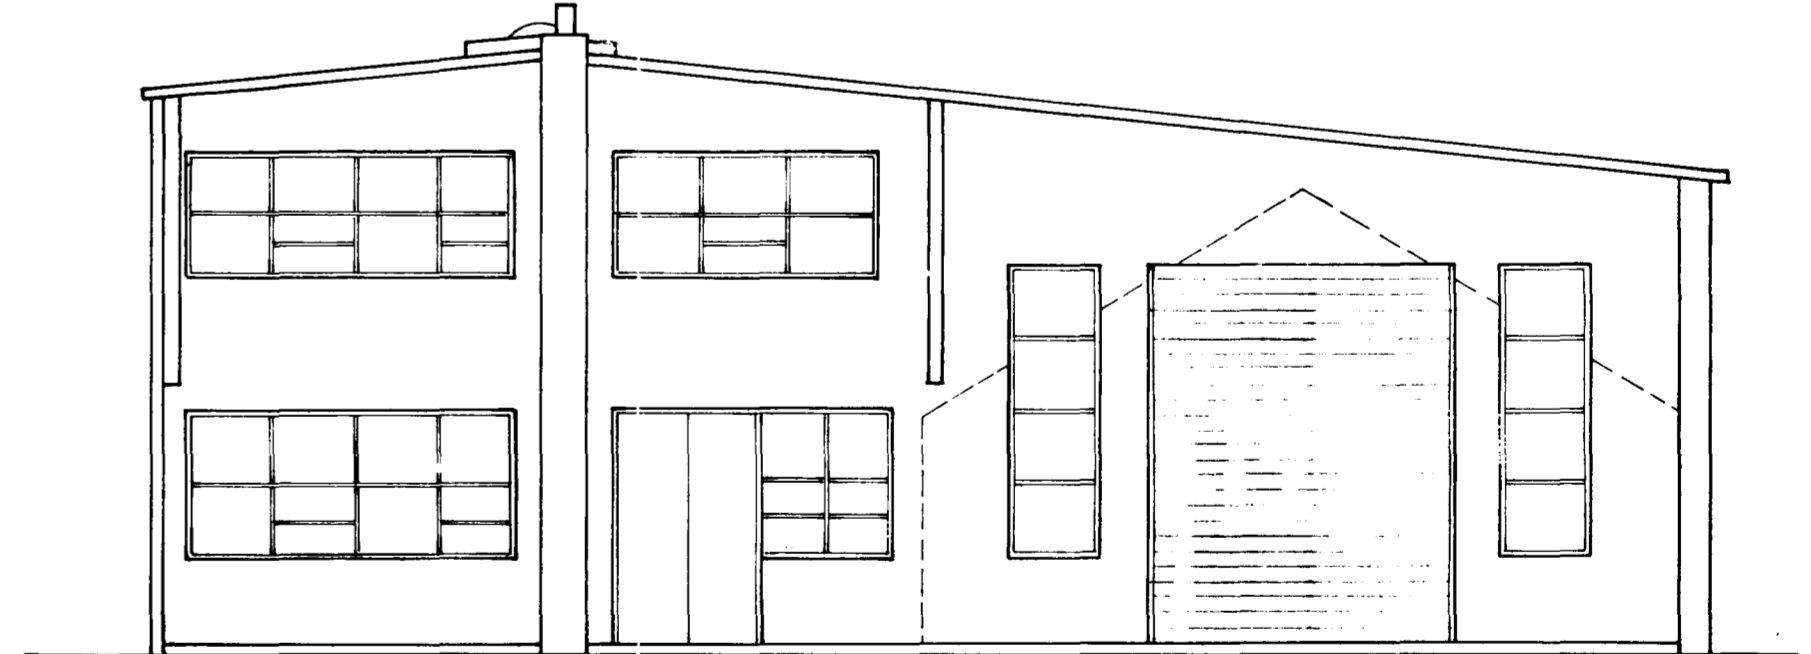

Suðaustur gafi 1:100

ATH!  
EFSTU BRÚNIR NÚVERANJDI VEGGJA ERU  
SÝNDAR MEÐ BRÖTINNI LÍNU.

		<b>HNIT H.F.</b>	
		VERKFRÆDISTOFA	
		SÍÐUMÚLA 34. SÍMI 8 47 55	
1	19/7/76	STARFSMANNAAÐSTADA OG SKRIFSTOFUR	
BR.NR		DAGS	IBREYTING
<b>VÉLTAK HF</b>		MELIKV. 1:100	DAGS. APRÍL 1976
HÚSEIGNIN HVALEYRARBRAUT NR. 3		M.E.L.T.	T. NR
HAFNARFIRÐI.		REIKN.	120-1
BREYTINGAR-ÚTLITSTEIKNINGAR		TEIKN J.J. S.B.	BA-2
		SAMP.	<i>J.J.</i>