



Frágangur niðurfalla í malbiki.

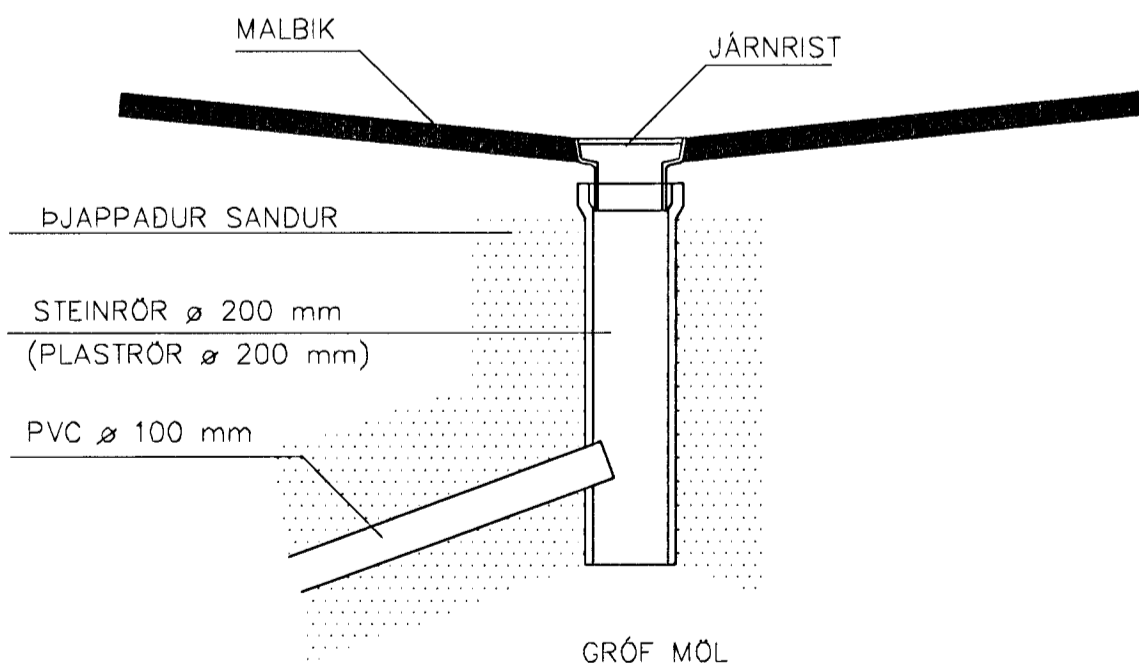

Ósamþykkt iðnaðarhúsnæði.
Mengunavörnum verði komið
á fráveitu í samráði við
Heilbrigðiseftirlit.

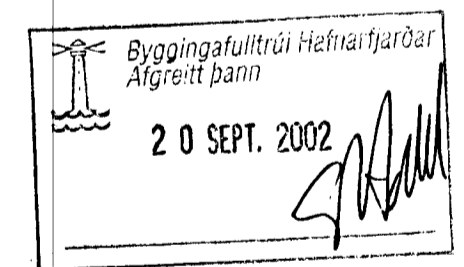

Ath....

Sjá almennar skýringar á teikn. nr. 1800
Malbikað plan - hæðarsetning og frágangur - sjá teikn. nr. 1802

H.S.Á. TEIKNISTOFA

HARALDUR ÁRNASON - KT: 120149-2539 / HARA ehf. KT: 531101-2860
FURUVÖLLUM 13 - 600 AKUREYRI
SÍMI: 462-5777, 861-6616
FAX: 461-1852
e-mail: hara@hara.is

Breyting nr. 1
Regnvatnslögn endi í
"þúkki" í stað holræsa-
kerfis Hafnarfjarðarbæjar.

VERKHEITI					
Hvaleyrarbraut 41, Hafnarfirði.					
HEITI TEIKNINGAR				VERK NR	98-504
Frárennislagnir utanhúss.				TEIKNING NR	1801
HANNAÐ	HÁ	TEIKNAD	HÁ	YFIRFARID	DAGS
BREYTT	09.09.2002	1	2	3	08.03.2002
				KVARDI	1:200
				4	5