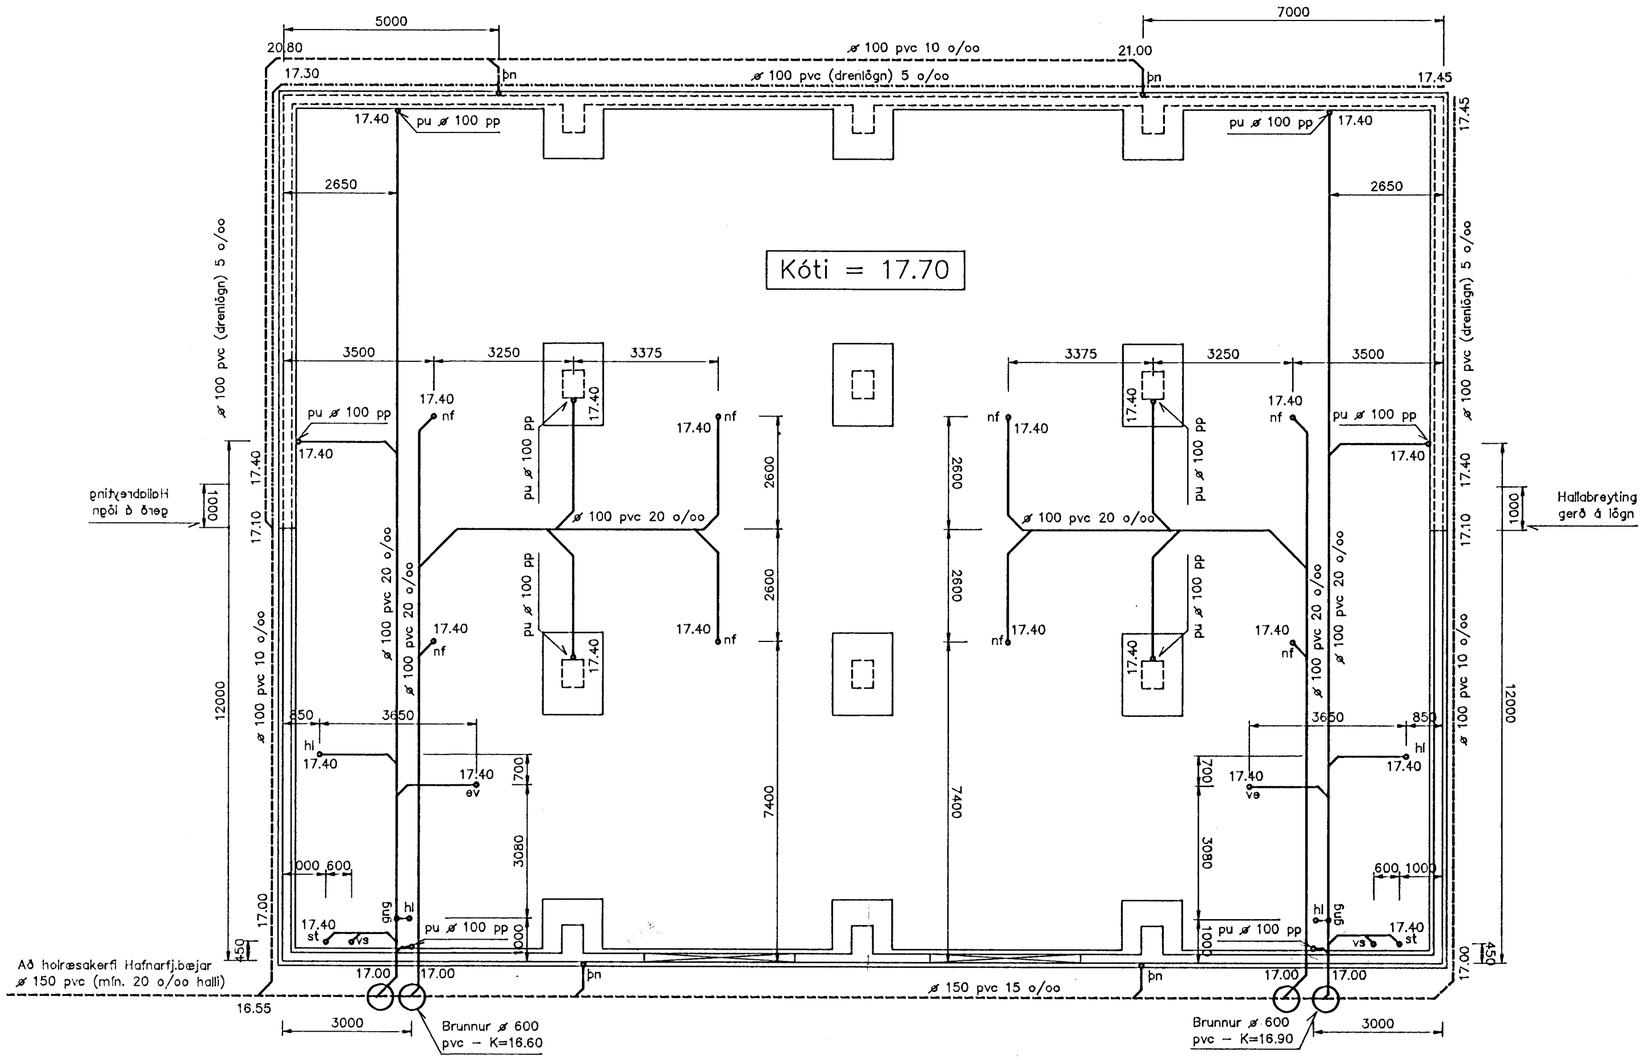

Byggingafulltrúi Hafnarfjarðar
Afgreitt þann
21 OKT. 1999
Sigurbjartur Halldórsson

Ath.....

Sjá almennar skýringar á teikn. nr. 1800
Lagnir í bílaplani og tenging við holræsakerfi – sjá teikn. 1802

20.10.1999.

Samp. sem áðurlagð idnaðarhúsnæði
með eldri fasteignl. fyrir ofan.

1. Frávatnslögn utanhúss verði tvöföld.
(Skólplögn og lögn frá idnaðargólfum).
2. Sýnd verði tenging frá idnaðargólfum á eldri hluta
við frávatn utanhúss.
3. Mengunarvarnabúnaði verði komið fyrir
á frávatni að fyrirmælum heilbrigðisnefnd.

20.10.'99.

Fh.
HEILBRIGÐISEFTIRLITS
HAFNARFJARÐAR-
OG KÓPAVOGSSVÆÐIS
Garðatorgi 7 / 210 Garðabæ

H.S.Á. TEIKNISTOFA / HARALDUR ÁRNASON
DALSBRAUT 1 – 600 AKUREYRI – SÍMI 462–5777 KT: 120149–2539

VERKHEITI: Hvaleyrarbraut 41, Hafnarfirði				
HEITI TEIKNINGAR: Frárennslislagnir undir jarðgólfi.				VERK NR 98–504 / TEIKNING NR 1801
HANNAÐ HÁ	TEIKNAÐ HÁ	YFIRFARIÐ	DAGS. Sept. '99	KVARÐI 1:50
BREYTT	1	2	3	4