

Samþykkt á fundi bygginga-
nefndar þ. 13/7 1977
BYGGINGAFULLTRÚÐIN
Í HAFNARFIRÐI
[Signature]




Nordur

Austur

Sudur

FYRIR BREYTINGU


EFTIR BREYTINGU

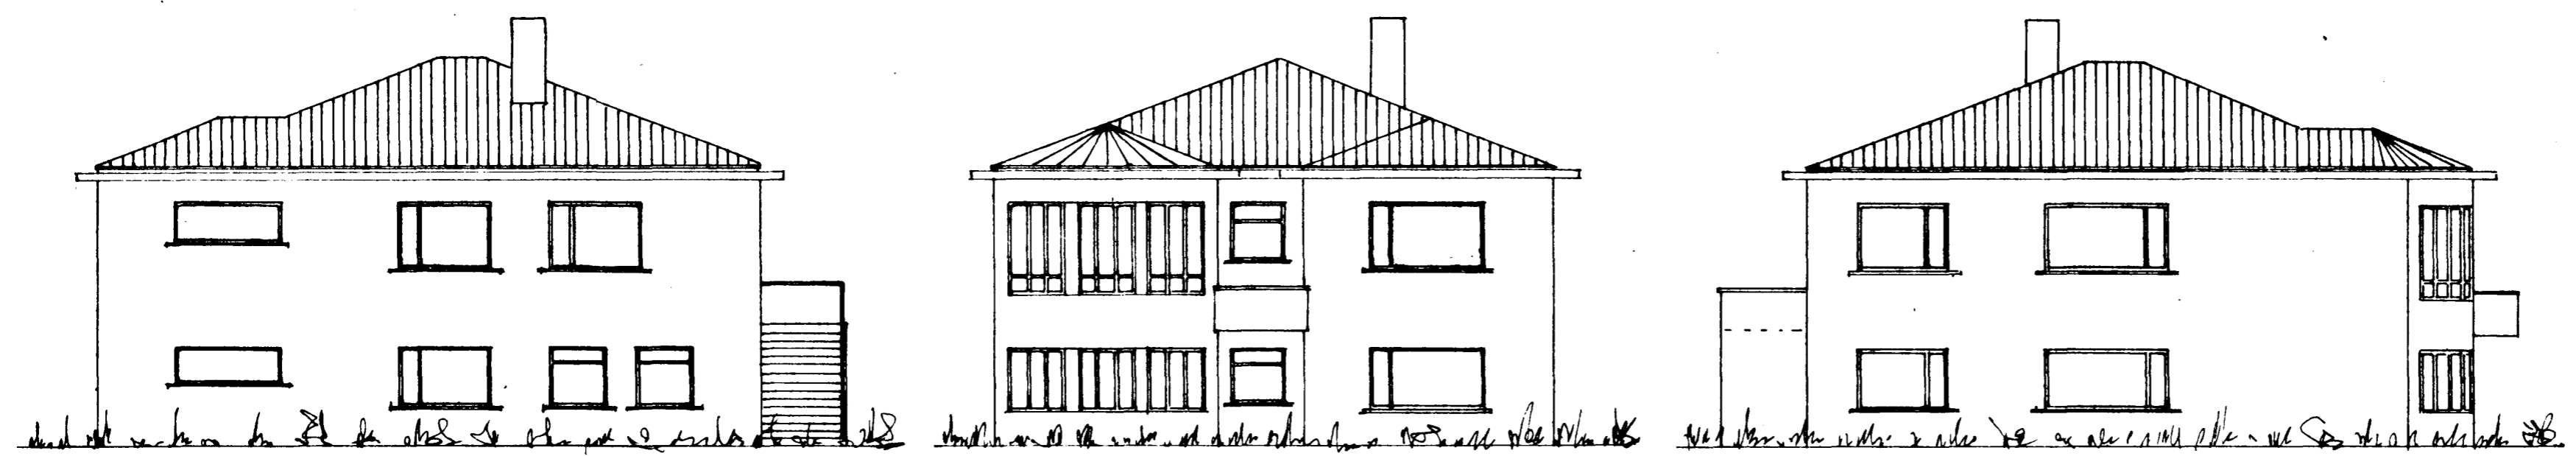

NORDUR

AUSTUR

SUDUR

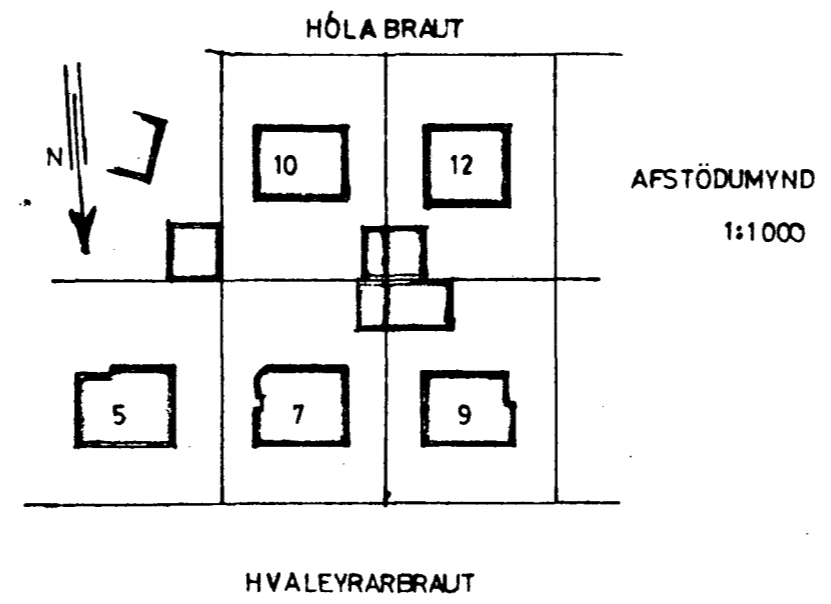

HVALEYRARBRAUT 7
BREYTING Á GLUGGUM
ÚTLIT 1:100
AFSTÖÐUMYND 1:1000
[Signature]

Staðmarkirði = ágætt 1969 og júlí 1977
[Signature]