

Samþykkt á fundi bygginga-
nefndar þ. 3.9.1969

BYGGINGAFULLTRÚINN
Í HAFNARFIRÐI
[Signature]


Áskilið samþ. miðgarði



Norður




Austur

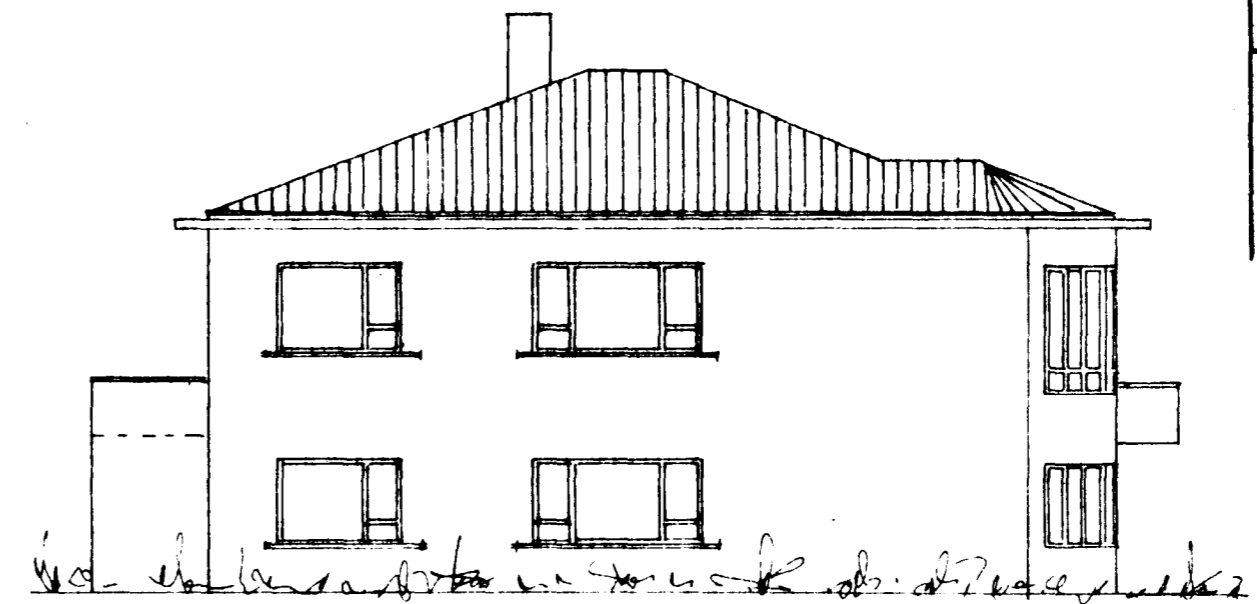


Suður

FYRIR BREYTINGU


EFTIR BREYTINGU

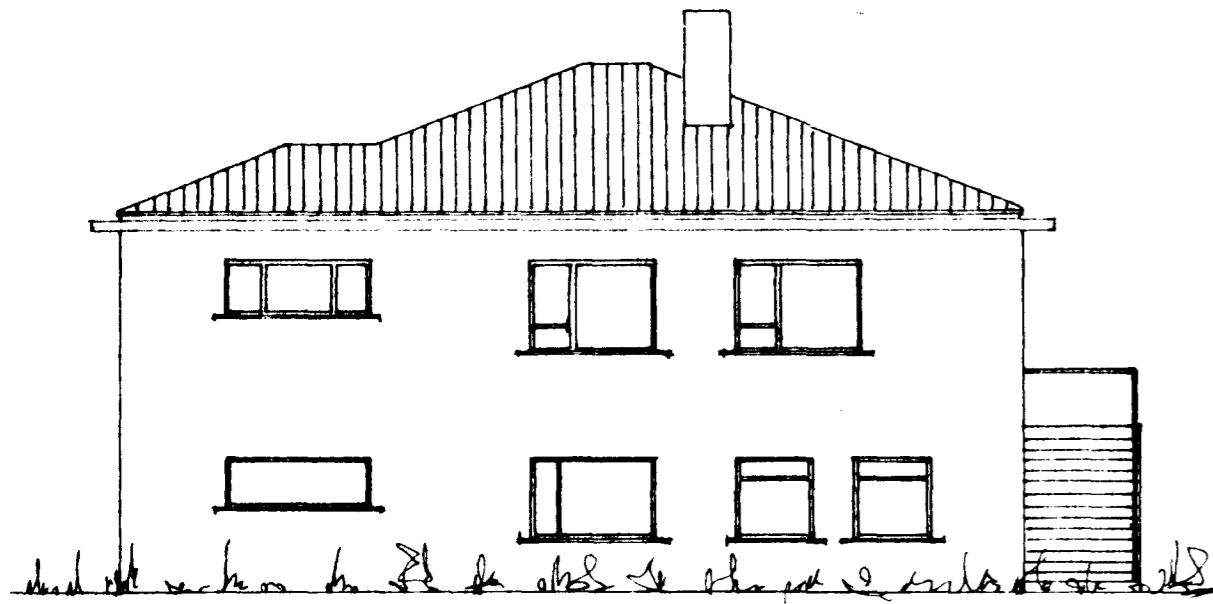


NORÐUR

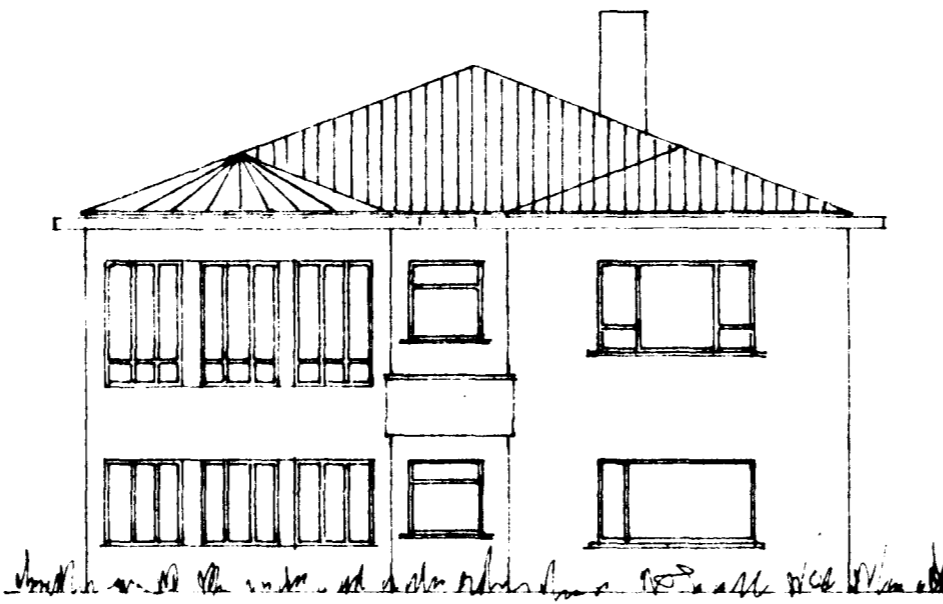

AUSTUR

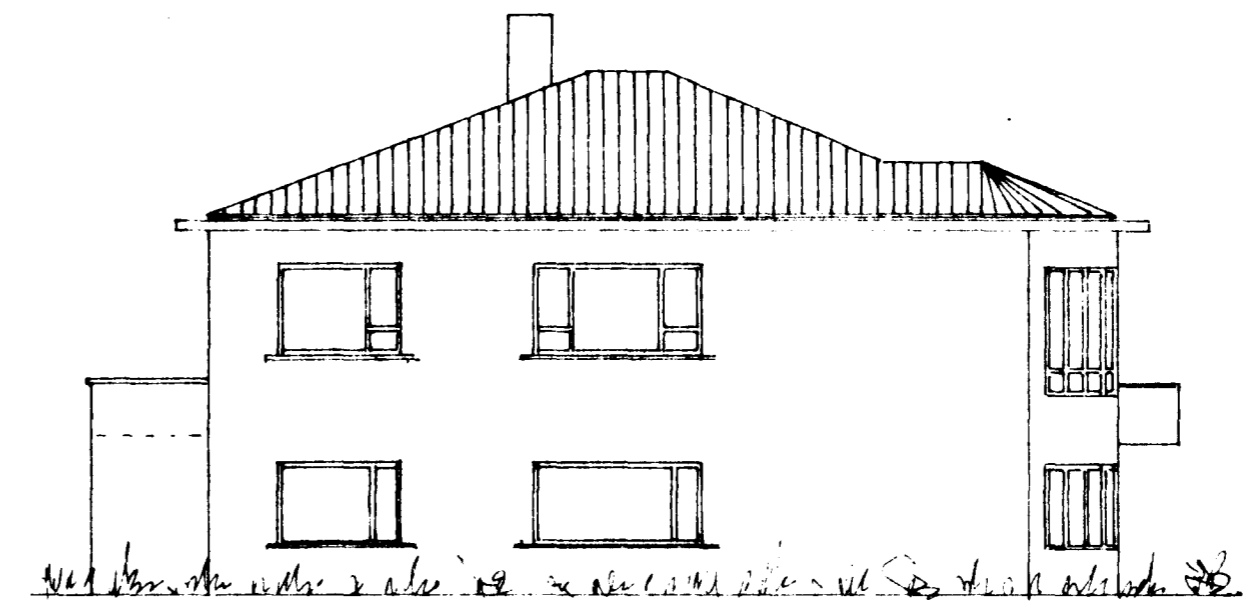

SUÐUR

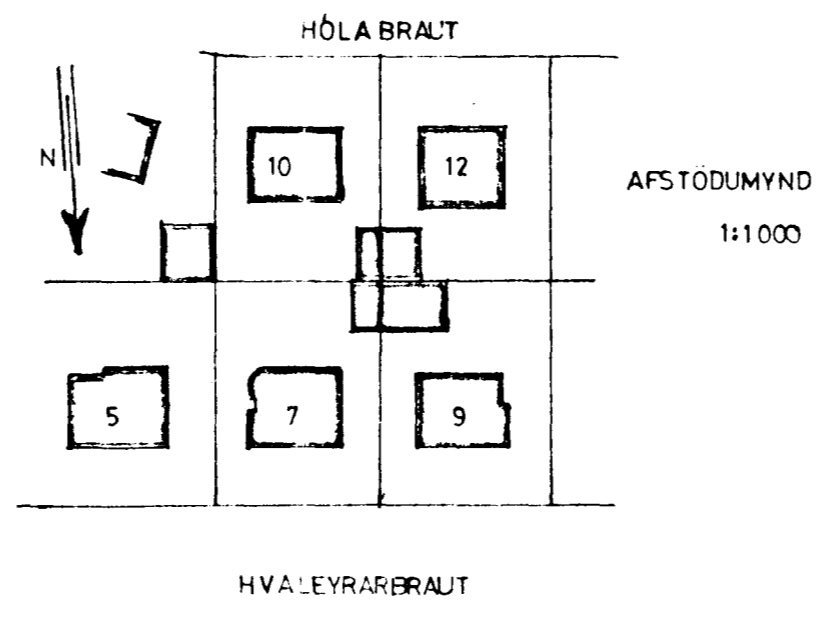

HVALEYRARBRAUT 7
BREYTING A GLUGGUM

ÚTLIT 1:100

AFSTÖÐUMYND 1:1000

Hafnarfirði 2. ágúst 1969
[Signature]