


GRUNNMYND 1:50

LÖGN I GAMALT RÁSI
ATH. AD LOKA RASINU PAR
SEM PAD ER OPIÐ.

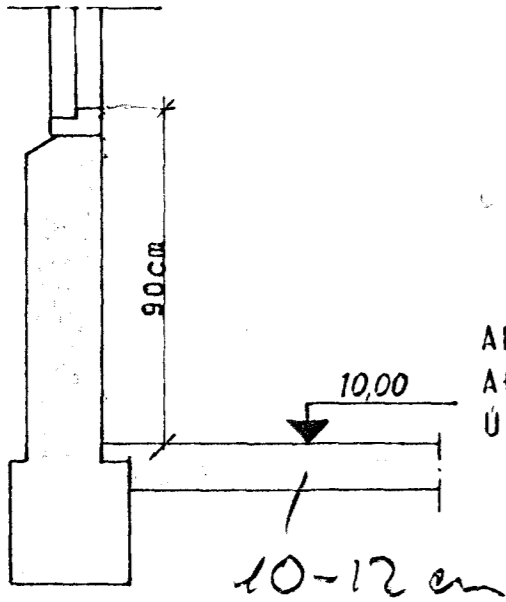

AFSTAÐUR BÓLFKÓTI.
AÐRIR KÓTAR MIÐAÐIR
ÚT FRÁ AFSTAÐUM KÓTA.

Breytt

LÝSI OG MJÖL h/f	MÆLIKVARDI 1:50	VERK 7727	TEIKN NR
FRÁRENNSLISLÖGN	Hannað: Teiknað: B.J.	Yfirfarð: J.P. Samþ:	DAGS FEB. '80
JÓHANN GUNNAR BERGPÓRSSON VERKFR. MVFI STRANDGÖTU 11 — HAFNARFIRDI — SÍMI 53315	BREYTT		