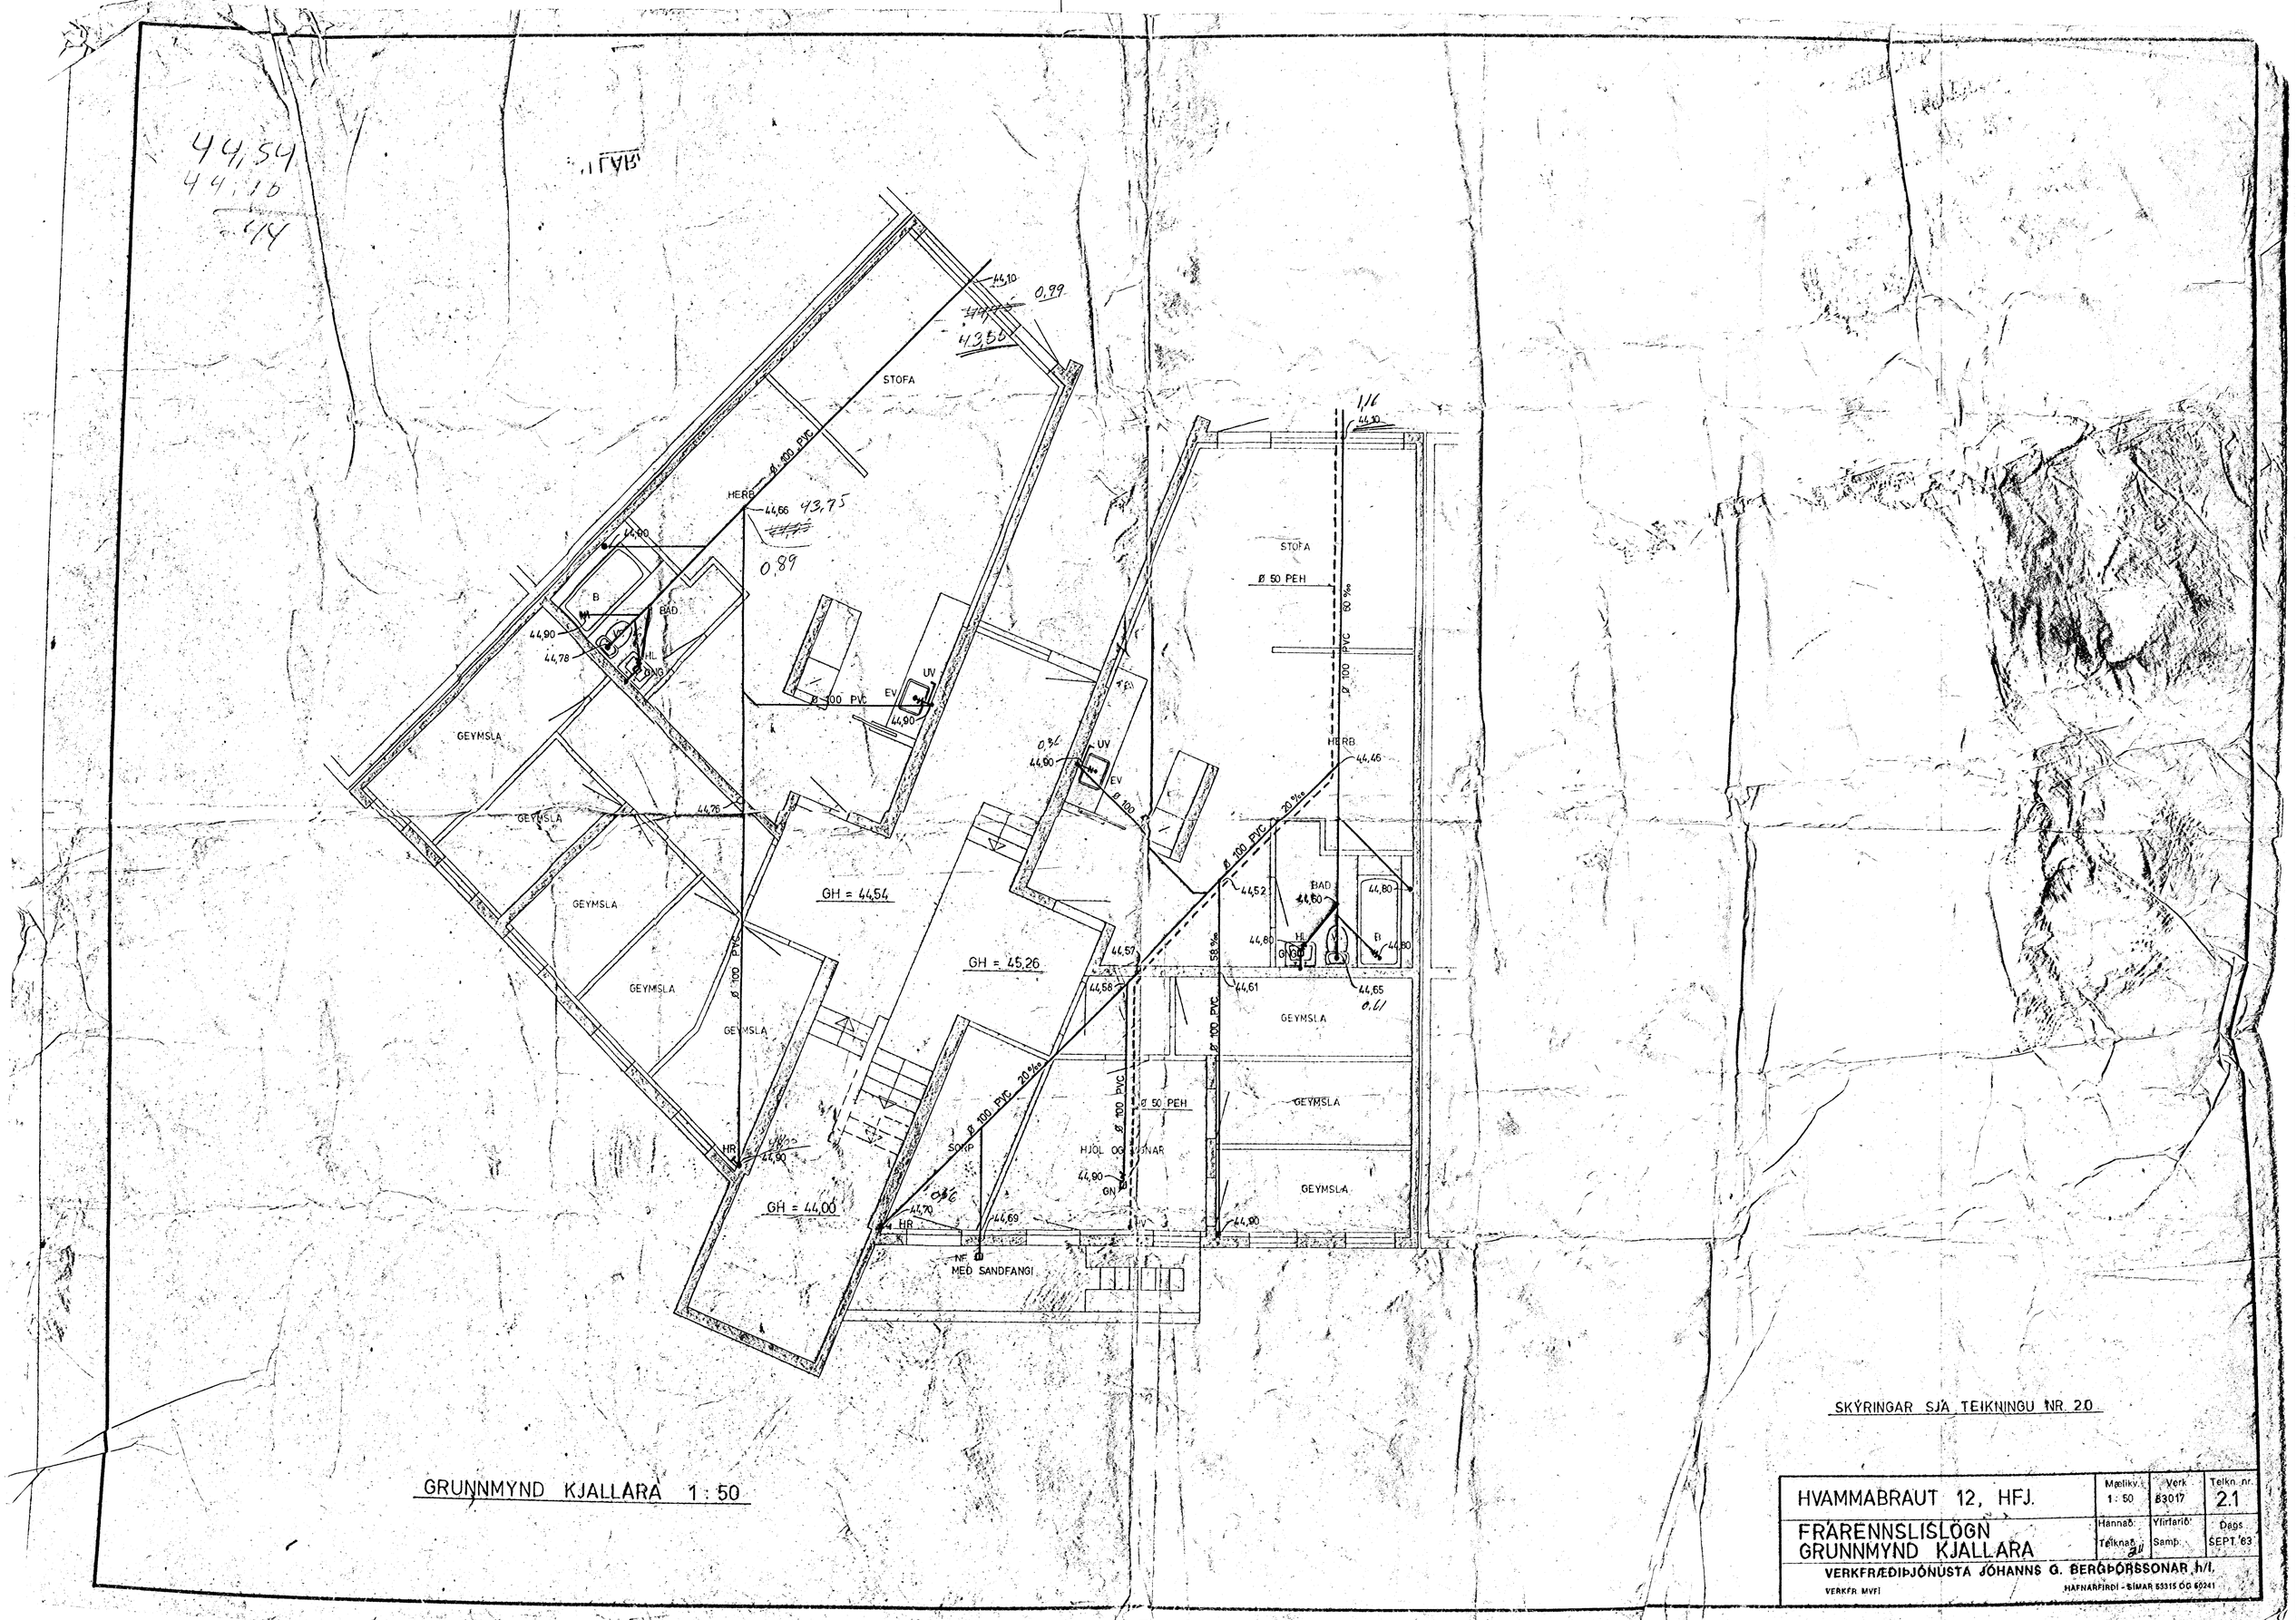
44,54
44,10
44
STOFA
Ø 100 PVC
HERB
44,66
43,75
0,89
44,10
0,99
43,56
44,90
B
BAD
44,78
HL
GNG
GEYMSLA
44,76
GH = 44,54
GH = 45,26
GH = 44,00
Ø 100 PVC
EV
UV
44,90
44,90
Ø 100
Ø 50 PEH
Ø 100 PVC
60 ‰
HERB
44,46
20 ‰
Ø 100 PVC
44,52
BAD
44,60
44,80
44,80
44,80
44,57
44,58
44,61
44,65
0,61
58 ‰
Ø 100 PVC
Ø 50 PEH
Ø 100 PVC
20 ‰
SORP
HJÓL OG ÓGNAR
44,90
GN
44,70
44,69
HR
NF
MEÐ SANDFANGI
44,90
GEYMSLA
GEYMSLA
GEYMSLA
GEYMSLA
GEYMSLA
GEYMSLA
GEYMSLA
GEYMSLA
1,16
44,10
SKÝRINGAR SJÁ TEIKNINGU NR. 2.0
GRUNNMYND KJALLARA 1 : 50
HVAMMABRAUT 12, HFJ.
Mælikv. 1 : 50
Verk 83017
Teikn. nr. 2.1
FRÁRENNSLISLÖGN
GRUNNMYND KJALLARA
Hannað:
Teiknað:
Yfirfarið:
Samþ:
Dags SEPT. '83
VERKFRÆÐIÞJÓNUSTA JÓHANNS G. BERGÞÓRSSONAR h/f.
VERKFR. MVFÍ
HAFNARFIRÐI - SÍMAR 53315 OG 60241