


GRUNNMYND RISHÆÐAR 1:50

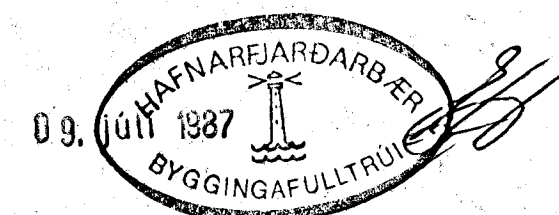

OL	9. JÚLÍ '87	OFNAR FERDIE	
DR. NR.	DAGS	EDLI BREVTINGAR	SIGN.
HVAMMABRAUT 14 HAFNARFIRÐI		DAGS	MAÍ '87
RISHÆÐ		HANNAÐ	
HITA- VATNS OG FRÆRENNISLAGNIR.		TEKNAÐ FR.	
MÆLIKV. 1:50		VERK NR.	8602
SIGURÐUR ÞORLEIFSSON TEKNIFRÆÐINGUR F.T.F.I.		BLAÐ NR.	2-05
STRANDGÖTU 13 HAFNARFIRÐI SÍMI 54751			