


ATHS. LÁGMARKSHALLI 17%
 HÁMARKSHALLI 35%
 RÖR PVC

06. febr. 1966

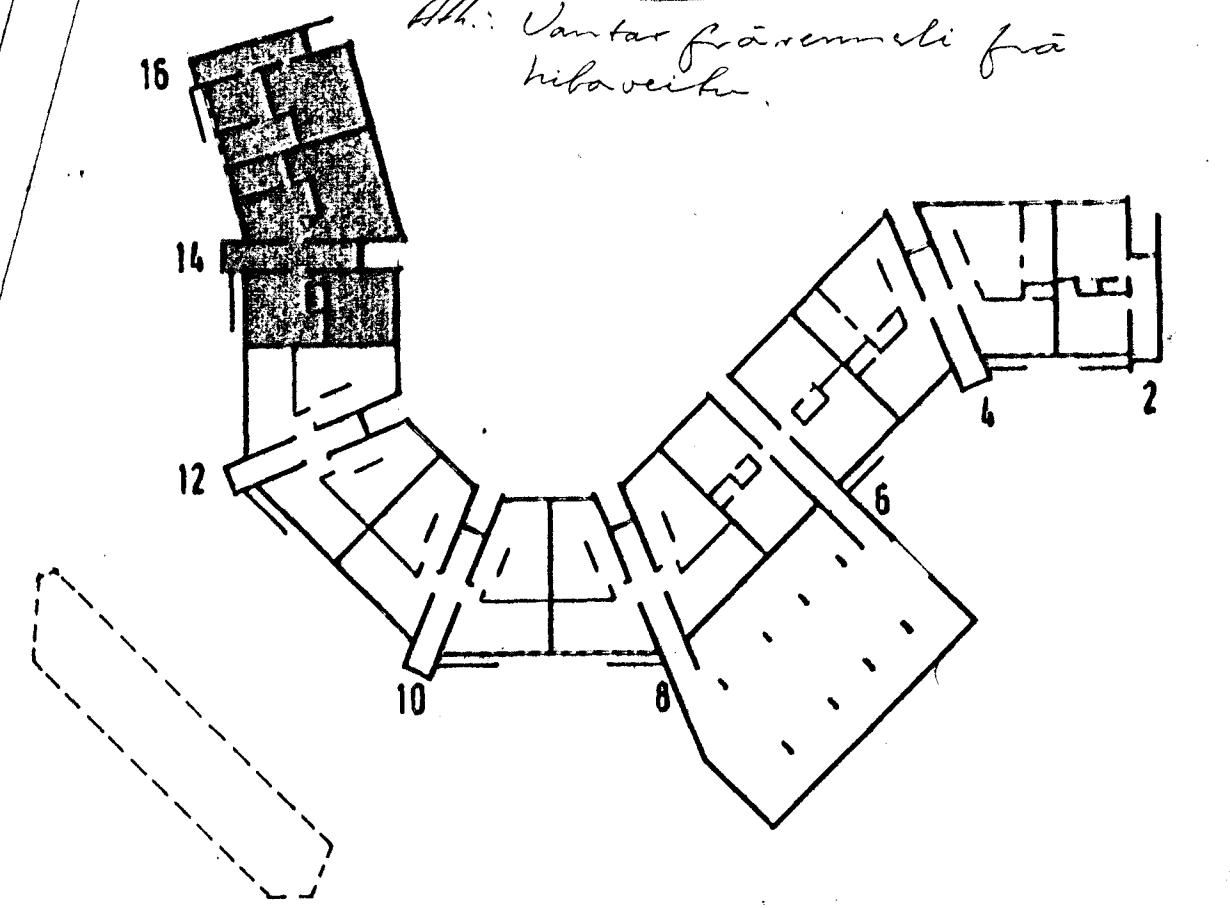

HJALTI I. ÞORÐAR FTÍ S:53562		HVAMMABRAUT 14 OG 16 HAFN.	
GRUNNMYND KJALLARA SKOLPLOGN		VEFUR	
DRÖG KJ.P.	TEIÐING KJ.P.	1:50	