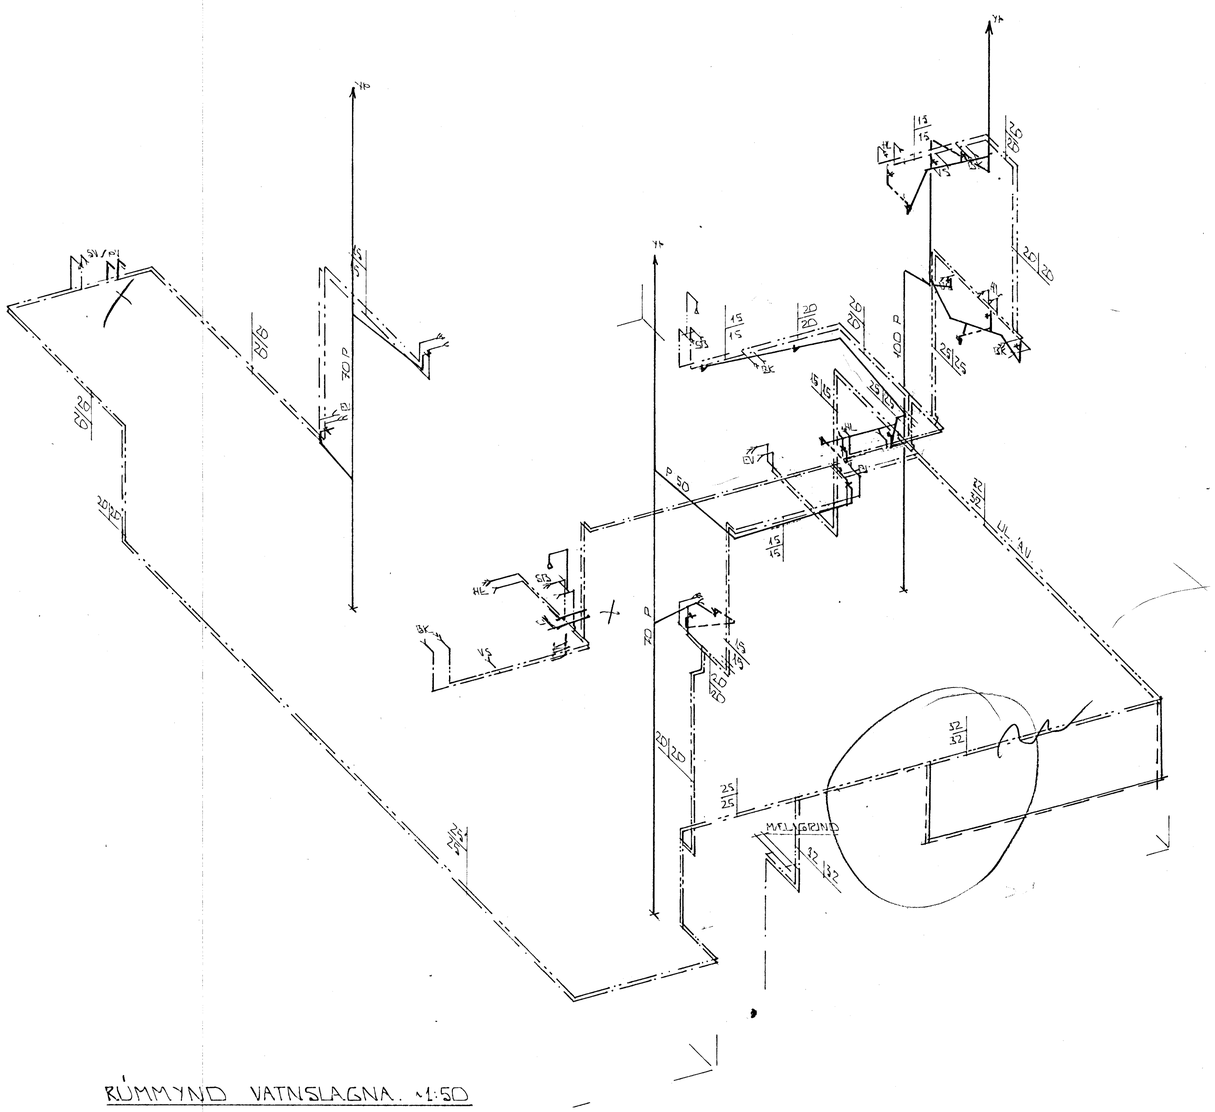

RÚMMYND VATNSLAGNA. 1:50

12 an: HAFNARFJARÐARBÆR BYGGINGAFULLTRÚI

01	07.04.87	BR. SKV. LÖGN PÍPULM.	
BR.NR.	DAGS	EÐLI BREYTINGAR	SIGN.

HVAMMABRAUT 16 HAFNARFIRÐI

RÚMMYND VATNSLAGNA

MÆLIKV. 1:50

DAGS. JAN '87
HANNAÐ
TEIKNAÐ
VERK NR. 8602

SIGURÐUR ÞORLEIFSSON TEKNIFRÆÐINGUR F.T.F.Í.
STRANDGÖTU 11 HAFNARFIRÐI SÍMI 54751

BLAÐ NR. 2-07